

# 彼杵児童体育館新築工事

| 番号 | 内容名              | 縮尺                    | 張数 | 図面名       | 縮尺    |
|----|------------------|-----------------------|----|-----------|-------|
| 1  | 配置図 面積表 工上表      | 1:500                 |    | 電気設備工事    |       |
| 2  | 平面図              | 1:100                 | 2  | 特記仕様書     |       |
| 3  | 立面図              | 1:100                 | 2  | 特記仕様書     |       |
| 4  | 立面図              | 1:100                 | 2  | 電灯設備図     | 1:100 |
| 5  | 断面図              | 1:100                 | 2  | 照明器具配置図   |       |
| 6  | 天井伏図 系統図         | 1:100                 | 2  | 分電盤系統図    |       |
| 7  | 時計詳細図            | 1:1                   | 2  | 動力弱電設備図   | 1:100 |
| 8  | 時計詳細図            | 1:1                   | 2  | 文書報知設備図   | 1:100 |
| 9  | 階段詳細図            | 1:30                  |    |           |       |
| 10 | 柱間図(平面詳細図 断面詳細図) | 1:50<br>1:20          |    | 給排水衛生設備工事 |       |
| 11 | 柱間図(平面詳細図 梁断面図)  | 1:50<br>1:50          | 1  | 配置図 特記仕様書 | 1:500 |
| 12 | 断面詳細図            | 1:20<br>1:20          | 2  | 1.2階平面図   | 1:100 |
| 13 | 器具表 KEY PLAN     | 1:5<br>1:300          | 1  | 埋設管配置図    | 1:50  |
| 14 | 器具表              |                       |    |           |       |
| 15 | 配筋基準図            |                       |    |           |       |
| 16 | 基礎伏図 基礎詳細図       | 1:100<br>1:20         |    |           |       |
| 17 | 柱梁リスト 梁伏図 梁断面図   | 1:100<br>1:20<br>1:20 |    |           |       |
| 18 | 鉄骨詳細図            | 1:1                   |    |           |       |
| 19 | 小梁伏図 リスト 筋配置     | 1:20                  |    |           |       |
| 20 |                  |                       |    |           |       |
| 21 |                  |                       |    |           |       |

|  |  |   |  |
|--|--|---|--|
| 2. 工事規模<br>建築物種別 構造 階数 延床面積 規模<br>地上建物 体育館 鉄骨造 1254.46㎡ 30m×100m                 |  |   |  |
| 3. 工事範囲<br>設計図書(其通称仕様書、特記仕様書含む) 現場説明事項で示す範囲                                      |  |   |  |
| 4. 別途工事<br>機械設備工事(給排水設備、ガス設備、衛生設備、消火設備、浄化槽内部設備)<br>電気設備工事(電灯設備、動力設備、強電設備、防災用機設備) |  |   |  |
| II 特記仕様<br>1 項目に番号の印をつけたものを適用する。<br>2 事項に番号又は業印をつけたものを適用する。印のない場合は業印をつけたものを適用する。 |  |   |  |
| III 共通仕様書等   |  | 特記事項  |  |
| 1 共通仕様書等   |  | ※ 図面及び特記仕様書に記載されていない事項はすべて下記による。<br>(別冊)<br>・建築工事仕様書(建築業)平成25年版<br>・機械工事 ( ) 453号<br>・電気工事 ( )<br>・建築工事標準仕様書(日本建築学会 JASS) の内適用工事  |  |
| 2 優先順位   |  | ※ 設定点の優先順位は下記による。<br>1. 現場説明事項<br>2. 特記仕様書<br>3. 設計図書<br>4. 共通仕様書   |  |
| 3 建築材料製造所  |  | ※ 建築材料の製造所、商品、施工業者は特記されたものとする。但し特別の場合に監督員の承認を受け、同等以上のものが使用できる。  |  |
| 4 特別な材料の工法   |  | ※ 第1項目に含まれない特別な材料の工法は当該製品の指定工法による。但し工事着手前に施工内容を十分に協議する。   |  |
| 5 工事完成図  |  | ① 提出する(配管図) ※ 提出しない   |  |
| ⑥ 設置業者   |  | ※ 設置業者の選定は設計図書による   |  |
| ⑦ 仮設物の共用   |  | ※ 建築主体工事で設置した足場、仮設等の仮設物を必要に応じ無償にて設備工事業者に使用させる。  |  |
| ⑧ 仮設物の撤去   |  | ※ 1号 ※2号 ※3号  |  |
| ⑨ 防護設備   |  | ※ 金網張り ※ 防護ネット張り  |  |
| ⑩ 工事現場標示   |  | ※ 1,800×900 亜鉛鍍板厚0.3mm(#30) OP塗 指定文字記入  |  |
| ⑪ 残土処分   |  | ※ 場内処理 ※ 場外処理   |  |
| ⑫ 建物周囲排水   |  | ※ 建物周囲(1m×2m×3m) 厚さ3cm  |  |
| ⑬ 発動機整備  |  | ※ 図示の範囲 整地後砂厚平均 cm 散布のローラー(1Ton以上)4回  |  |
| ⑭ 測量及び位置確定   |  | 材料の種類 ※ A種 ※ B種   |  |
| ⑮ 仮設力鉄筋  |  | ※ 外径 mm ※ 長さ m ※ m  |  |
| ⑯ 仮設力鉄筋  |  | ※ 長期支持力 Ton/本   |  |
| ⑱ 試験杭打   |  | ※ 本とし、位置は監督員の指示による。設計杭長より2.0増し  |  |
| ⑲ 特殊地業   |  |   |  |
| ⑳ セメントの種類  |  | ※ 普通ポルトランドセメントまたは、混合セメントのA種<br>※ 早強ポルトランドセメント   |  |
| ㉑ 粗骨材  |  | ※ 砕石 ※ 砂利   |  |
| ㉒ 表面活性剤  |  | ※ AE剤 ※ 分散剤   |  |
| ㉓ 鉄筋の材質  |  | ※ 丸鋼 (○A種 ※ B種)<br>※ 異形棒 (S D24 - S D30 - S D35 - S D40)  |  |
| ㉔ 鉄筋の径   |  | ※ 180kg/cm <sup>2</sup> ※ 210kg/cm <sup>2</sup>   |  |
| ㉕ 鉄筋の加工  |  | ※ 使用する ※ 使用しない  |  |
| ㉖ 鉄筋の接合  |  | ※ 本製型材 ※ マルホフォーム  |  |
| ㉗ 鉄筋の保護  |  | ※ A種 ※ B種   |  |
| ㉘ 鉄筋の位置  |  | ※ 行なう(位置) ※ 行かない  |  |
| ㉙ 鉄筋の加工  |  | ※ 行なう(範囲) ※ 行かない  |  |
| ㉚ 鉄筋の加工  |  | ※ A種 ※ B種   |  |
| ㉛ 鉄筋の加工  |  | ※ 仕上げの種類 ※ A種 ※ B種 ※ C種   |  |
| ㉜ 化粧打放し  |  | ※ せき板の材料 ※ 本製(※ 砂・砂・化粧化粧) ※ マルホフォーム<br>※ せき板及製板材 ※ A種 ※ B種  |  |
| ㉝ 構造用軽集積   |  | ※ 1種 ※ 2種 ※ 3種 ※ 4種   |  |



|                       |   |
|-----------------------|---|
| 15 構造用軽集積             | ・225kg/cm <sup>2</sup> ・210kg/cm <sup>2</sup> ・180kg/cm <sup>2</sup> ・135kg/cm <sup>2</sup> |
| 16 床防水工法              | ・A工法(防湿ビニールシート敷) ※ B工法(ペストンコンクリート打)<br>・C工法(ペストンモルタル敷)                                      |
| ① 鋼材の品質               | 一般構造用圧延鋼材 ※ S S 41 ※ S S 50   |
| ② ポルトランドセメントの種類       | ・普通ポルトランドセメント<br>③ 高力ポルトランドセメント 1種 (A・B) 商品名<br>2種 (A・B) P-1 ナット<br>3種 (A・B)                |
| ③ アンカーボルトの埋込み方法       | ・可動式 ○ 固定式  |
| ④ 鋼材の加工               | ・鋼材の加工<br>※ 300工業   |
| ⑤ 鋼材の加工               | ・鋼材の加工<br>※ C種( JIS規格品)<br>※ 鋼材の加工  |
| ⑥ 鋼材の種類               | ・普通鋼材 ※ セメント鋼材 ※ 鋼材の種類  |
| 8 1 アスファルトの施工箇所及工法の種類 | ※ 施工箇所 工法の種類 備考<br>※ 1種 ※ 2種 ※ 3種 ※ 4種  |
| 2 化学モルタル防水            | ※ 施工箇所 備考<br>※ 1種 ※ 2種  |
| 3 特殊防水                |   |
| ⑨ 1 木材の規格             | ※ 農林規格 ※ 全国木材協会規格品 ※ 市販品  |
| 2 樹皮及び等級              | ※ A種 ※ B種   |
| 3 仕上げの種類              | ※ A種 ※ B種   |
| ⑩ 1 屋根材               | ※ 亜鉛鉄板手板葺 ※ 亜鉛鉄板長持葺(25°)<br>※ 波打石綿スレート葺 ※ セメント瓦葺  |
| 2 特殊屋根                |   |
| ⑪ 1 フラスターの種類          | ・混合石膏フラスター ※ トロワイトフラスター   |
| 2 入造石張り               | ※ 施工箇所 備考<br>※ 1種 ※ 2種 ※ 3種 ※ 4種  |
| 3 現場テラズー張り            | 1.床の部<br>工法の種類 ※ A種 ※ B種<br>※ 1種 ※ 2種 ※ 3種 ※ 4種   |
| 2 壁及び柱、その他の部          | ※ 施工箇所 備考<br>※ 1種 ※ 2種 ※ 3種 ※ 4種  |
| ⑫ 1 吹付材料              | ・普通リシン ※ 打放し部リシン ○ アクリル表 ※ 吹付タイル<br>リシン吹付材は、エマルジョン、ダイアリン、菊水リシン<br>小野田カラーリシンの内より指定責任施工       |
| ⑬ ① タイルの種類            | ※ 施工箇所 形状寸法 基礎の質 養生方法 備考<br>※ 1種 ※ 2種 ※ 3種 ※ 4種   |
| ② タイル張りの工法            | ※ 1種 ※ 2種 ※ 3種 ※ 4種   |
| ④ ラッカーの施工箇所           | ※ 施工箇所 備考<br>※ 1種 ※ 2種  |
| ⑤ ① 性能                | ※ 1種 ※ 2種 ※ 3種 ※ 4種   |

 種別 特記仕様書  
 設計者  
 図面番  
 備考

配置図 1:500

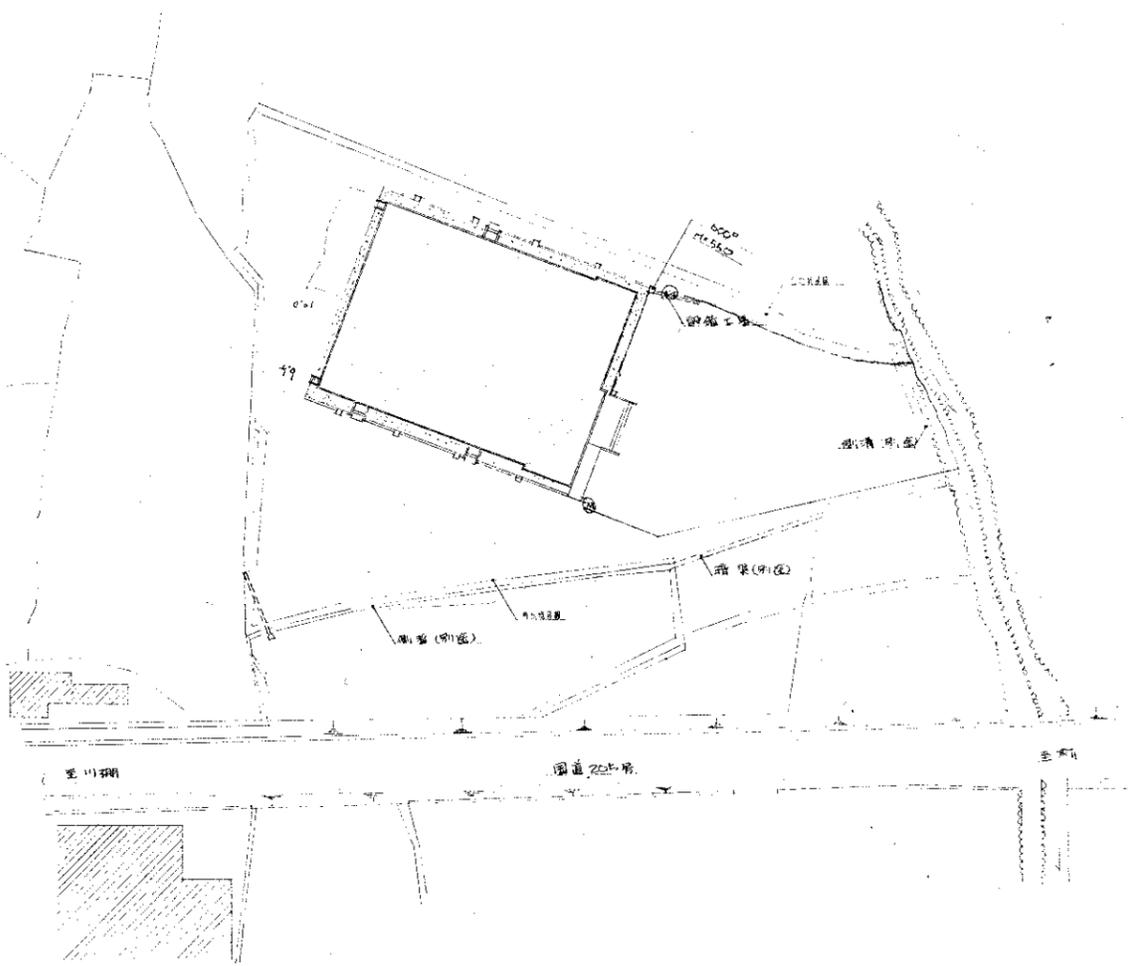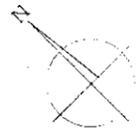

床面積

|        |   |        |   |         |
|--------|---|--------|---|---------|
| 30.592 | × | 31.500 | = | 963.640 |
| 14.150 | × | 7.330  | = | 104.427 |
| 7.000  | × | 6.140  | = | 42.980  |
| 7.463  | × | 6.140  | = | 45.823  |
| 3.300  | × | 9.000  | = | 29.700  |
|        |   |        | = | 126.570 |

延床積

|    |        |   |        |   |         |
|----|--------|---|--------|---|---------|
| 1階 | 27.866 | × | 31.500 | = | 877.717 |
|    | 14.150 | × | 7.330  | = | 104.427 |
|    | 7.000  | × | 6.140  | = | 42.980  |
|    | 7.463  | × | 6.140  | = | 45.823  |
|    |        |   |        | = | 127.007 |
| 2階 | 28.911 | × | 7.330  | = | 212.632 |
|    |        |   |        | = | 126.661 |

外観仕上表

|     |   |
|-----|---|
| 基礎  | 鉄筋コンクリート1500×2000×7000打 鉄筋コンクリート地盤及び布基礎   |
| 大 走 | コンクリート敷 雑踏部は 多量鉄筋100筋   |
| 内 木 | モルタル層ゴケ仕上 H:450   |
| 外 壁 | モルタル層毛布アクリル樹脂付(目地工)40mmリネンバンド付  |
| 軒 天 | 石膏ボード板 0.5% E.P.A   |
| 屋 根 | 長尺カラー屋根板A厚 瓦葺き 0.05% アスファルト・タング 22kg 不透シート面0.2% 防水シート 0.2% プレキャストH.I.E 保護モルタル仕上 |
| 建 具 | 断熱入りアルミサッシ W:400 H:1500 窓種 複層複ガラス 0.4% 0.4% 0.100 交換率 0.300                     |
| 運 具 | アルミサッシ及びスチールサッシ   |
| その他 | 換気設備 屋外排水設備   |


内観仕上表

| 階 | 室名    | 床          | 巾木         | 腰        | 壁          | 天井              | 天井高    | 備考           |
|---|-------|------------|------------|----------|------------|-----------------|--------|--------------|


面積表

|      |          |
|------|----------|
| 建築面積 | 1186.570 |
| 床面積  |          |
| 1階   | 1071.007 |
| 2階   | 219.662  |
| 計    | 1290.661 |



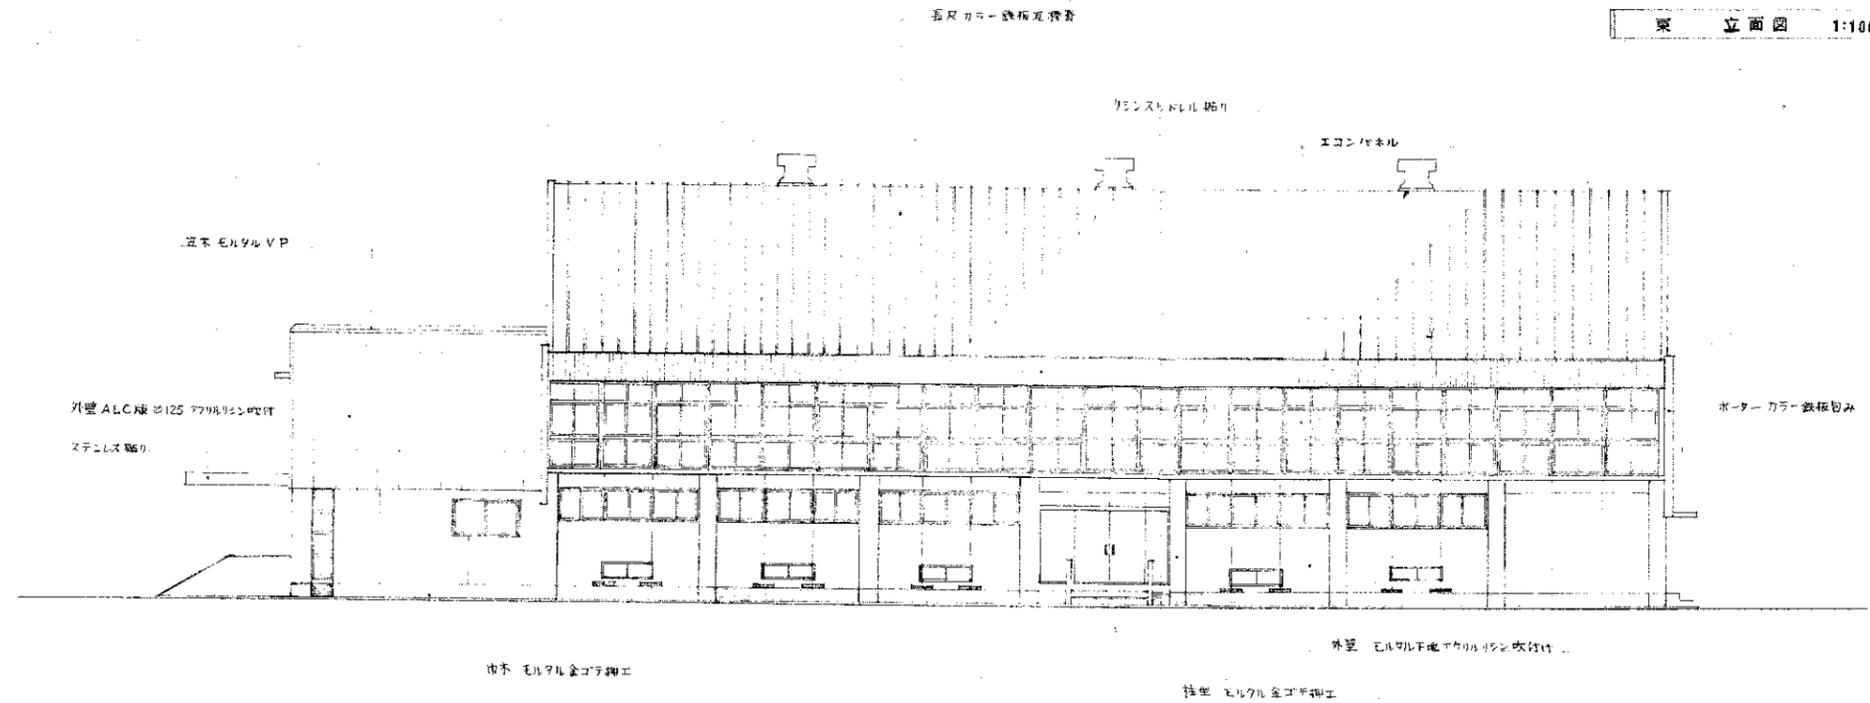


東 立面図 1:100

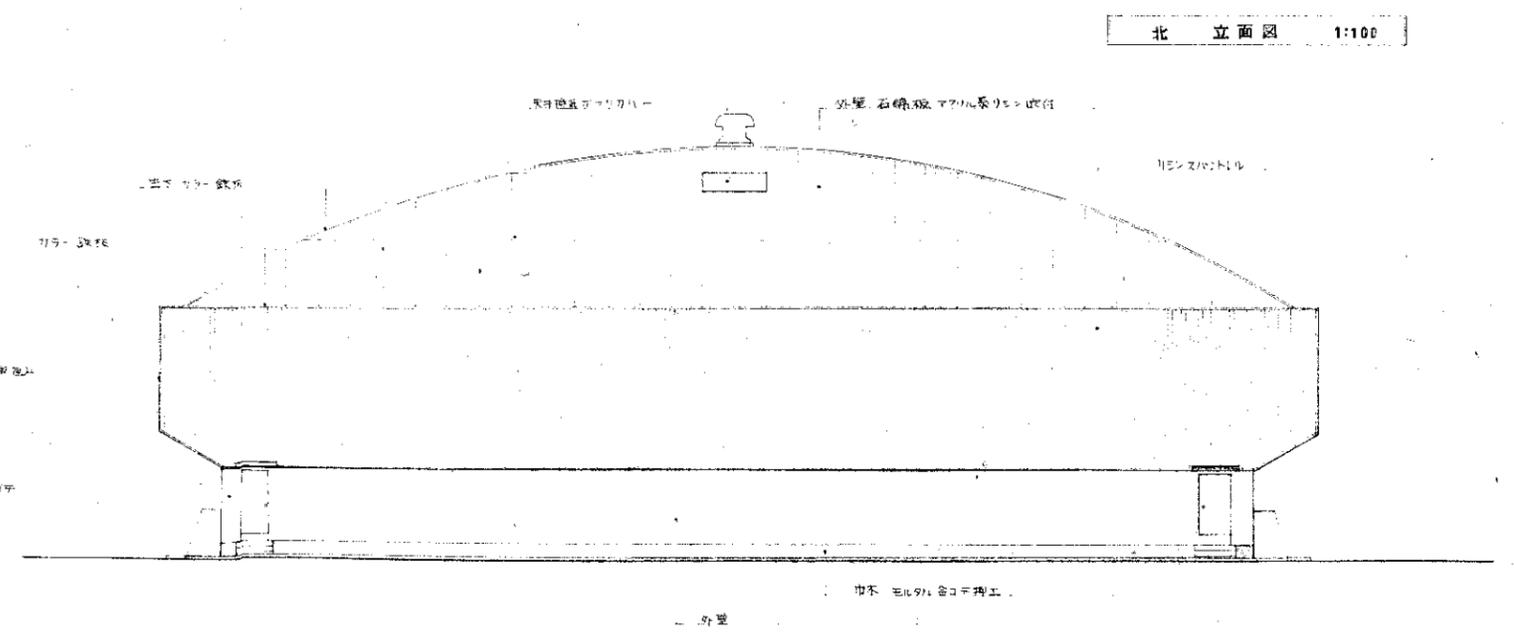


北 立面図 1:100

|               |         |       |
|---------------|---------|-------|
| 工事名           | 図名      | 番付    |
| 渡作児童センター新築工事  | 北、東 立面図 | 3     |
| 九和設計株式会社 吉崎信也 |         | 1:100 |

西 立面图 1:100

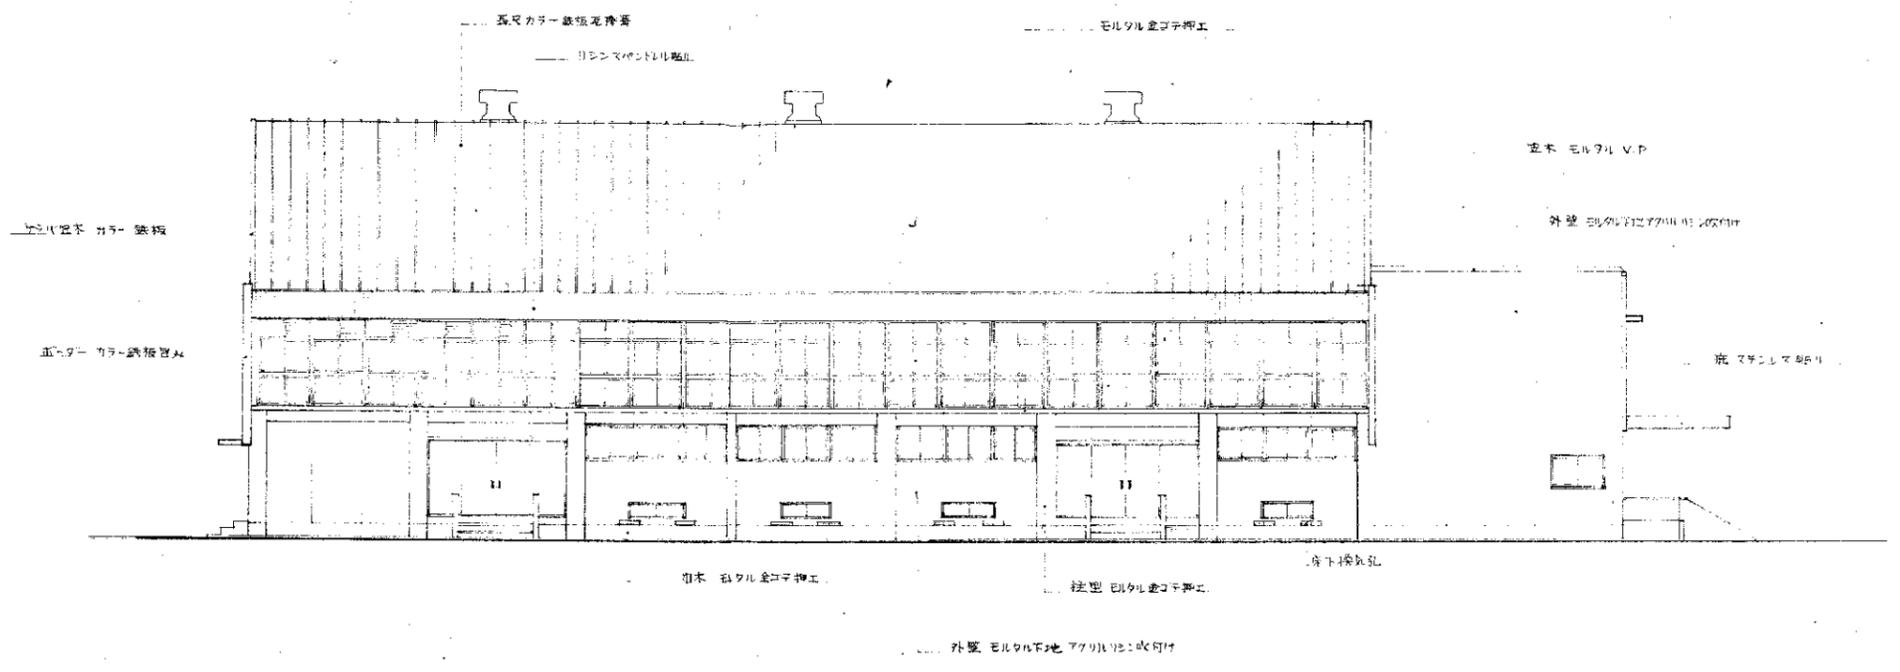


南 立面图 1:100

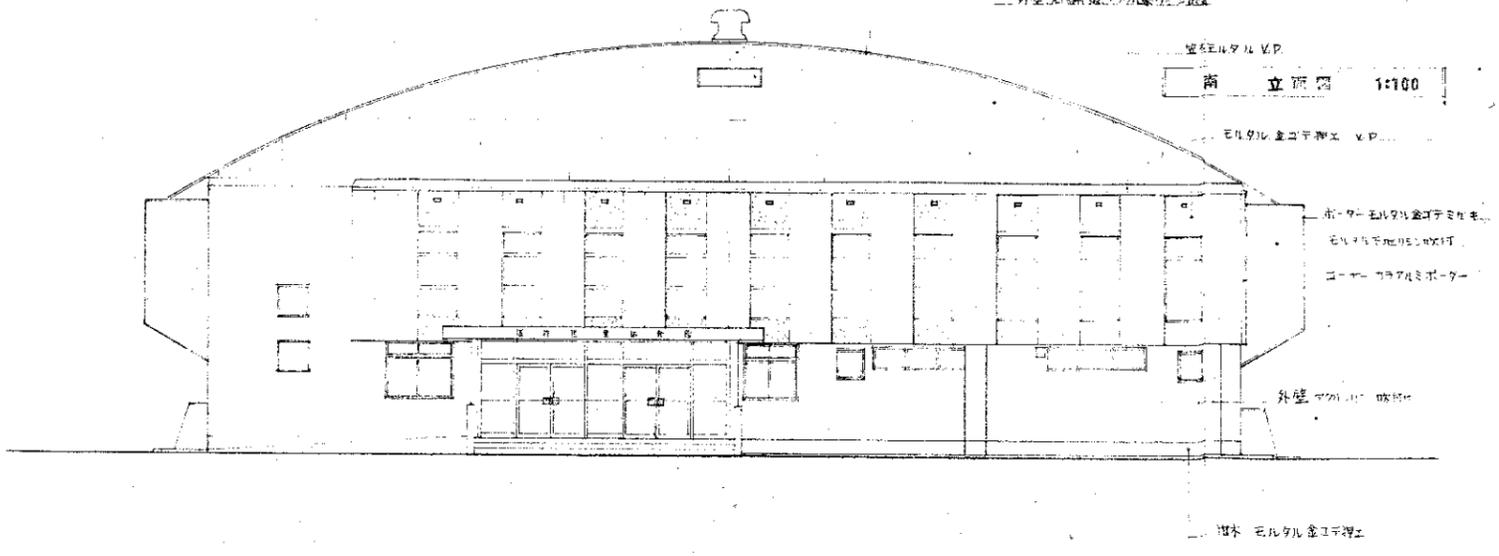


|             |       |      |
|-------------|-------|------|
| 工務名         | 図面名   | 番号   |
| 彼村児童体育館新築工事 | 南 立面图 | 100  |
| 九和設計株式会社    | 設計者   | 1000 |

① ② ③ ④ ⑤ ⑥ ⑦ ⑧ ⑨

A-A 断面図 1:100


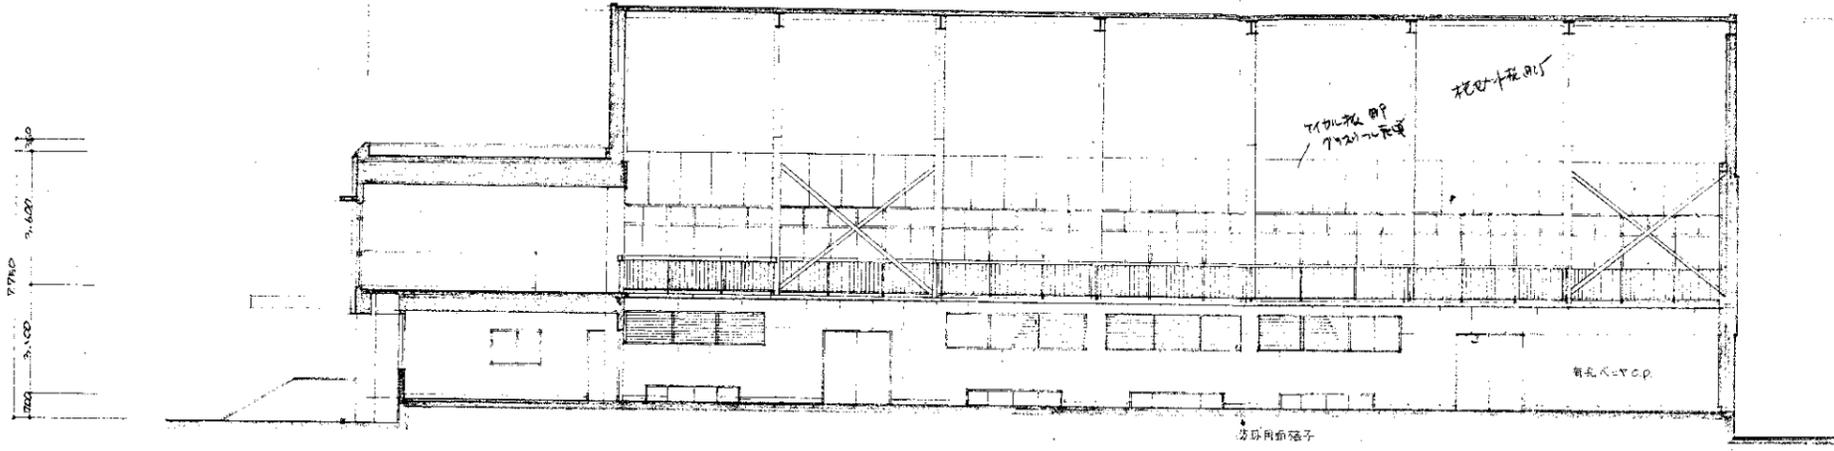


B-B 断面図 1:100

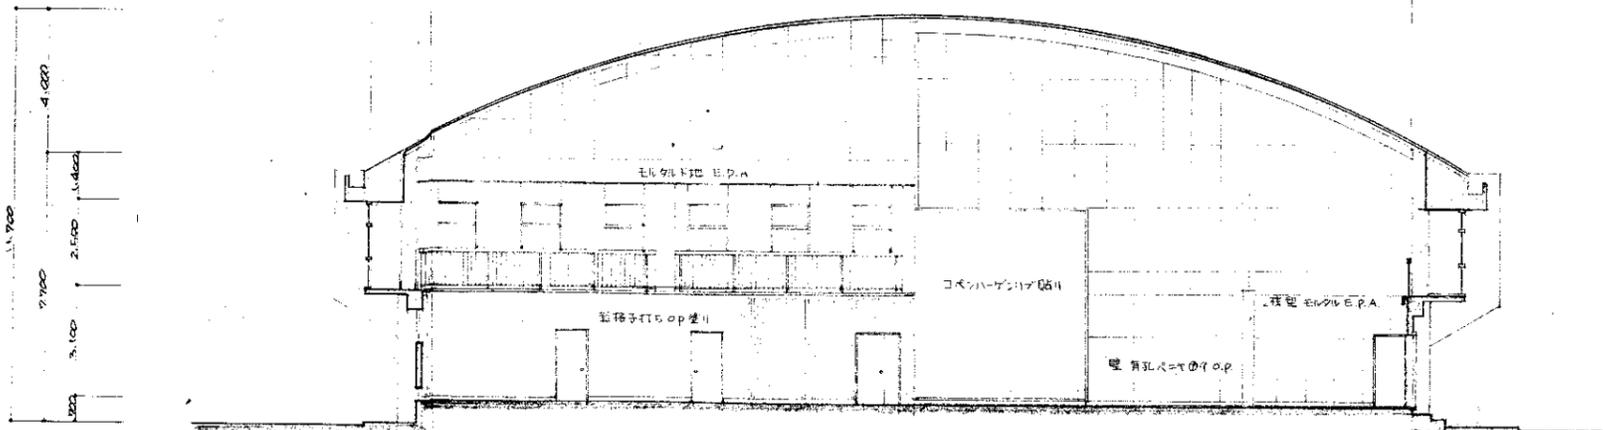


|   |                |       |
|---|----------------|-------|
| 工事名   | 四面名            | 縮尺    |

床組図 1:100

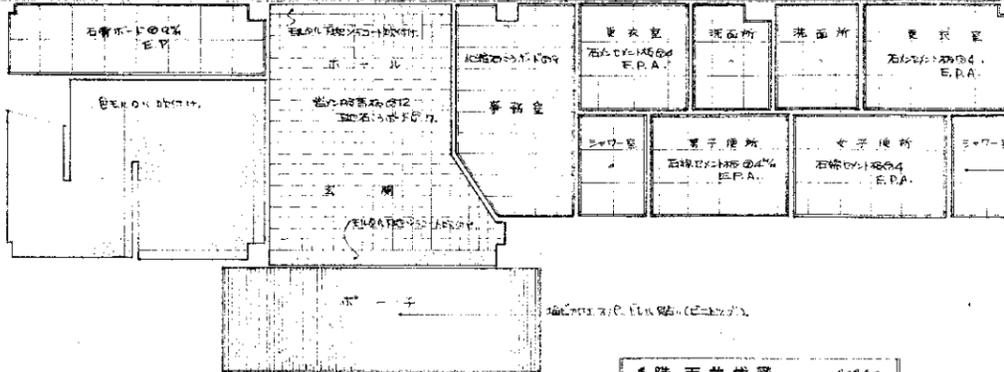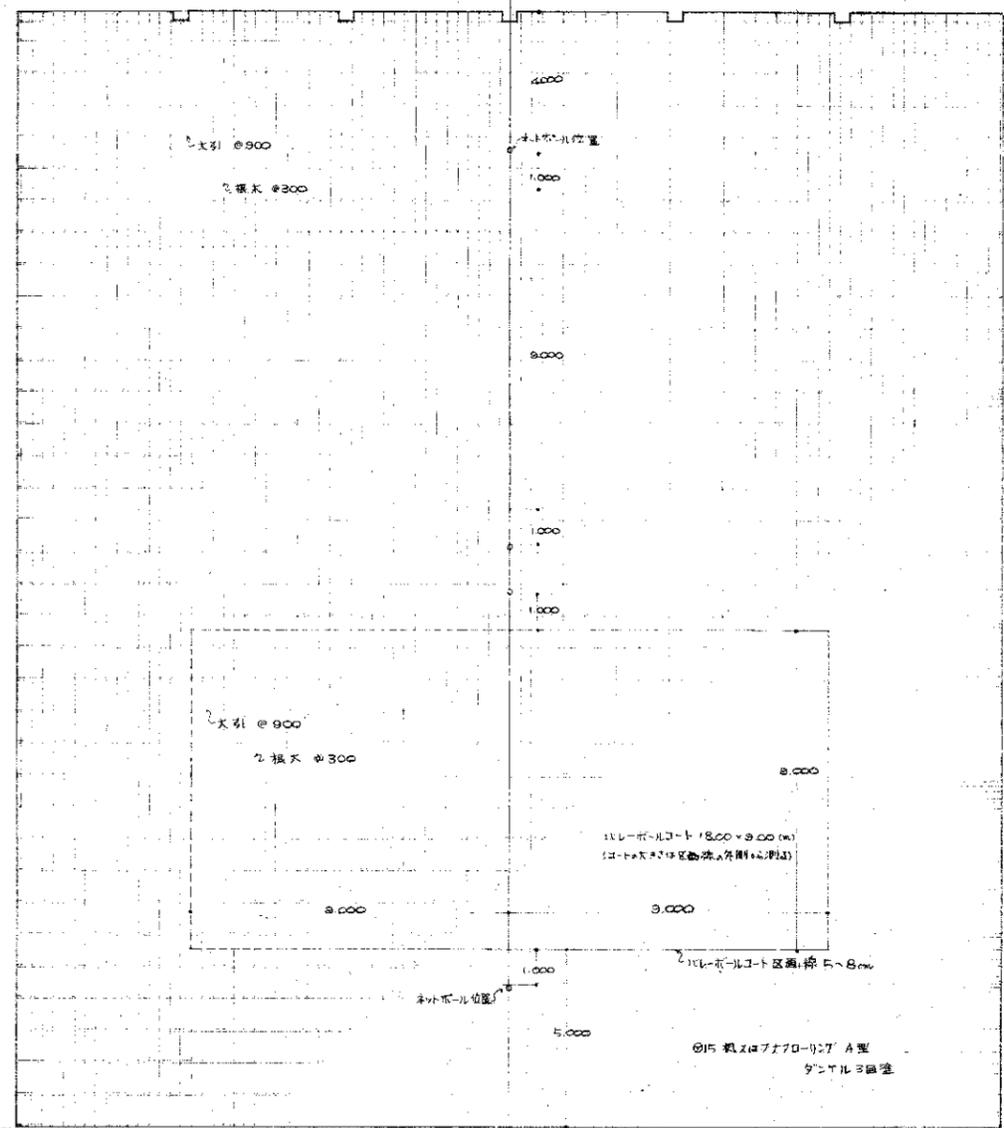

1階天井伏図 1:100

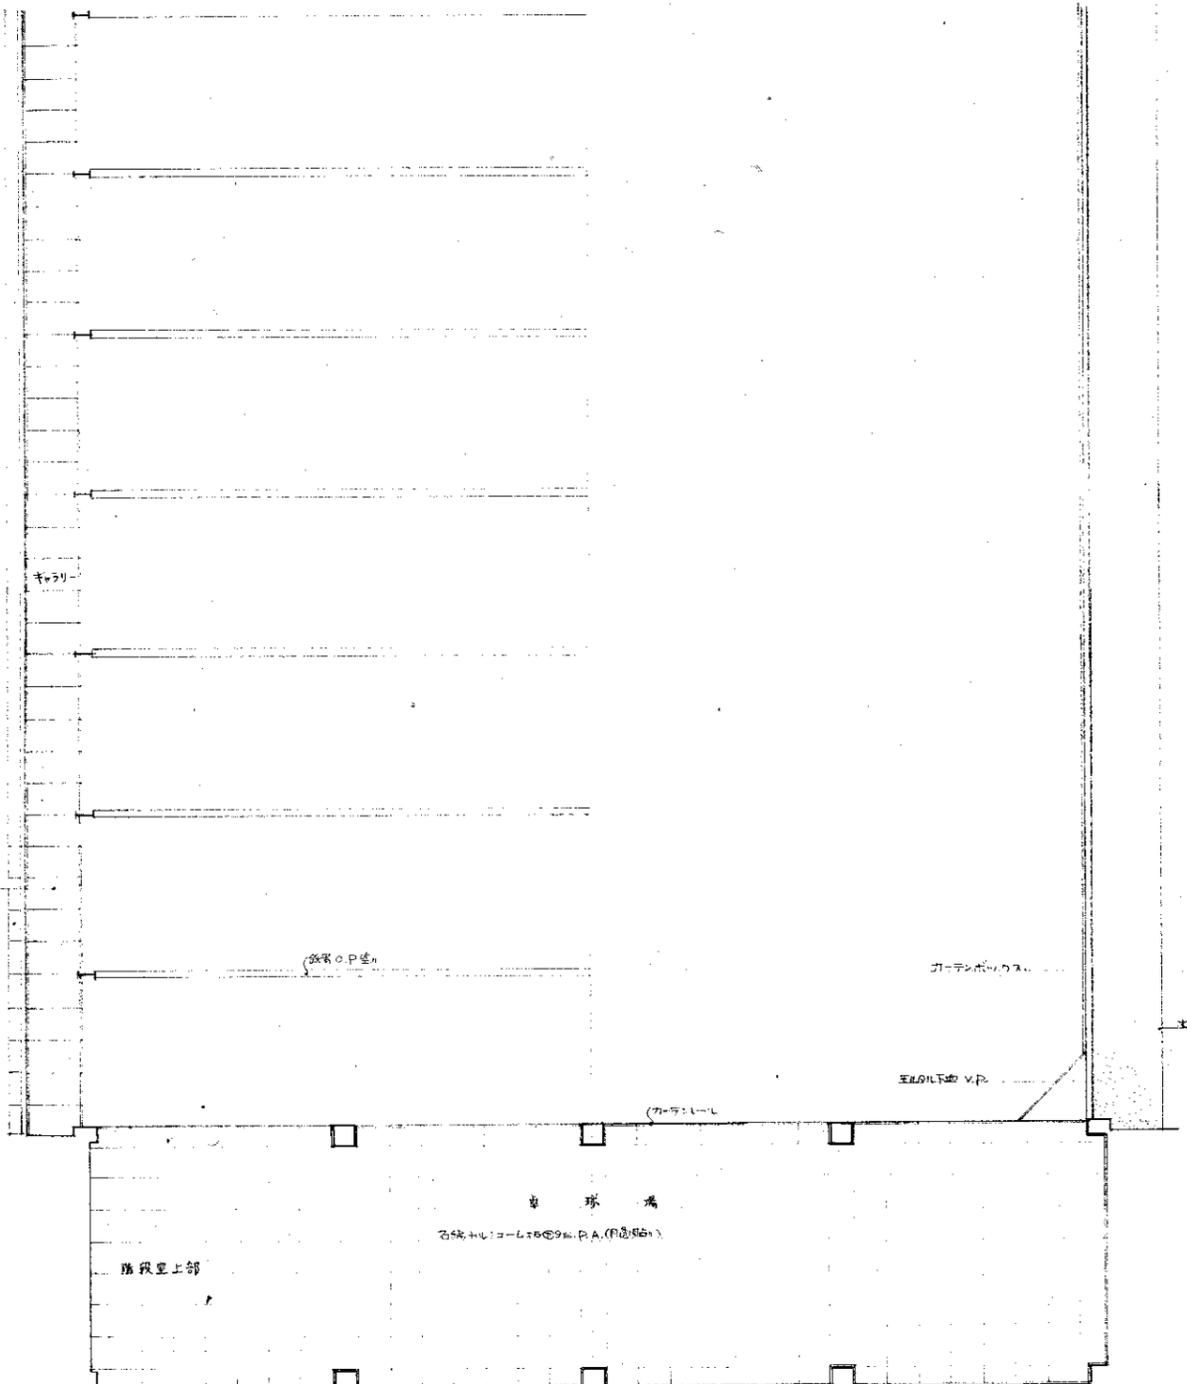


2階天井伏図 1:100

床組図

1階天井伏図

特記事項

1. 基礎は、地盤面より下階の2階高に、  
3. 形式

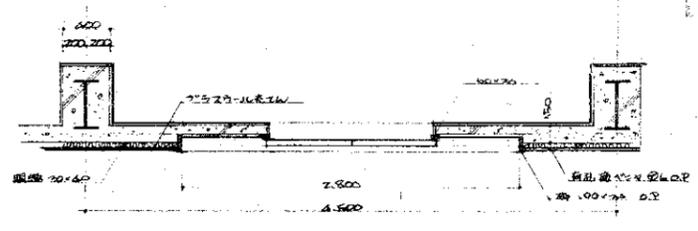


基礎コンクリート詳細図 1:30


手摺取付詳細図 1:30

手摺口-45x75x23 O.P.  
手摺子φ16@125 O.P.  
支柱口-32x32x16 O.P.  
D-32x32x16 O.P.  
D-28x28x12 補強


手摺取付平面詳細図 1:30

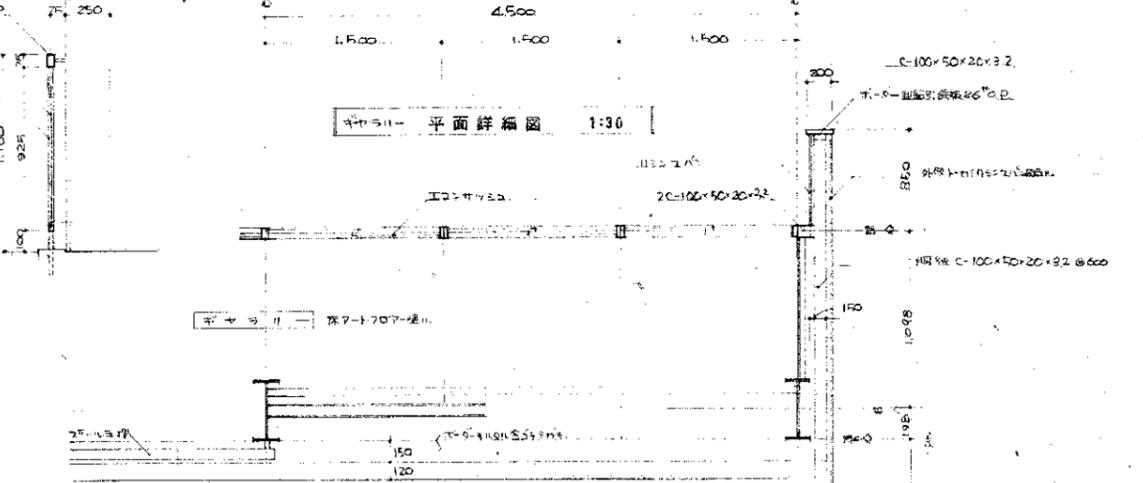





足計詳細図 1:30

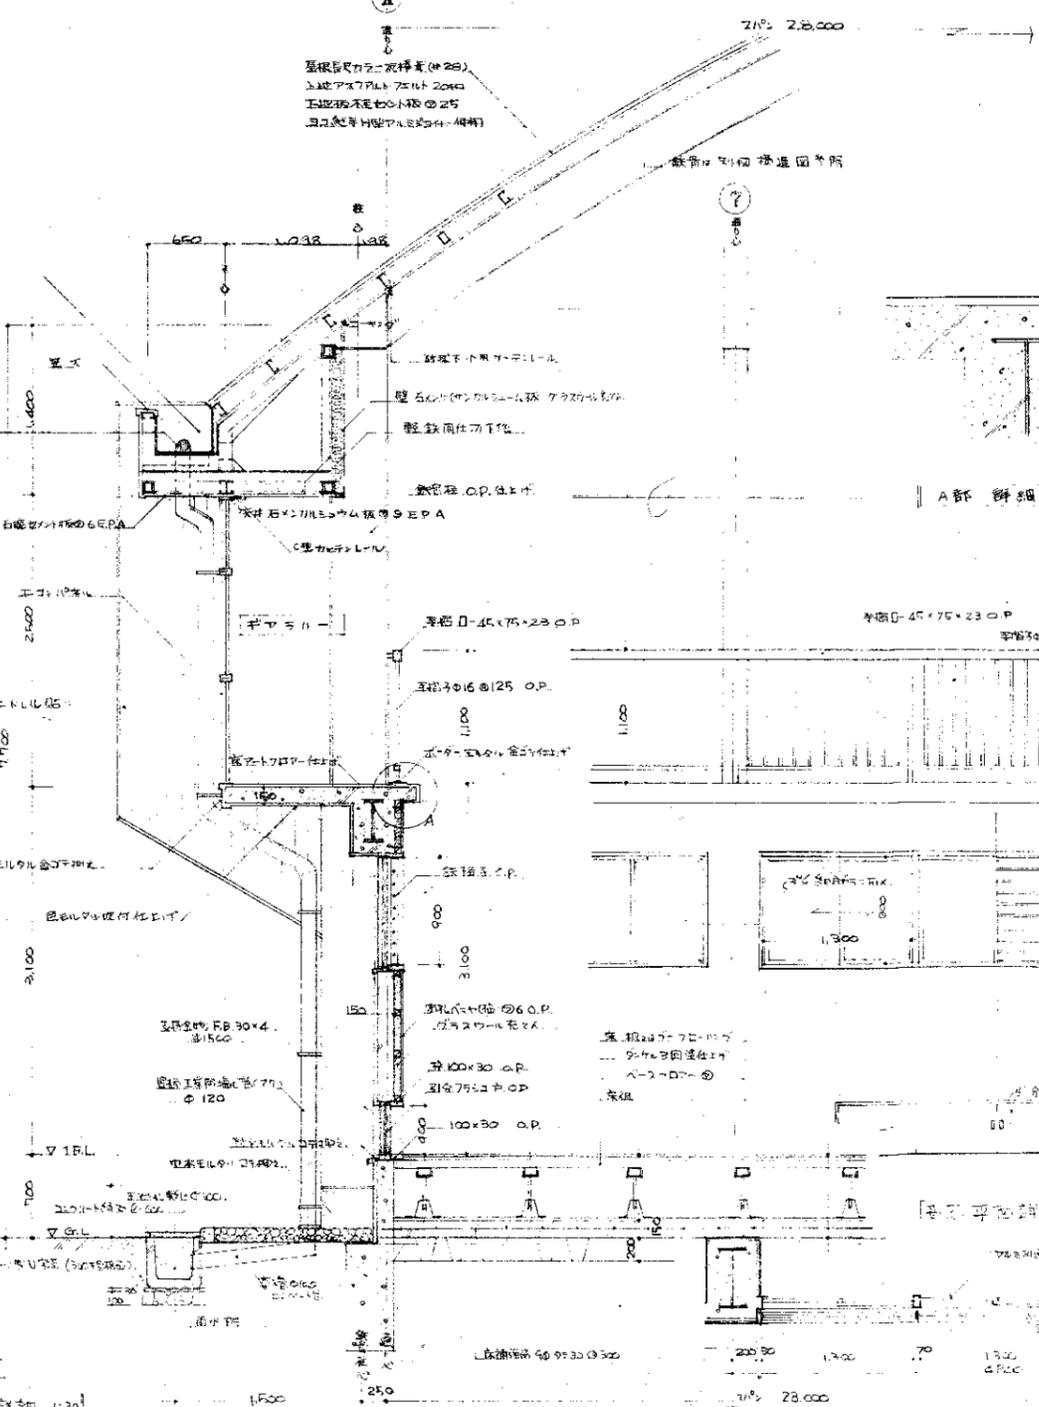

A部詳細図 1:10

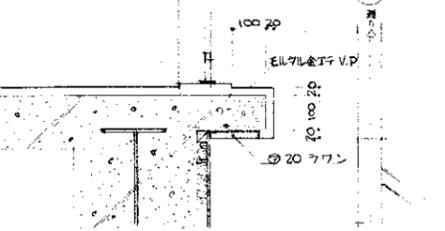

|              |      |       |    |
|--------------|------|-------|----|
| 工名           | 設計者  | 図面名   | 図号 |
| 1/30         |      |       |    |

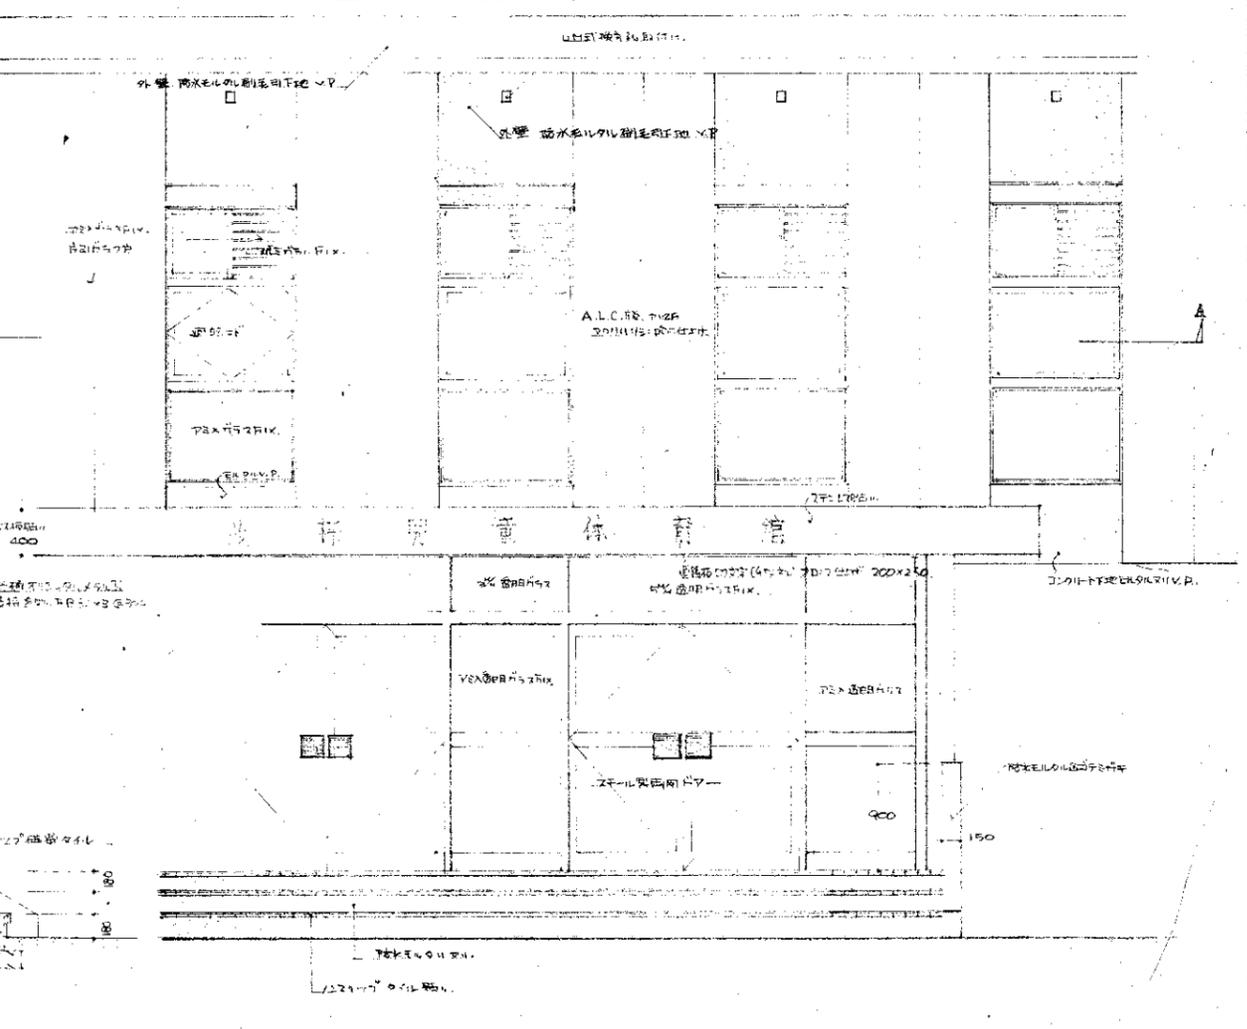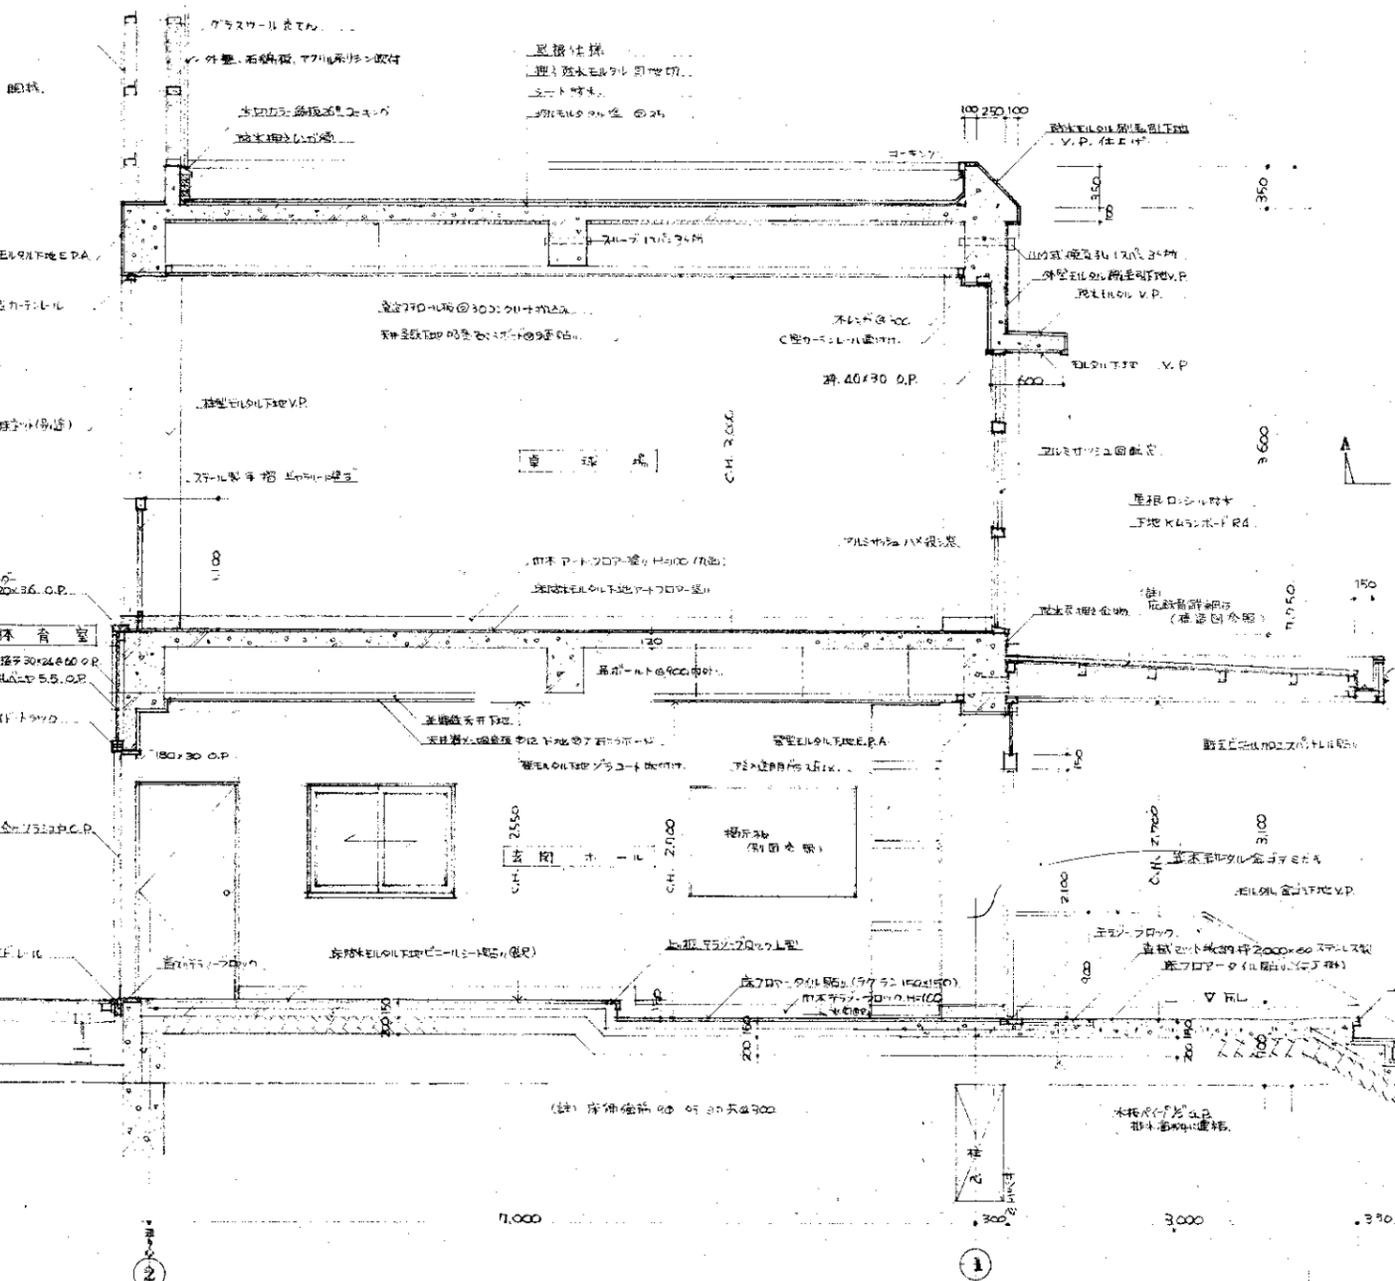
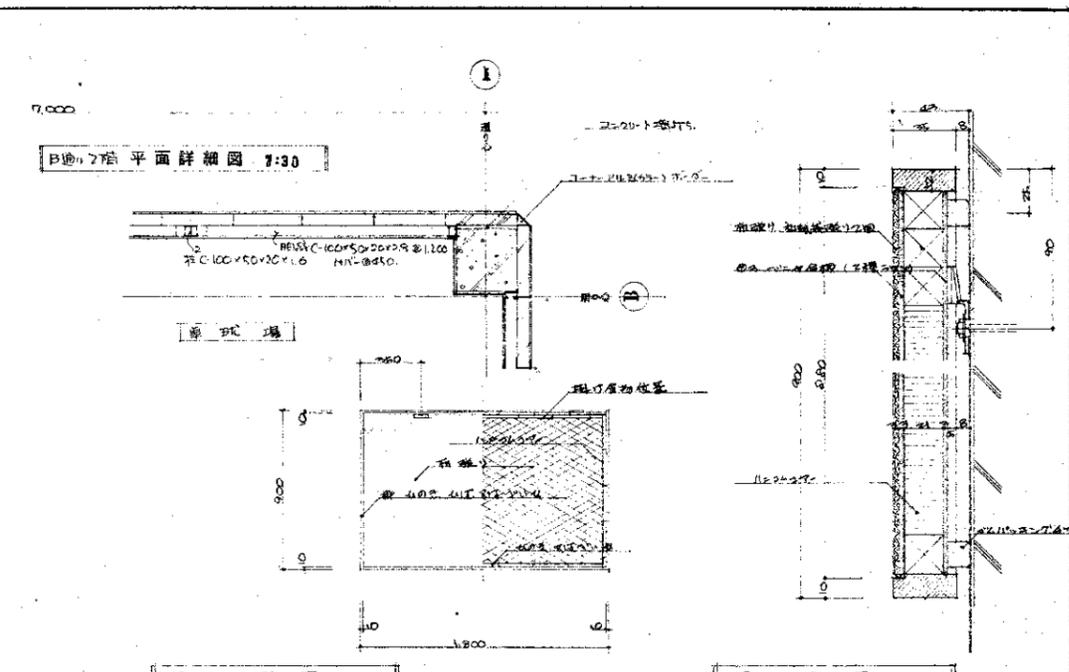
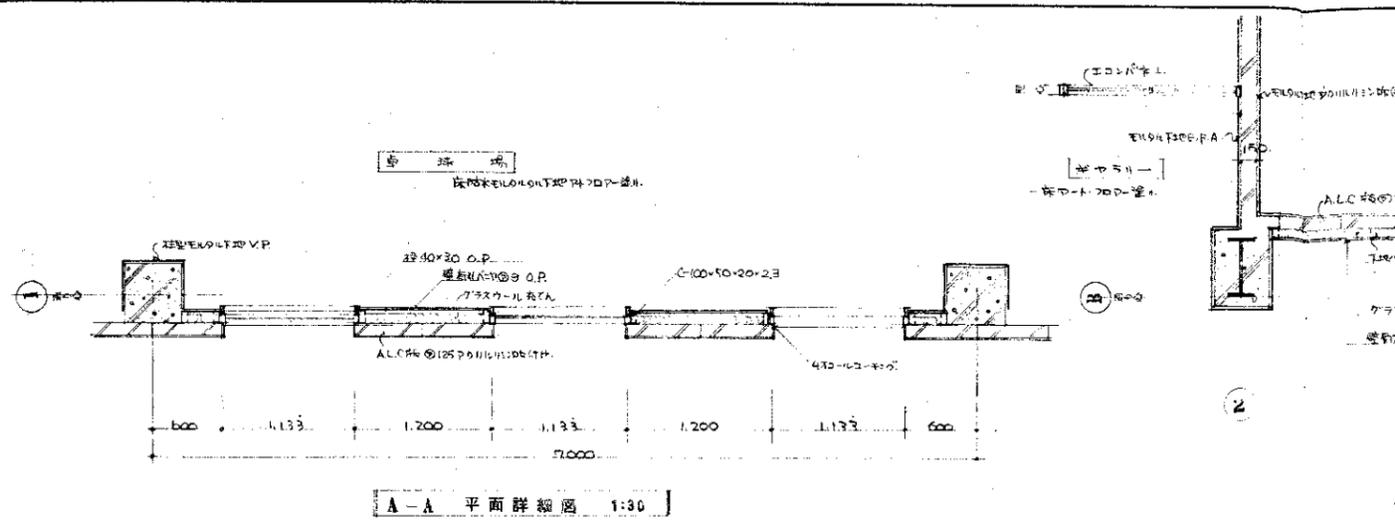


玄関入り居計詳細図 1:30

|     |             |    |       |
|-----|-------------|----|-------|
| 工事名 | 後行児童体育館新築工事 | 図番 | 8     |
| 設計者 | 九和設計株式会社    | 図名 | 居計詳細図 |
| 縮尺  | 1:30        | 備考 |       |









洗面所 平面図 1:50  
更衣室 1:50

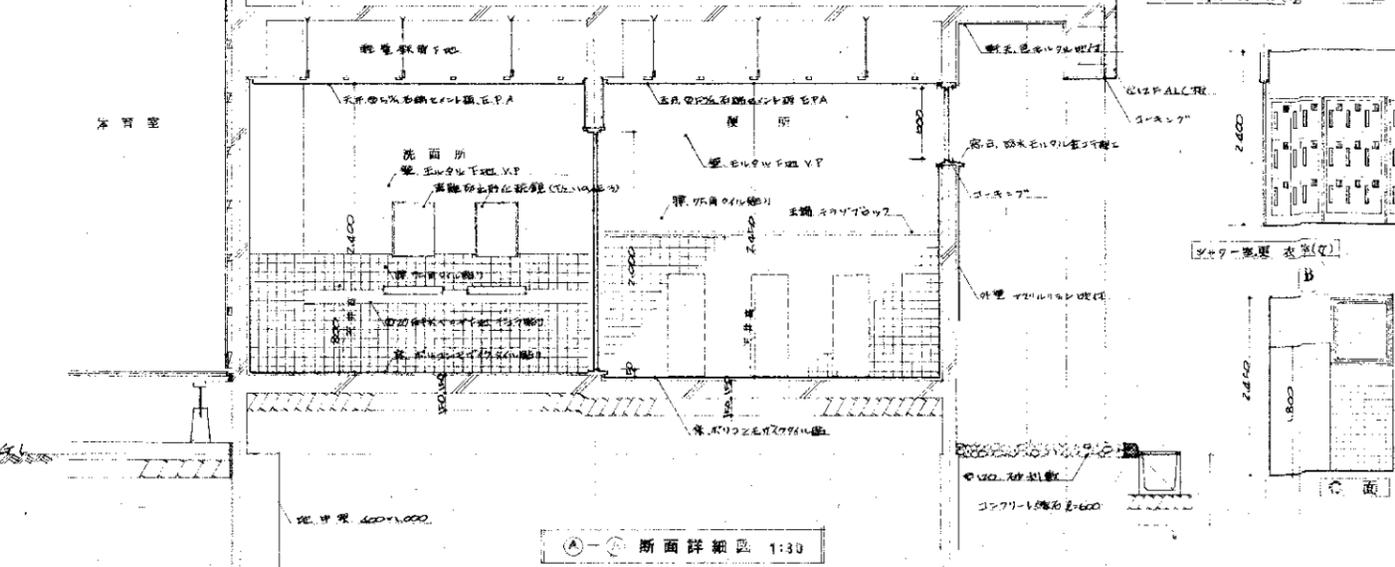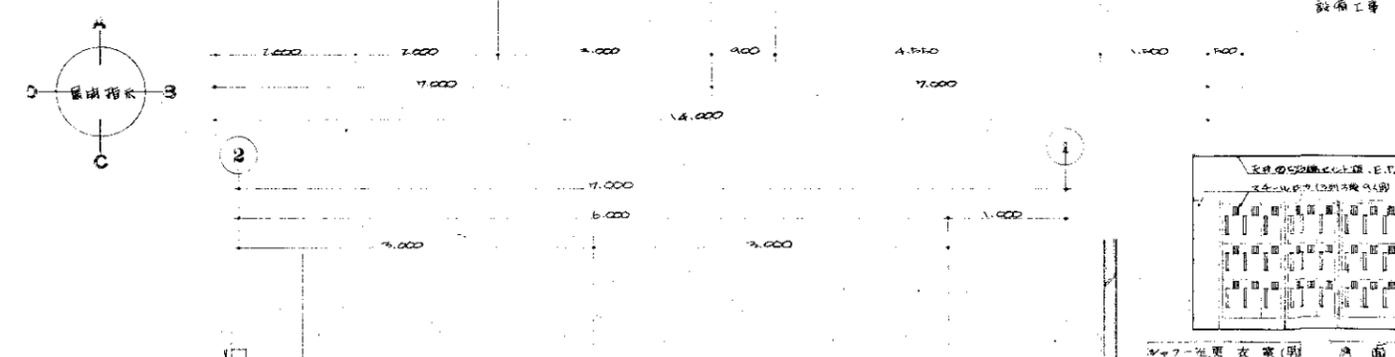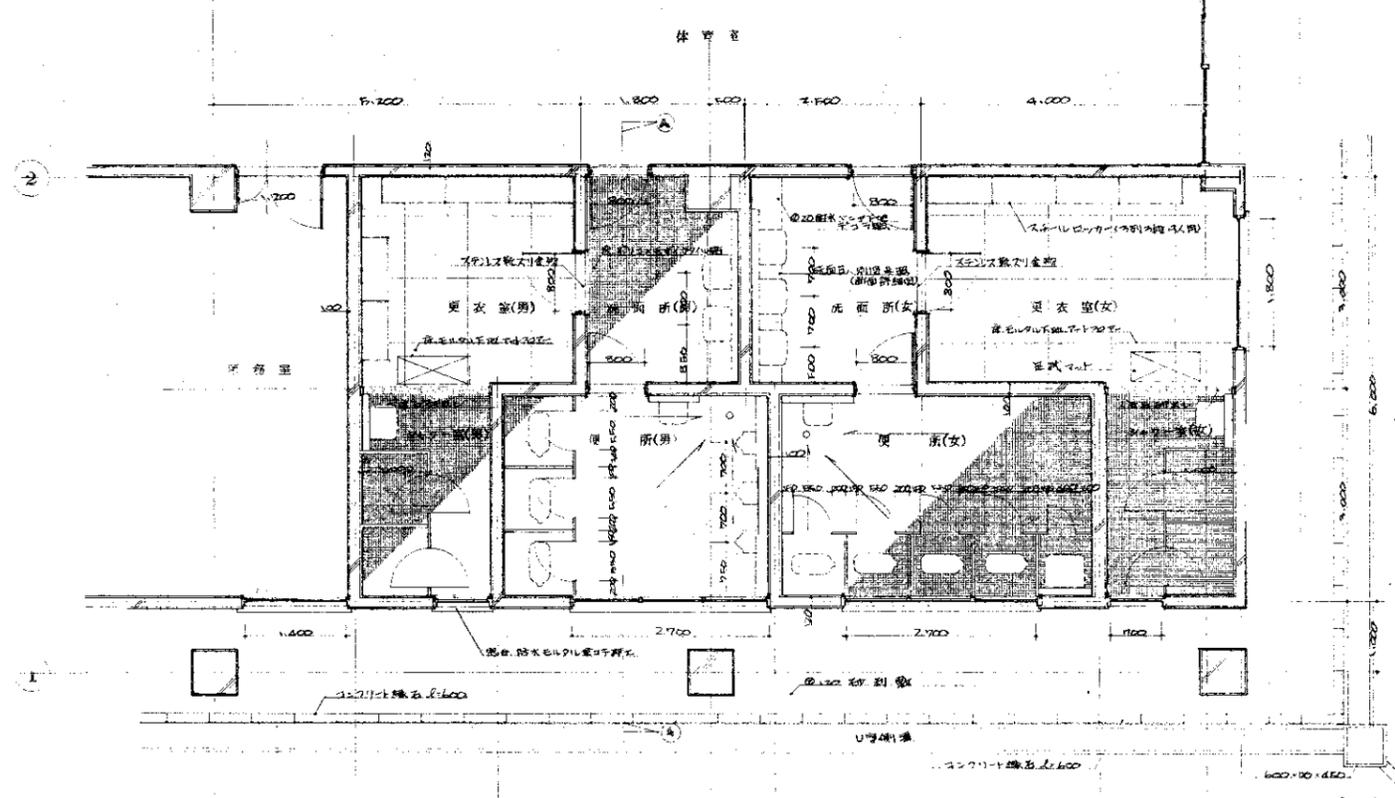


断面詳細図 1:30

展開図 1:50

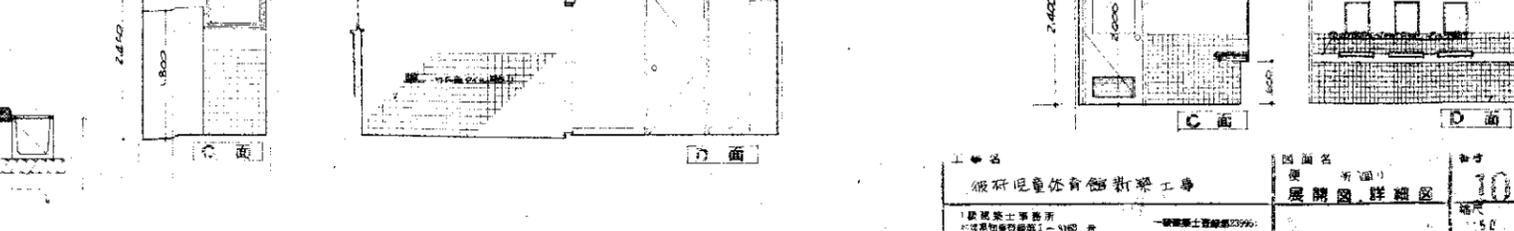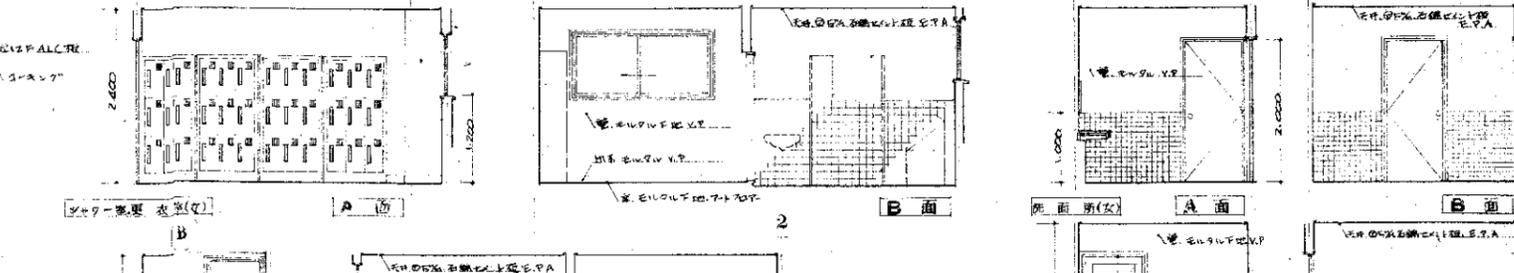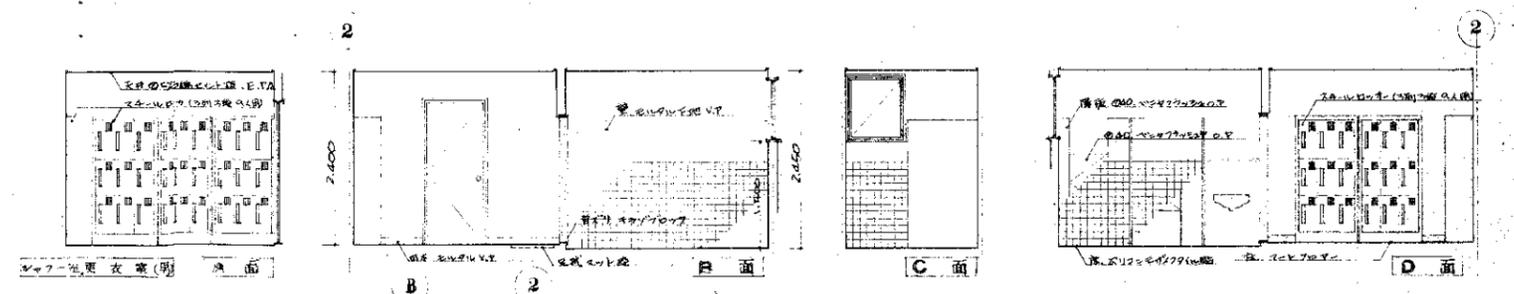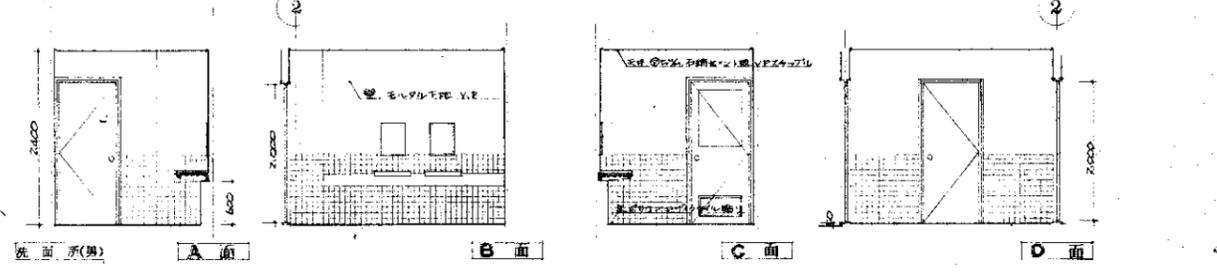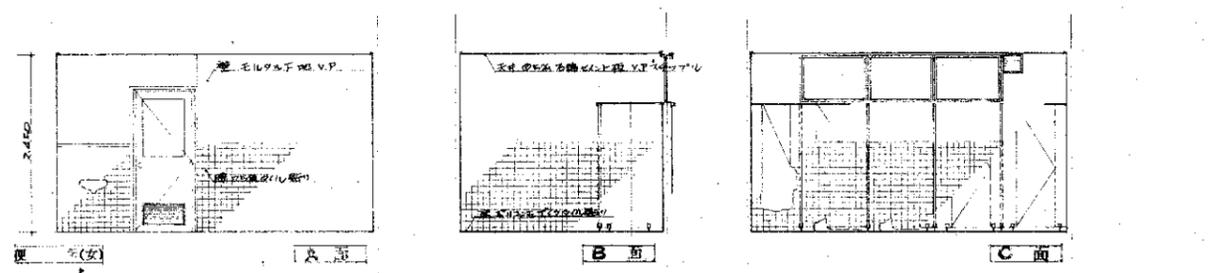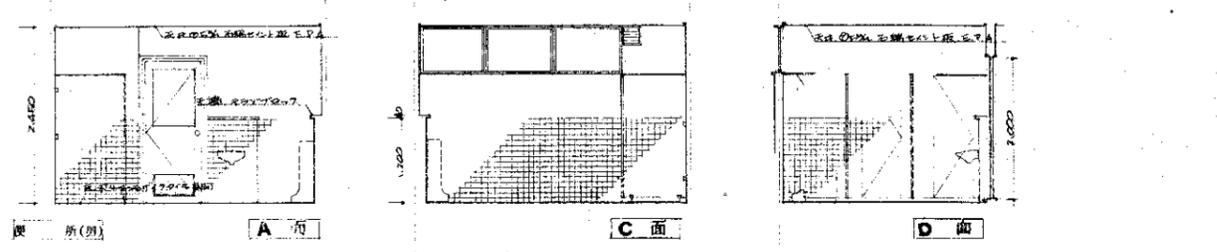




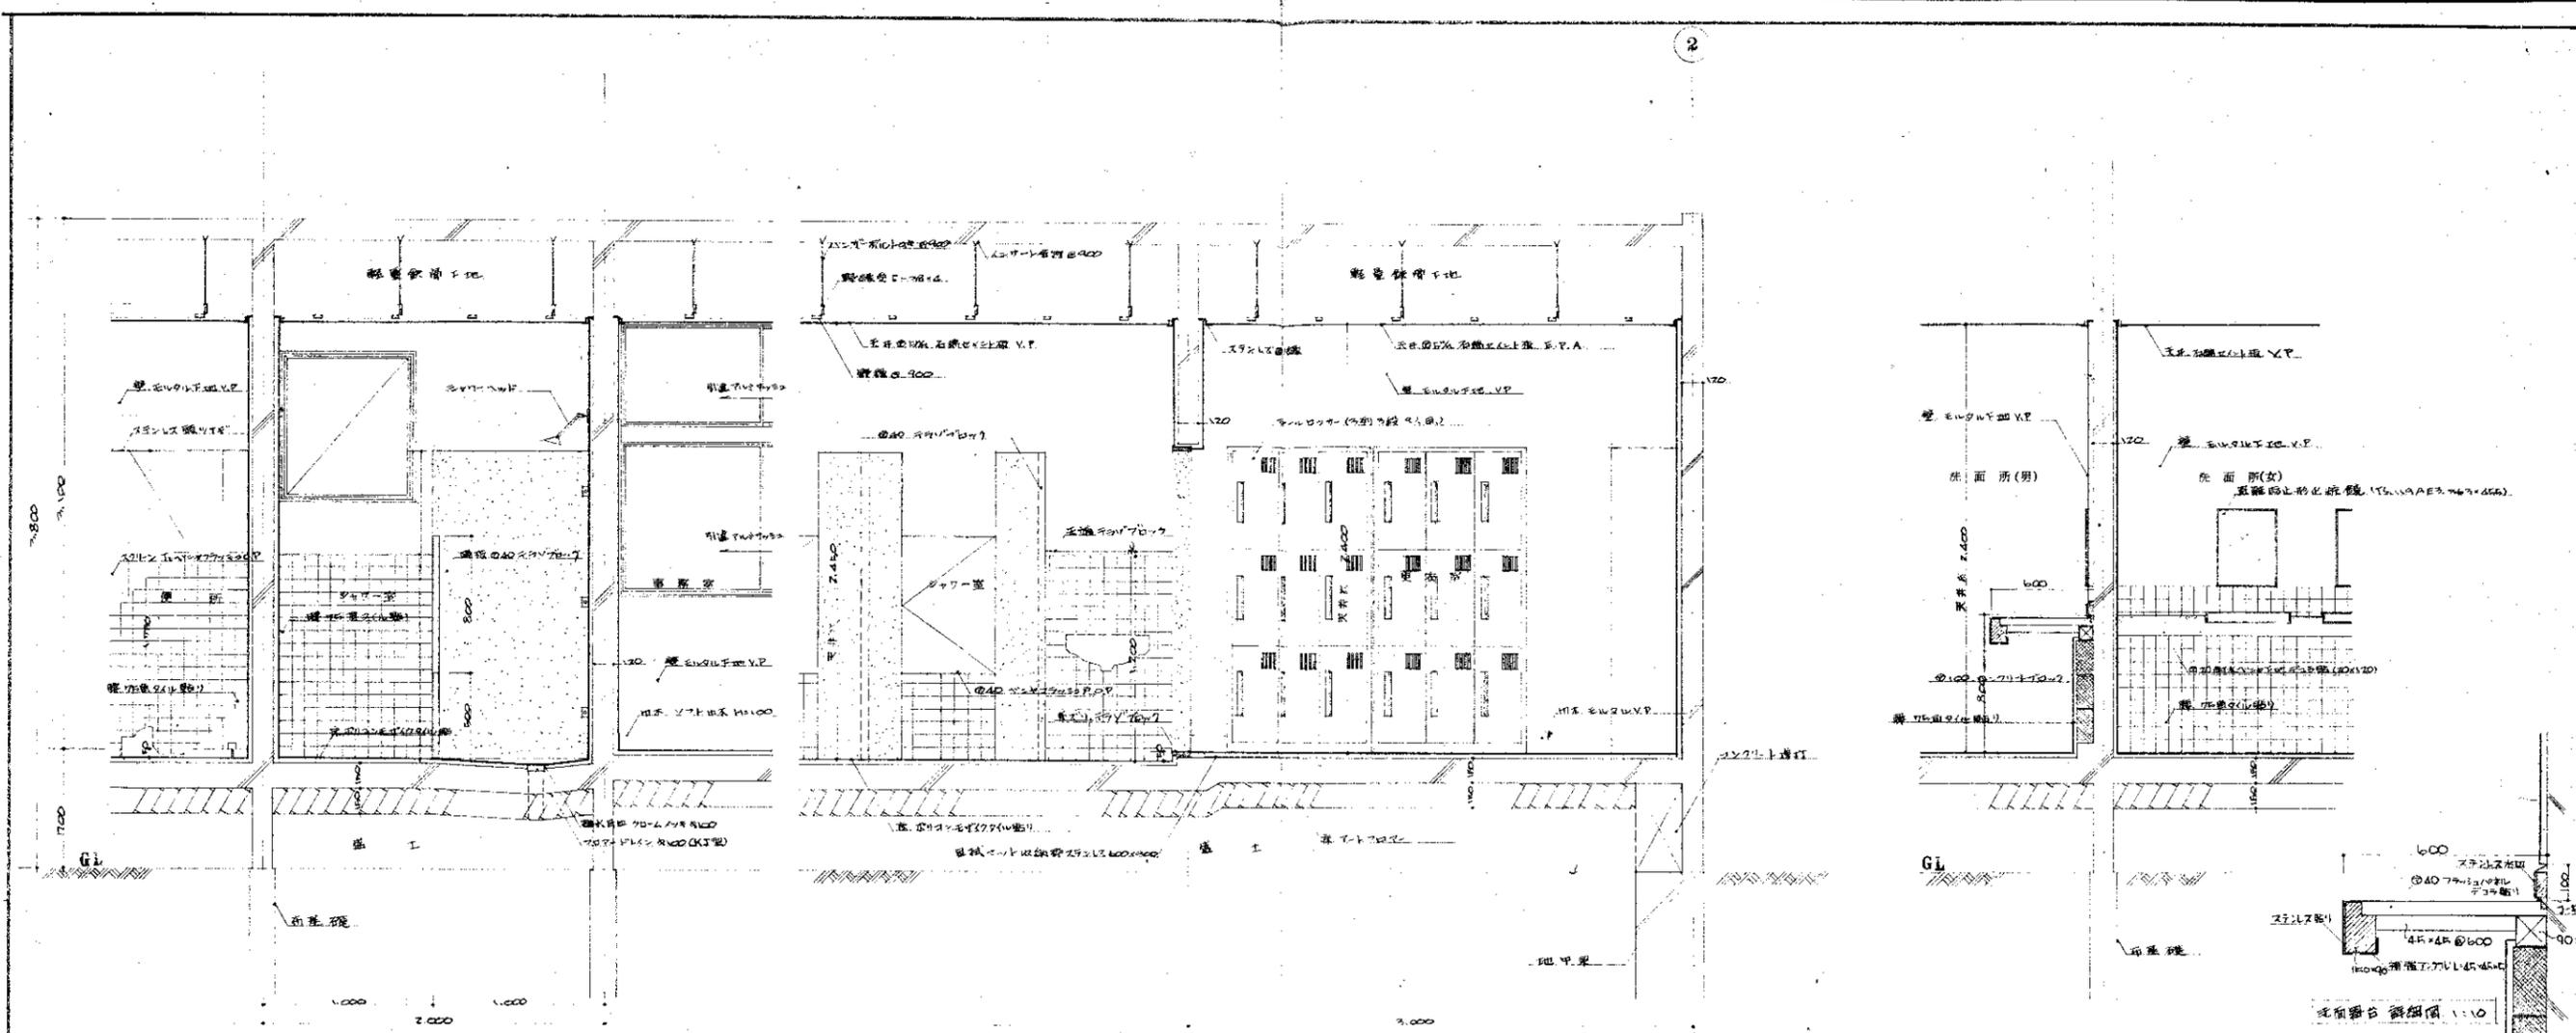


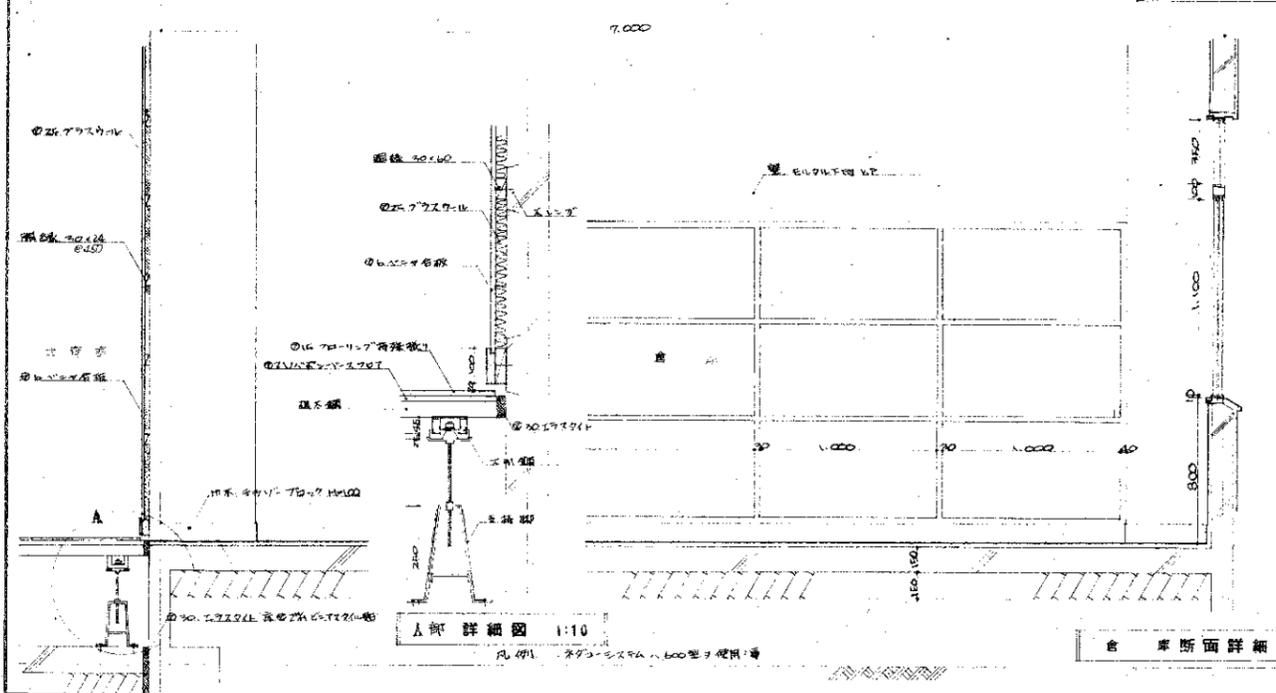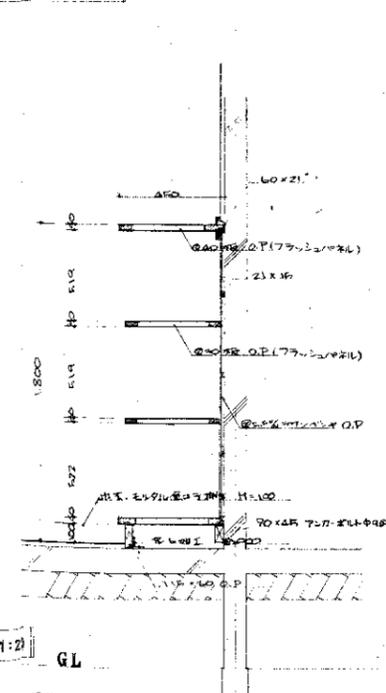 更衣室

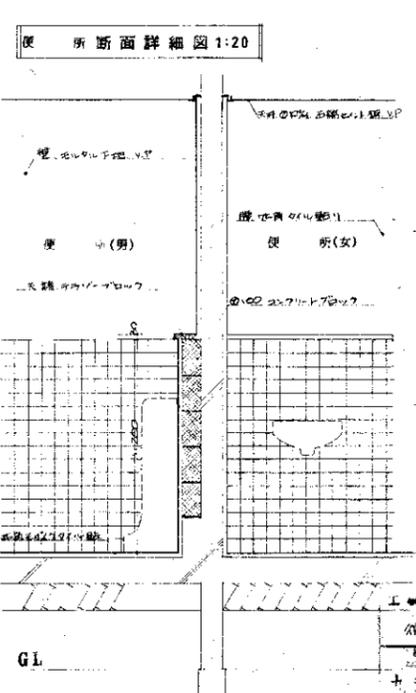


便所 断面詳細図 1:20

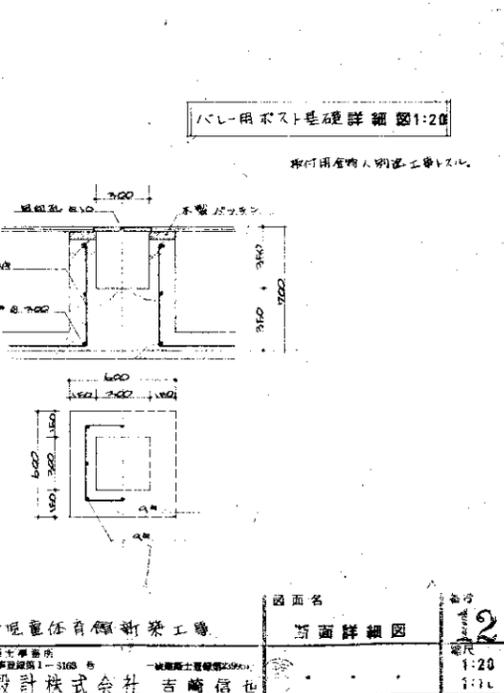







|           |                        |                        |                        |                        |                       |
|-----------|------------------------|------------------------|------------------------|------------------------|-----------------------|
| 番号<br>ヶ所  | AW<br>1                | AW<br>2                | AW<br>3                | AW<br>4                | AW<br>5               |
| 図面        |                        |                        |                        |                        |                       |
| 寸法        | H 2100 x W 6900 見込 100 | H 2400 x W 1125 見込 110 | H 1500 x W 1800 見込 110 | H 1450 x W 1400 見込 110 | H 900 x W 1000 見込 110 |
| 器具<br>丁番  |                        |                        |                        |                        |                       |
| 器具<br>錠   |                        |                        |                        |                        |                       |
| 器具<br>その他 | 附属金具一式                 | 附属金具一式                 | 附属金具一式                 | 附属金具一式                 | 附属金具一式                |
| 備考        |                        |                        |                        |                        |                       |

KEY PLAN 1:300

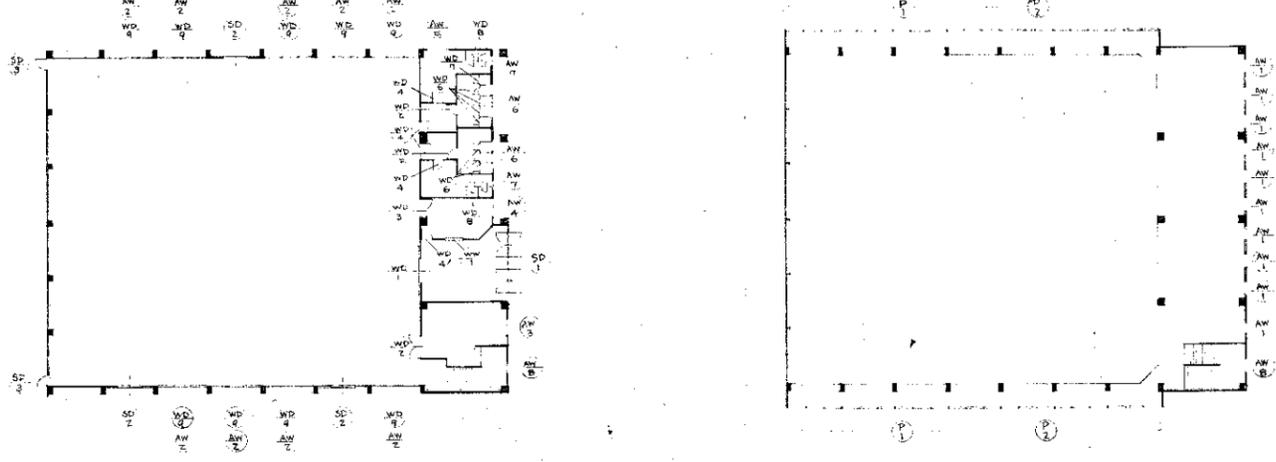


|     |                                       |                       |                       |                       |                       |                       |
|-----|---------------------------------------|-----------------------|-----------------------|-----------------------|-----------------------|-----------------------|
| 番号  | WD-1                                  | WD-2                  | WD-3                  | WD-4                  | WD-5                  | WD-6                  |
|     | 1ヶ所                                   | 1ヶ所                   | 1ヶ所                   | 4ヶ所                   | 1ヶ所                   | 7ヶ所                   |
| 図   |                                       |                       |                       |                       |                       |                       |
| 寸法  | H 2000 x W 2000 見込 10                 | H 2000 x W 1800 見込 40 | H 2000 x W 1800 見込 40 | H 2000 x W 950 見込 36  | H 2000 x W 850 見込 40  | H 1750 x W 950 見込 36  |
| 形式  | 引違い窓                                  | 固定窓                   | 固定窓                   | 引違い窓                  | 固定窓                   | 固定窓                   |
| 材質  | 木製 (樹脂窓)                              | 全左                    | 全左                    | 全左                    | 全左                    | 全左                    |
| 仕上  | O.P                                   | 全左                    | 全左                    | 全左                    | 全左                    | 全左                    |
| ガラス |                                       |                       |                       |                       | 6% 複層ガラス              |                       |
| 金具  | シリコン                                  | シリコン                  |                       | WD-4 金具<br>WD-5 金具    | 金具                    | 金具                    |
| その他 | 引手 (ステンレス)、サッシ、ストッパー                  | F7-キック (引手付)          | F7-キック、フック            | F7-キック                | F7-キック                | 引手、フック                |
| 備考  |                                       |                       |                       |                       |                       |                       |



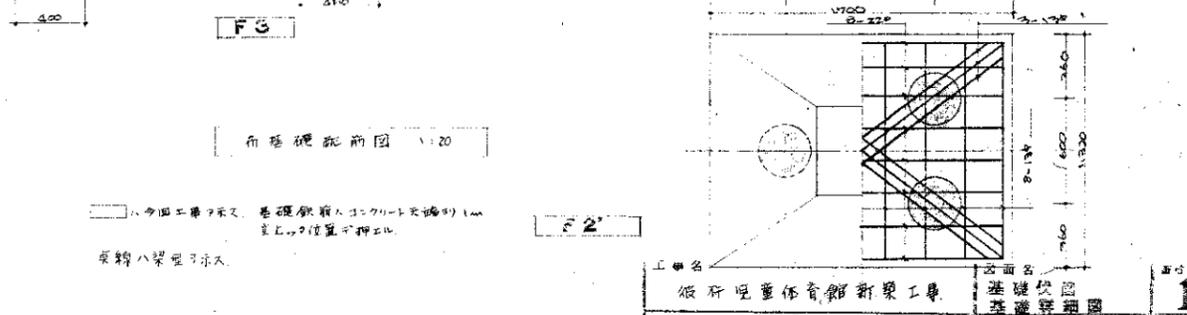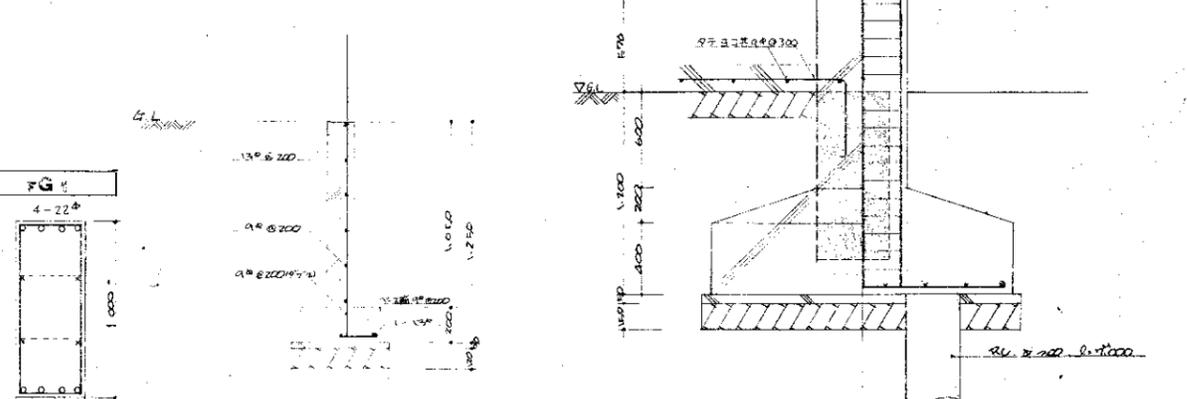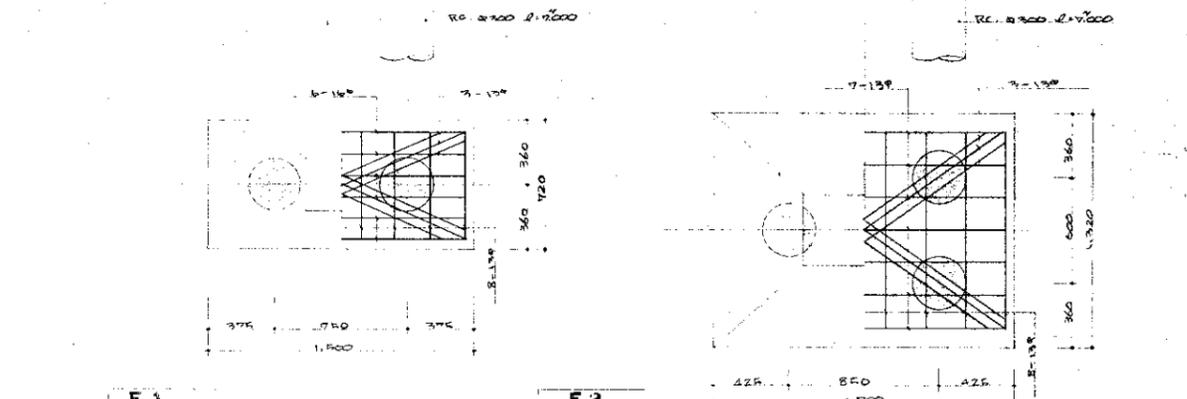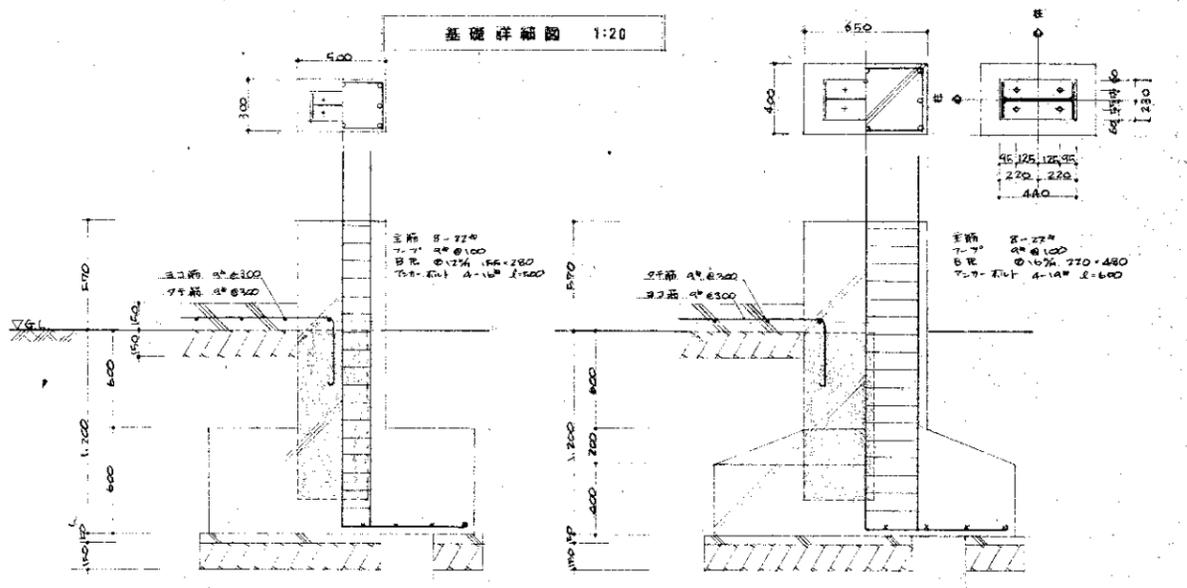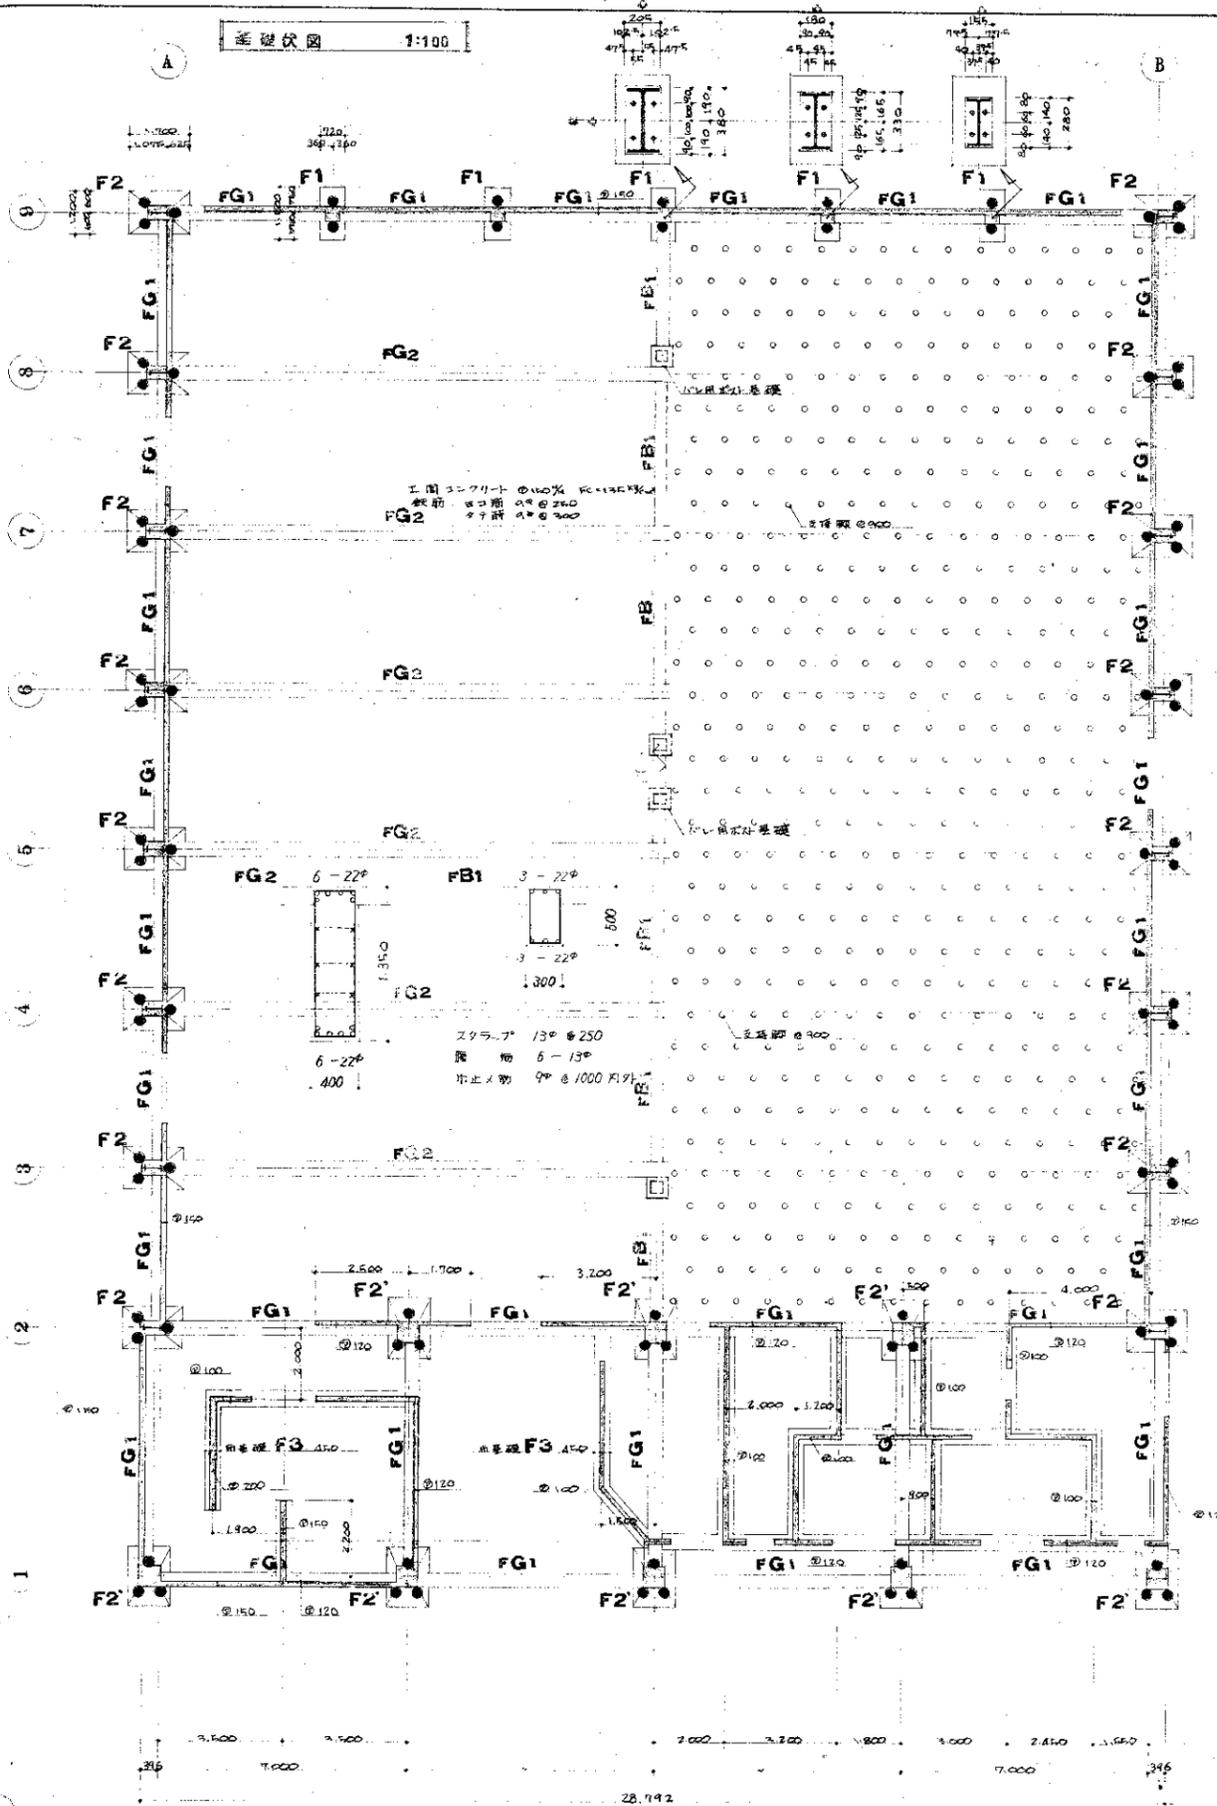




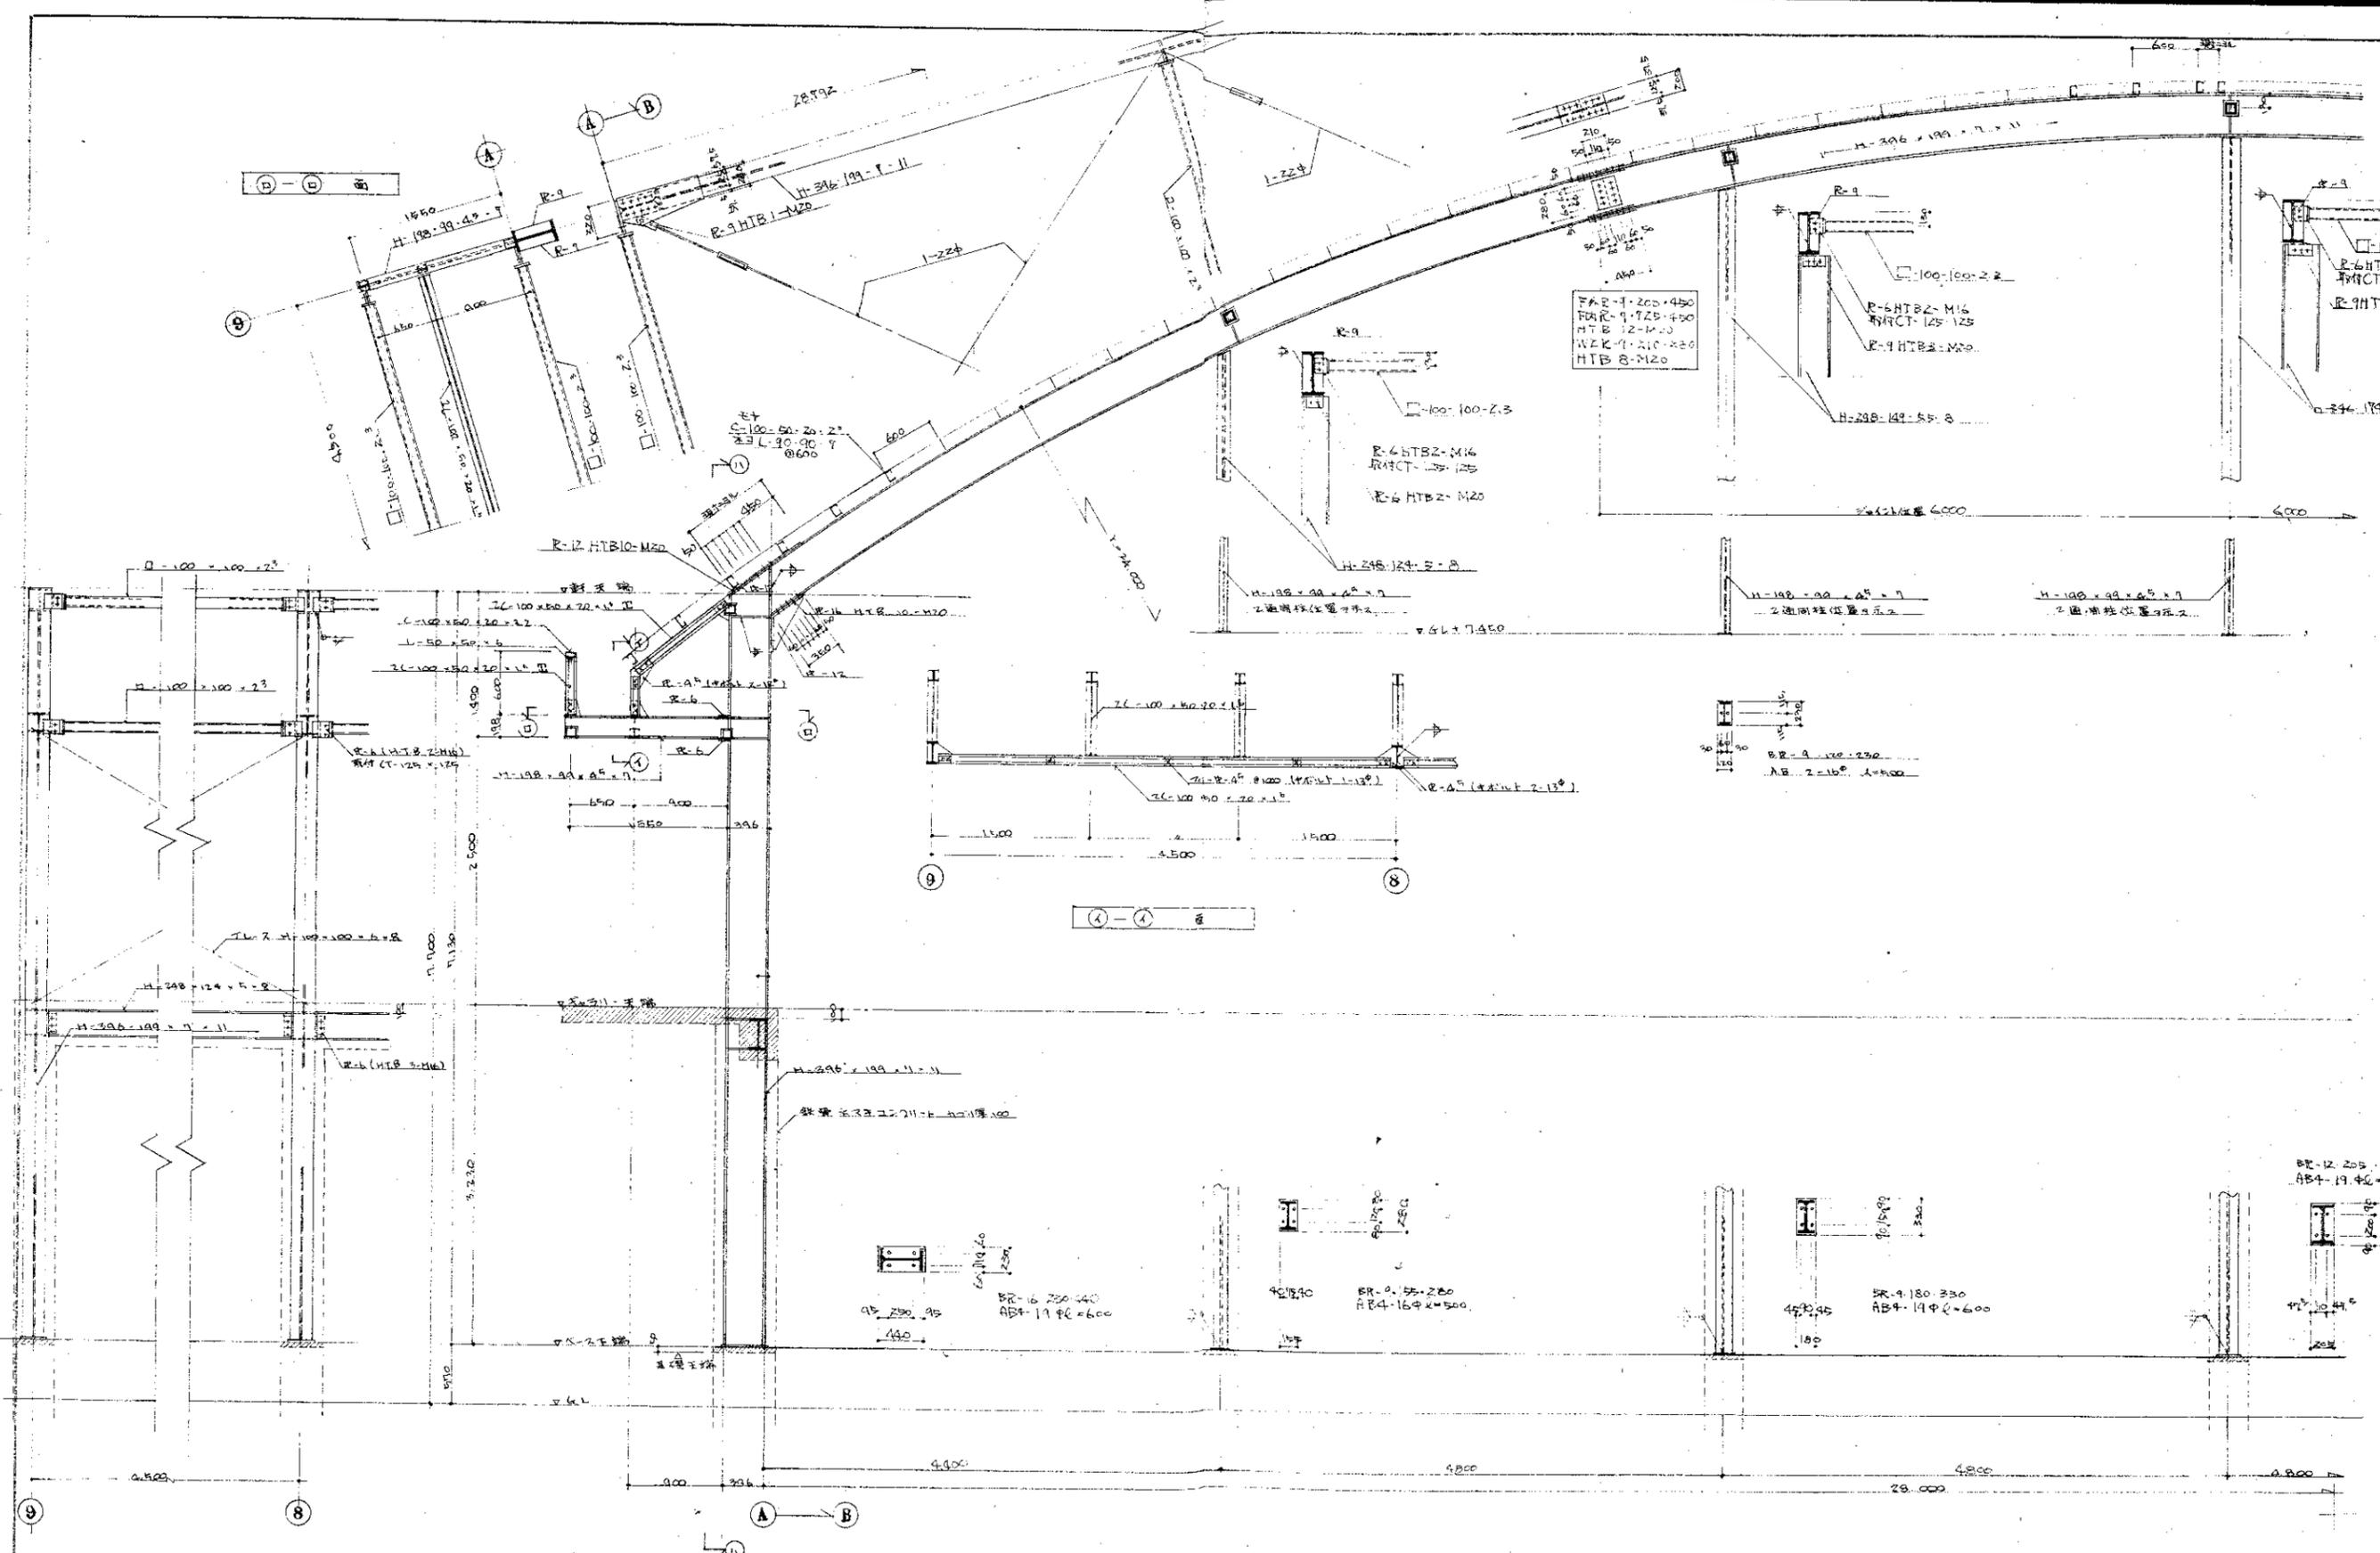

9 通鉄骨詳細図 1:30


|                        |              |          |
|------------------------|--------------|----------|
| 工學名<br>假研児童体育館新築工事     | 図面名<br>鉄骨詳細図 | 頁数<br>18 |
| 1級建築士事務所<br>昭和44年11月1日 | 昭和44年11月1日   | 1:30     |
| 大和設計株式会社 吉崎信也          |              |          |









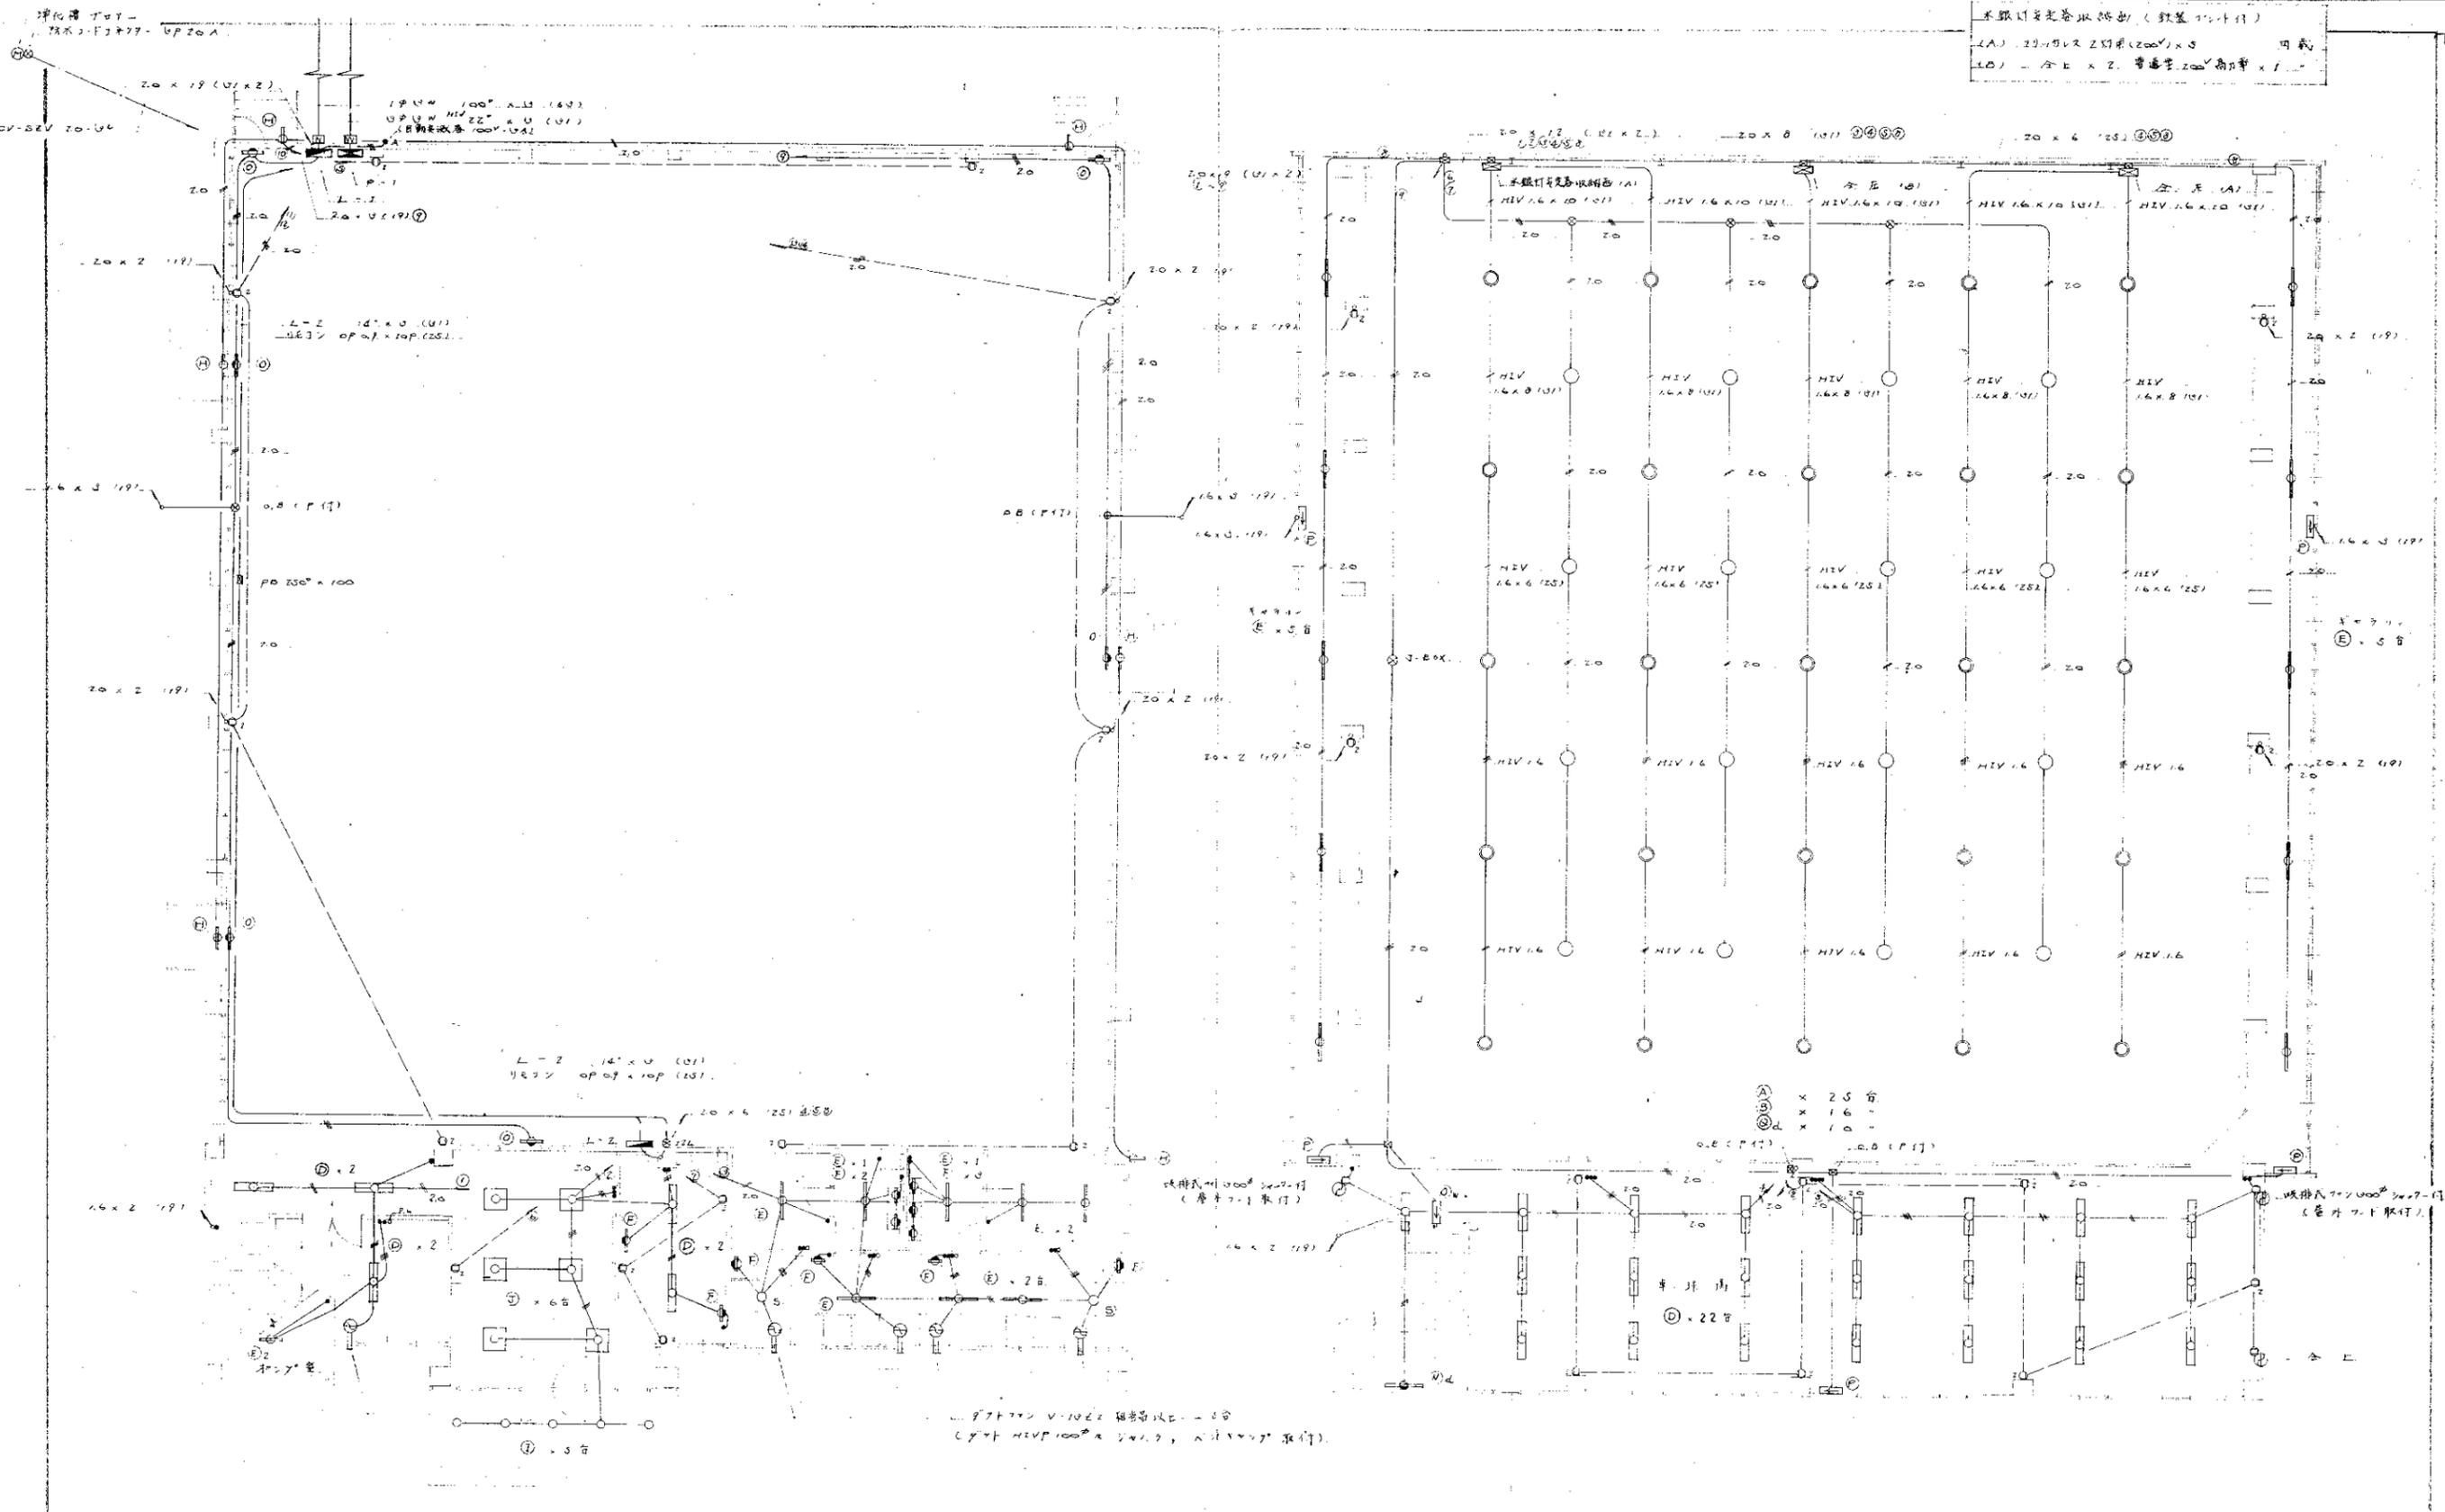

1 階平面図 S-1/30


2 階平面図 S-1/30

工事名 飯沼児童行有館  
 1 級電気士事務所 飯沼児童行有館  
 九和設計株式会社 吉野 倫  
 図面名 電灯設備図  
 番号 83  
 縮尺 1:100

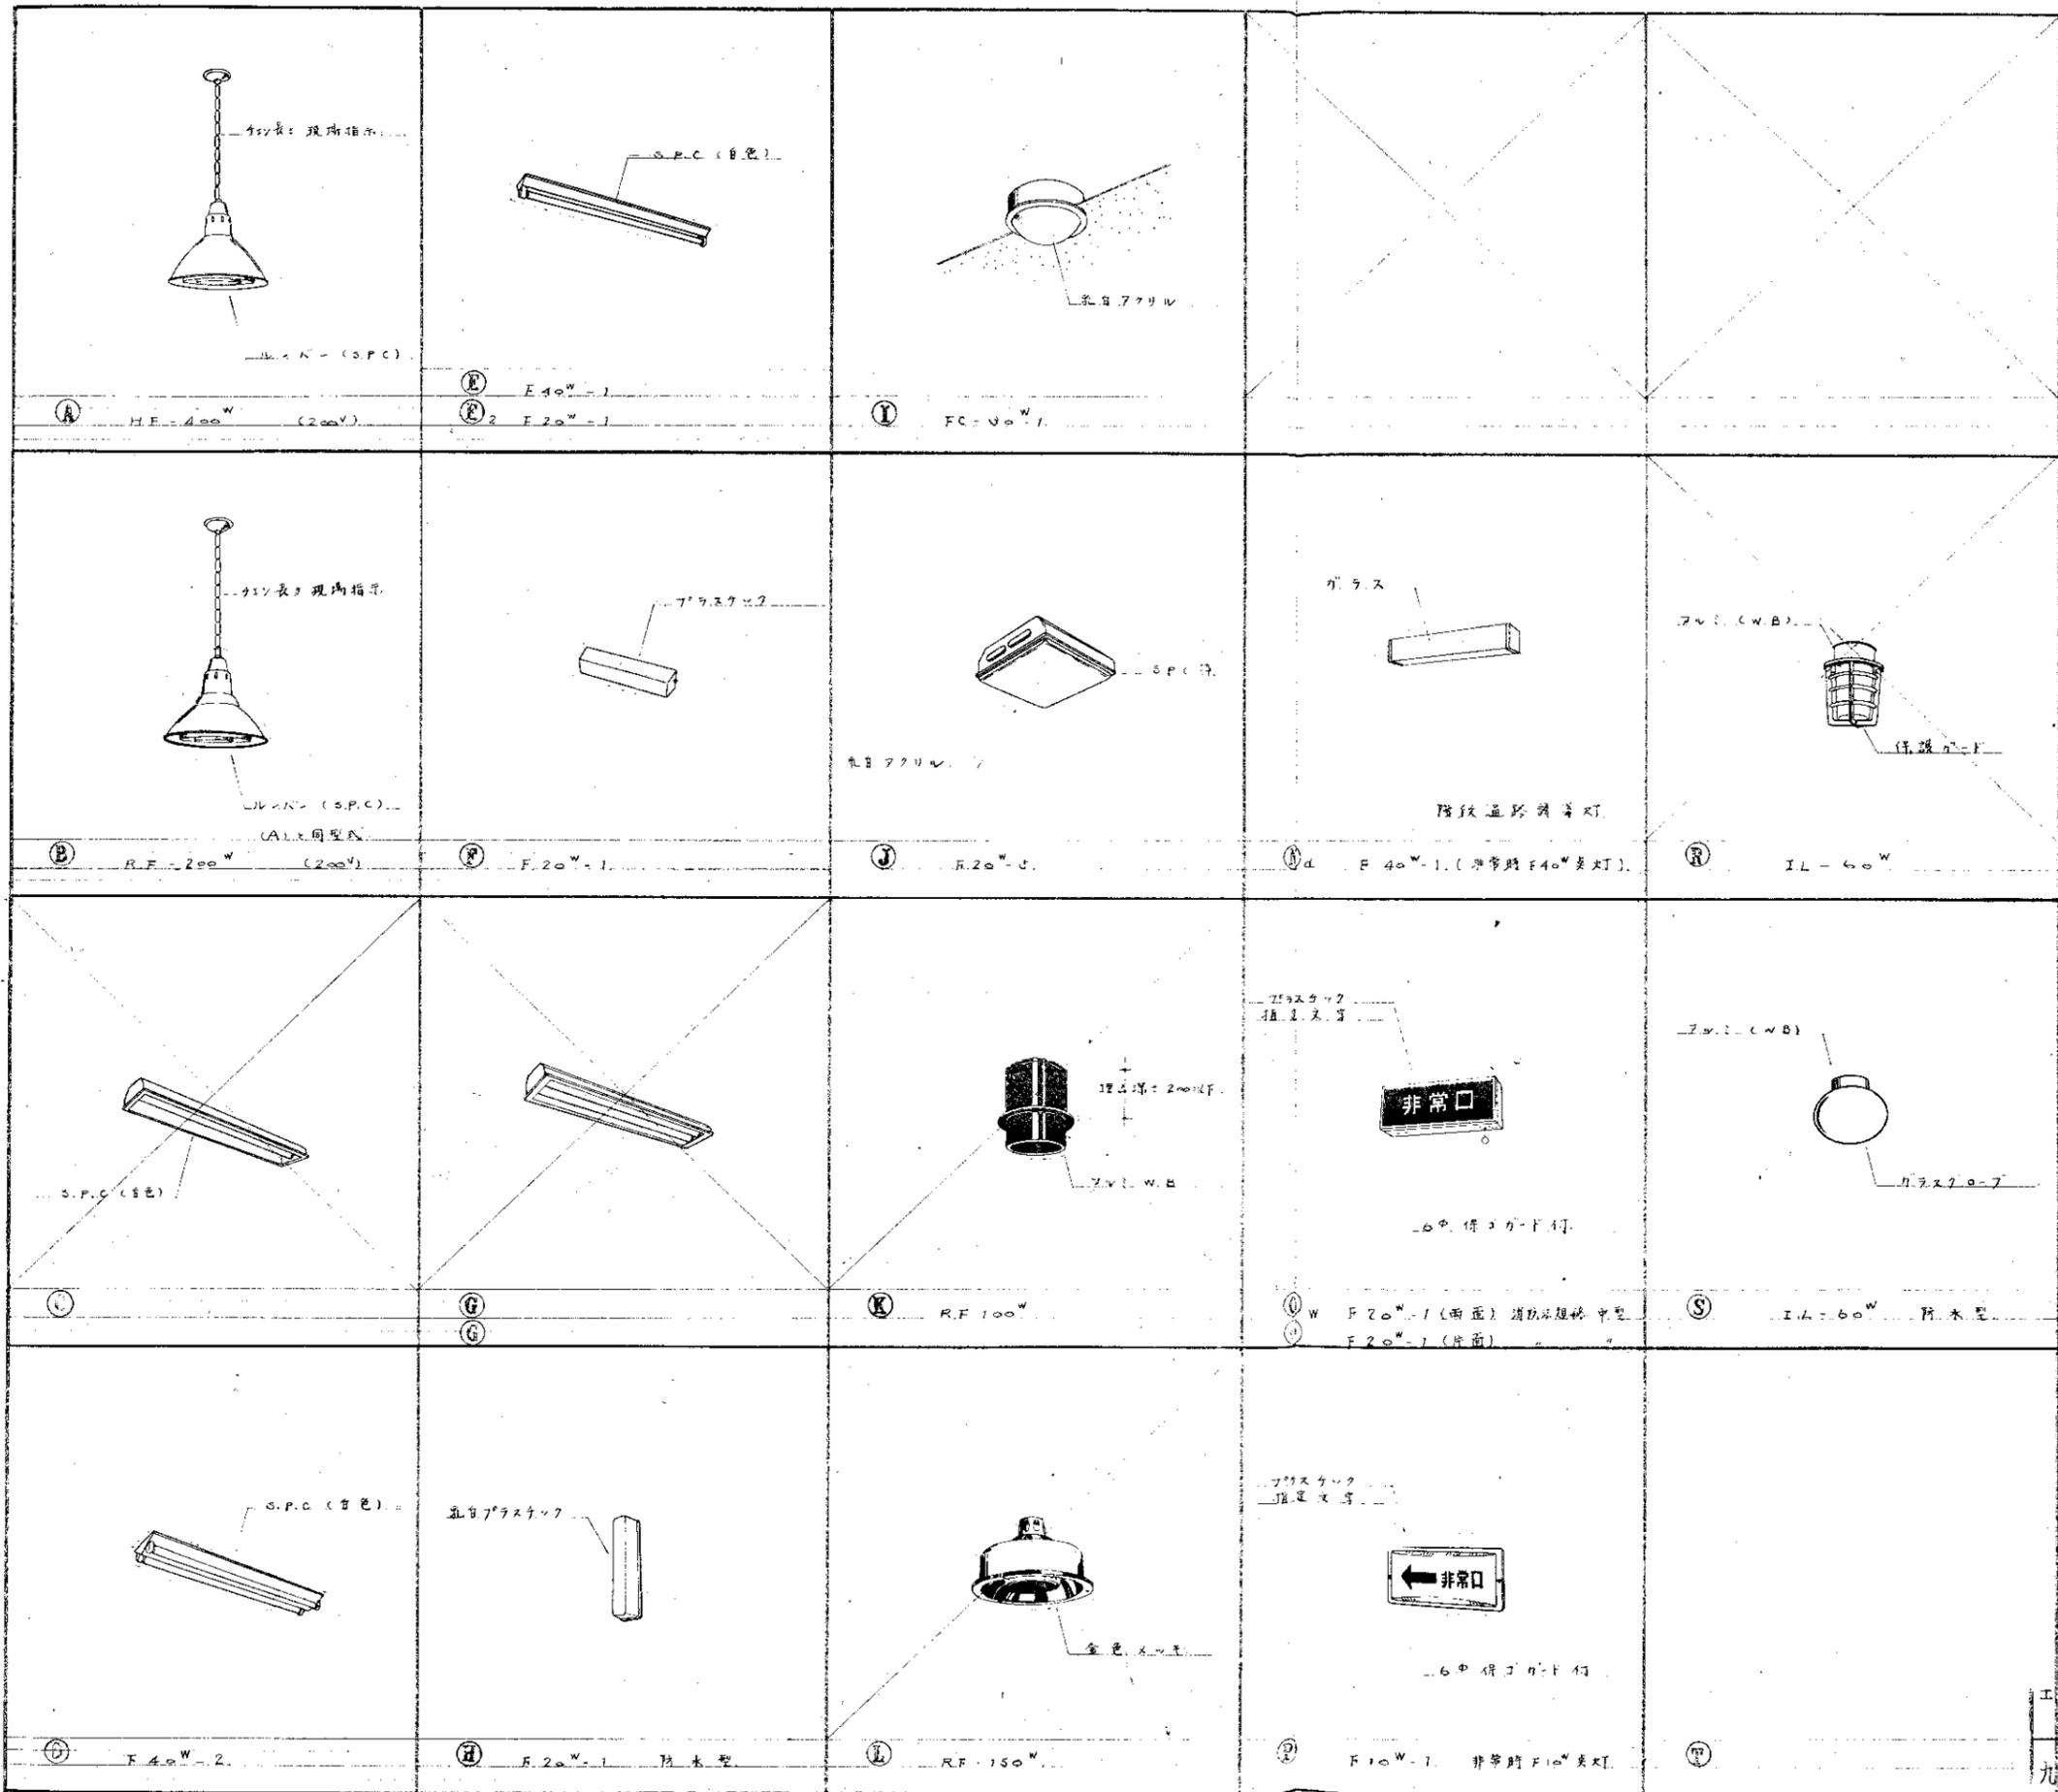


特記事項


1. 蛍光灯は全て高力中型とし、E 40<sup>W</sup>以上はラケットスタイルとする。使用角度は全て白色とする。
2. 木銀灯ユニットは高漫色性のものとする。安定基は2灯用24-9型(高力中型)とし、全て安定基収納型とする。
3. 天井内へ設置する灯は必ずガード又はレベルを取り付け、床面等に衝撃を充分耐えられるものとする。
4. 従記の照明器具は標準仕様で適合するものとし、全て非常電源・内蔵型とする。
5. 記号 R.F. の器具は消防法に適合するものとし、全て非常電源・内蔵型とする。
6. 前4~5連の器具のうち自然灯以外は非常電源回路付とする。

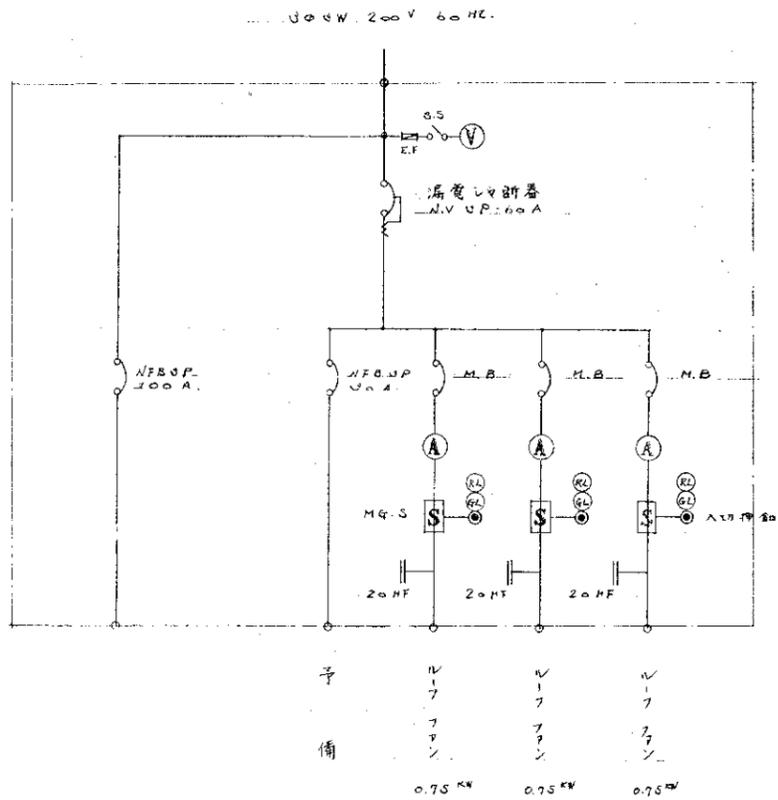


**P-1** ...デッドフロント型

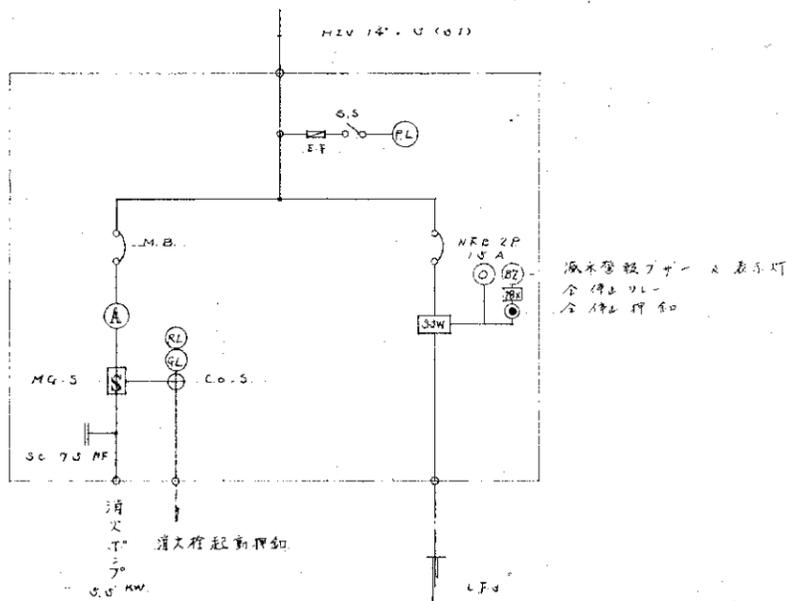

**P-2**

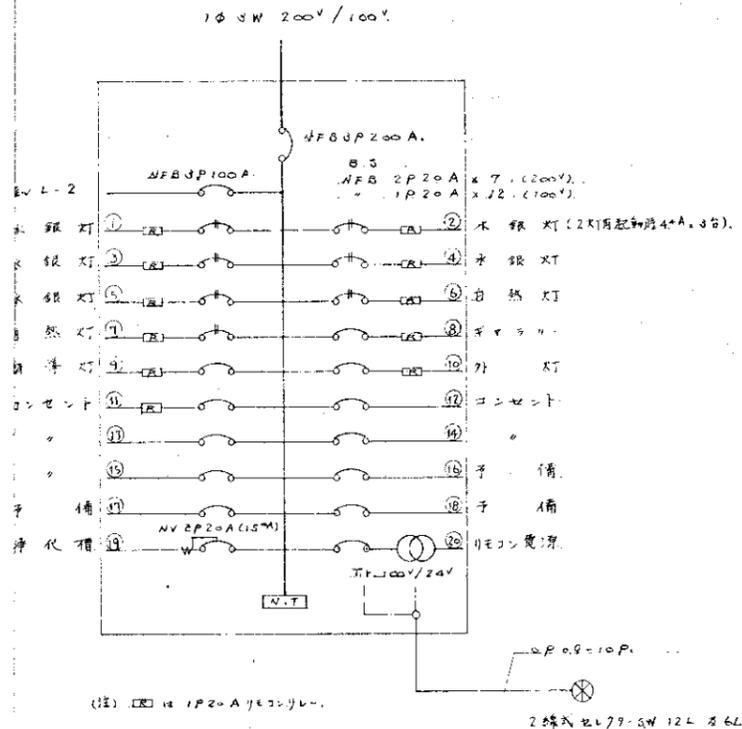


**L-1**

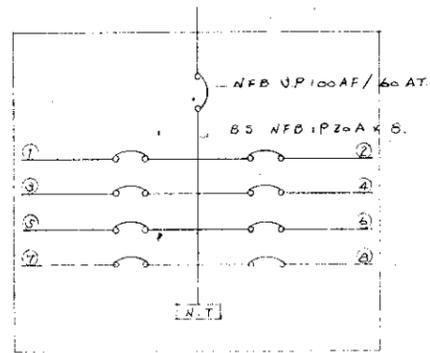


**L-2**



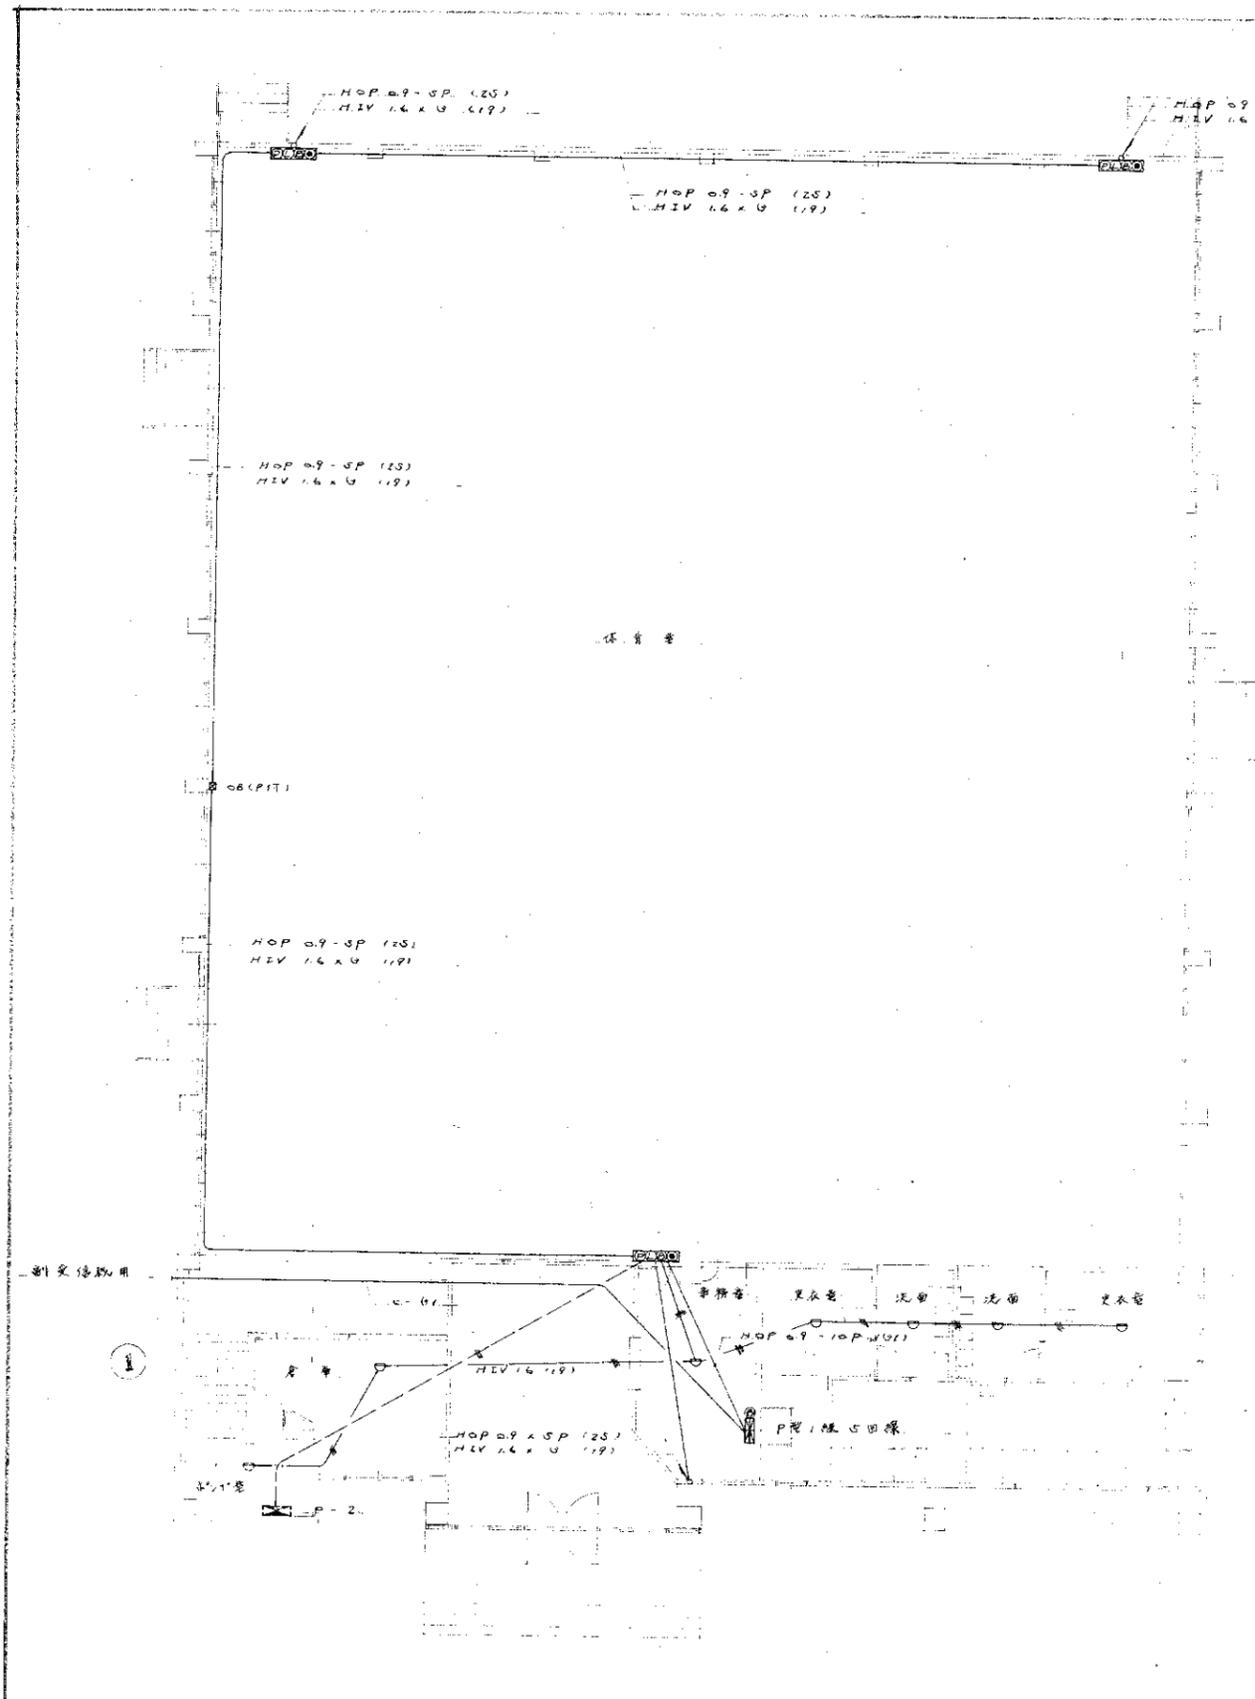


1 階平面図 S-1/100

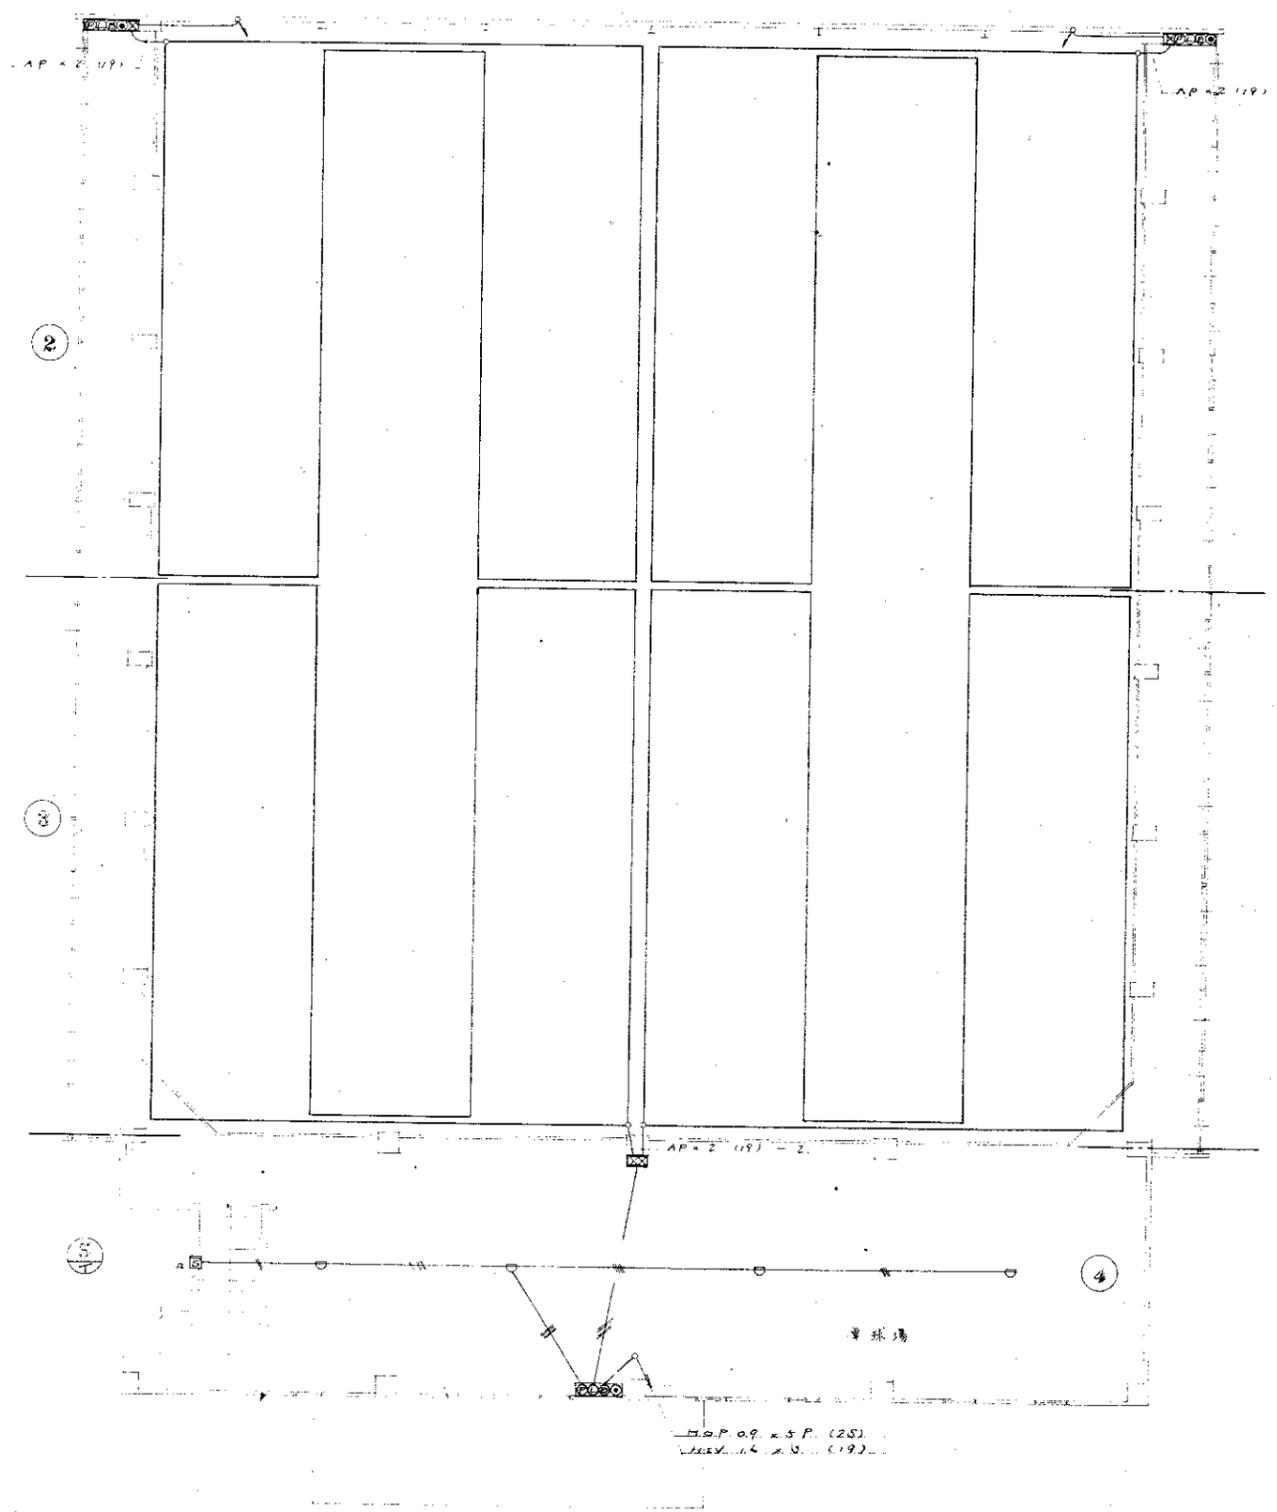

2 階平面図 S-1/100

|                       |       |
|-----------------------|-------|
| 図面名                   | 図号    |
| 後援児童保育館 新築工事          | 17    |
| 文書告知設備図               |       |
| 1 級建築士事務所<br>九和設計株式会社 | 1:100 |

配置図 1:500

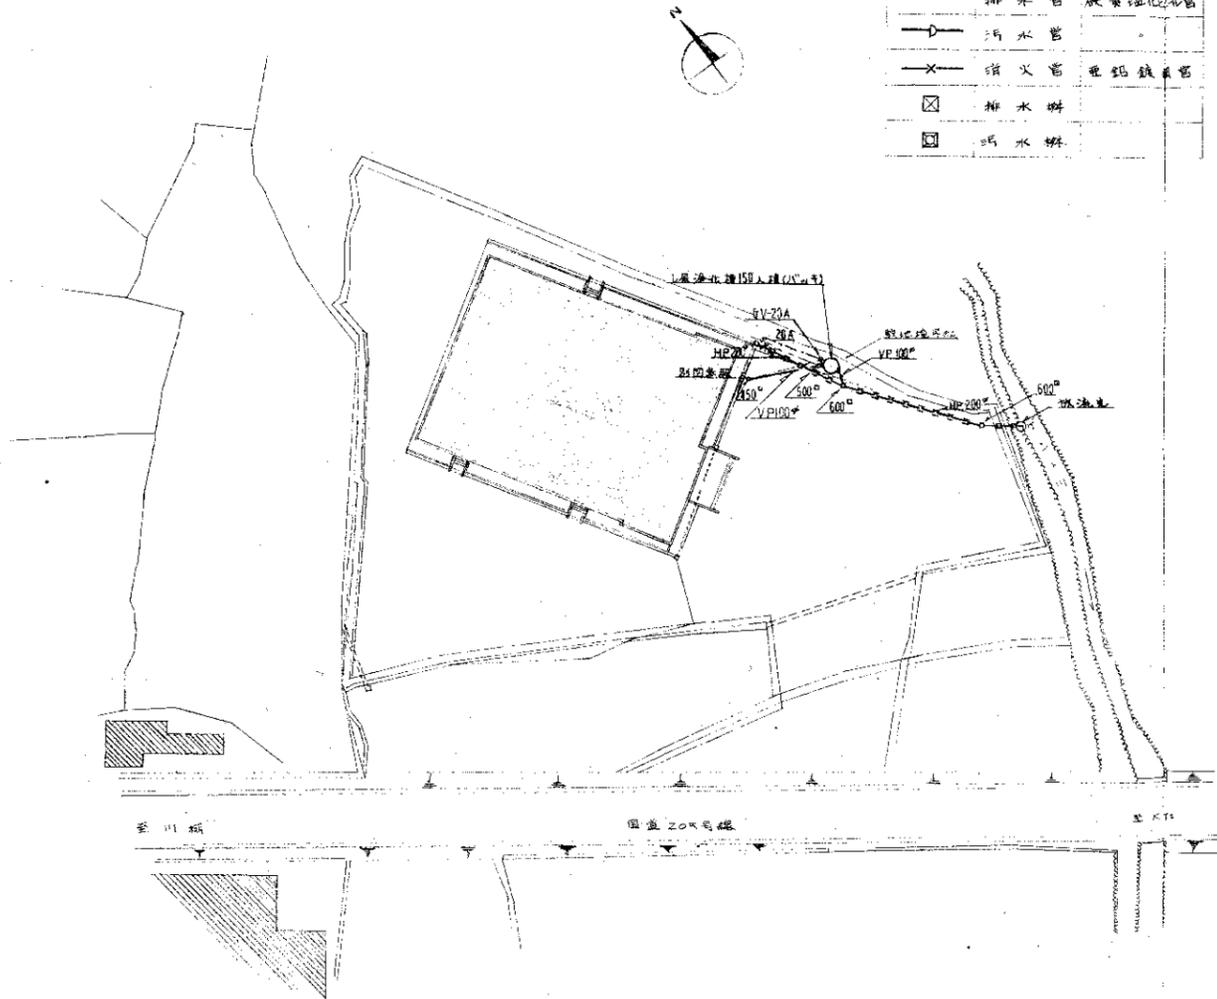

凡例

| 記号  | 名称  | 規格       |
|-----|-----|----------|
| --- | 給水管 | 強化ビニール管  |
| --- | 排水管 | 強化塩化ビニル管 |
| --- | 汚水管 |          |
| ☒   | 排水槽 |          |
| ☒   | 汚水槽 |          |

特記仕様書



|      |   |
|------|---|
| 工事名称 | 後新見重体有価新築工事   |
| 工事場所 | 長崎県東彼杵郡東彼杵町   |
| 工事範囲 | <ol style="list-style-type: none"> <li>1. 給水設備工事</li> <li>2. 衛生器具設備工事</li> <li>3. 排水通気設備工事</li> <li>4. 屎尿浄化槽設備工事</li> <li>5. 屋内消火栓設備工事</li> </ol>   |
| 工事仕様 | <p>本工事は長崎県模範工事交通仕様の、本設計図、特記仕様書とSOKに準拠し、指図に従って、完全に施工する。</p> <ol style="list-style-type: none"> <li>1. 給水設備工事<br/>本管引込工事(所施工)以降本工事とする。水量器40% (貸与)</li> <li>2. 衛生器具設備工事<br/>器具取付の際には芯出しを行い、現場員立合の上、標準通り取付施工すること。</li> <li>3. 排水通気設備工事<br/>排水通気管は全て硬質塩化ビニル管を使用。屎尿浄化槽への排水は排水槽に、その他排水は合流、ヤマト川へ放流する。</li> <li>4. 屎尿浄化槽設備工事<br/>パンキ式浄化槽 150人槽とする。</li> <li>5. 屋内消火栓設備工事<br/>消火水槽(屋内)上に消火栓を270°に設置し、屋内消火設備を施工する。<br/>露出管部分は防露工事、地中埋設は防露塗装とする。</li> </ol> |
| 材料   | 長崎県交通仕様書材料X-力-表に準ずる。  |


1. 2 階 平面図 S=1/100

2. 階 平面図 S=1/100

特器一覽表

| 特器名   | 仕  | 機 | 数 | 備 | 計 |
|-------|--|---|---|---|---|
|       |  |   | 1 |   | 1 |
| 計     |  |   |   |   |   |

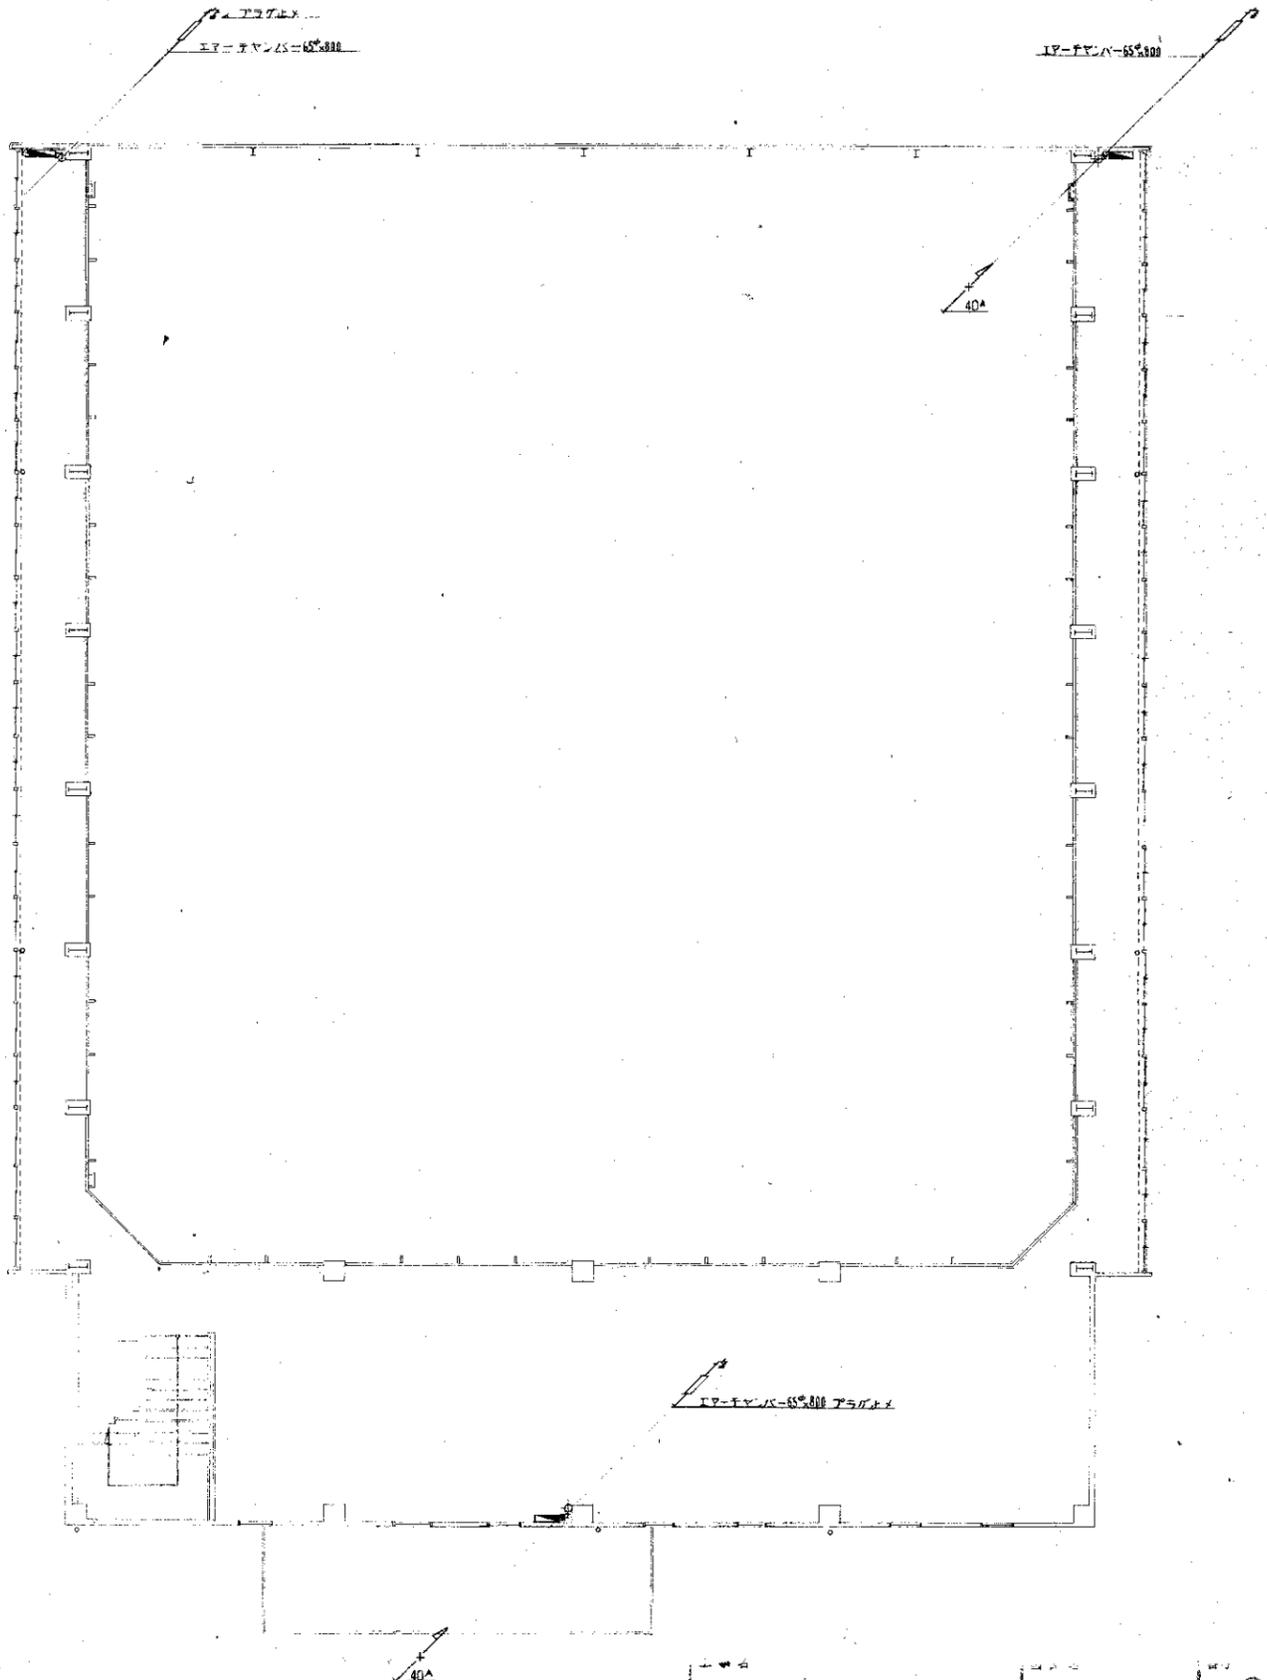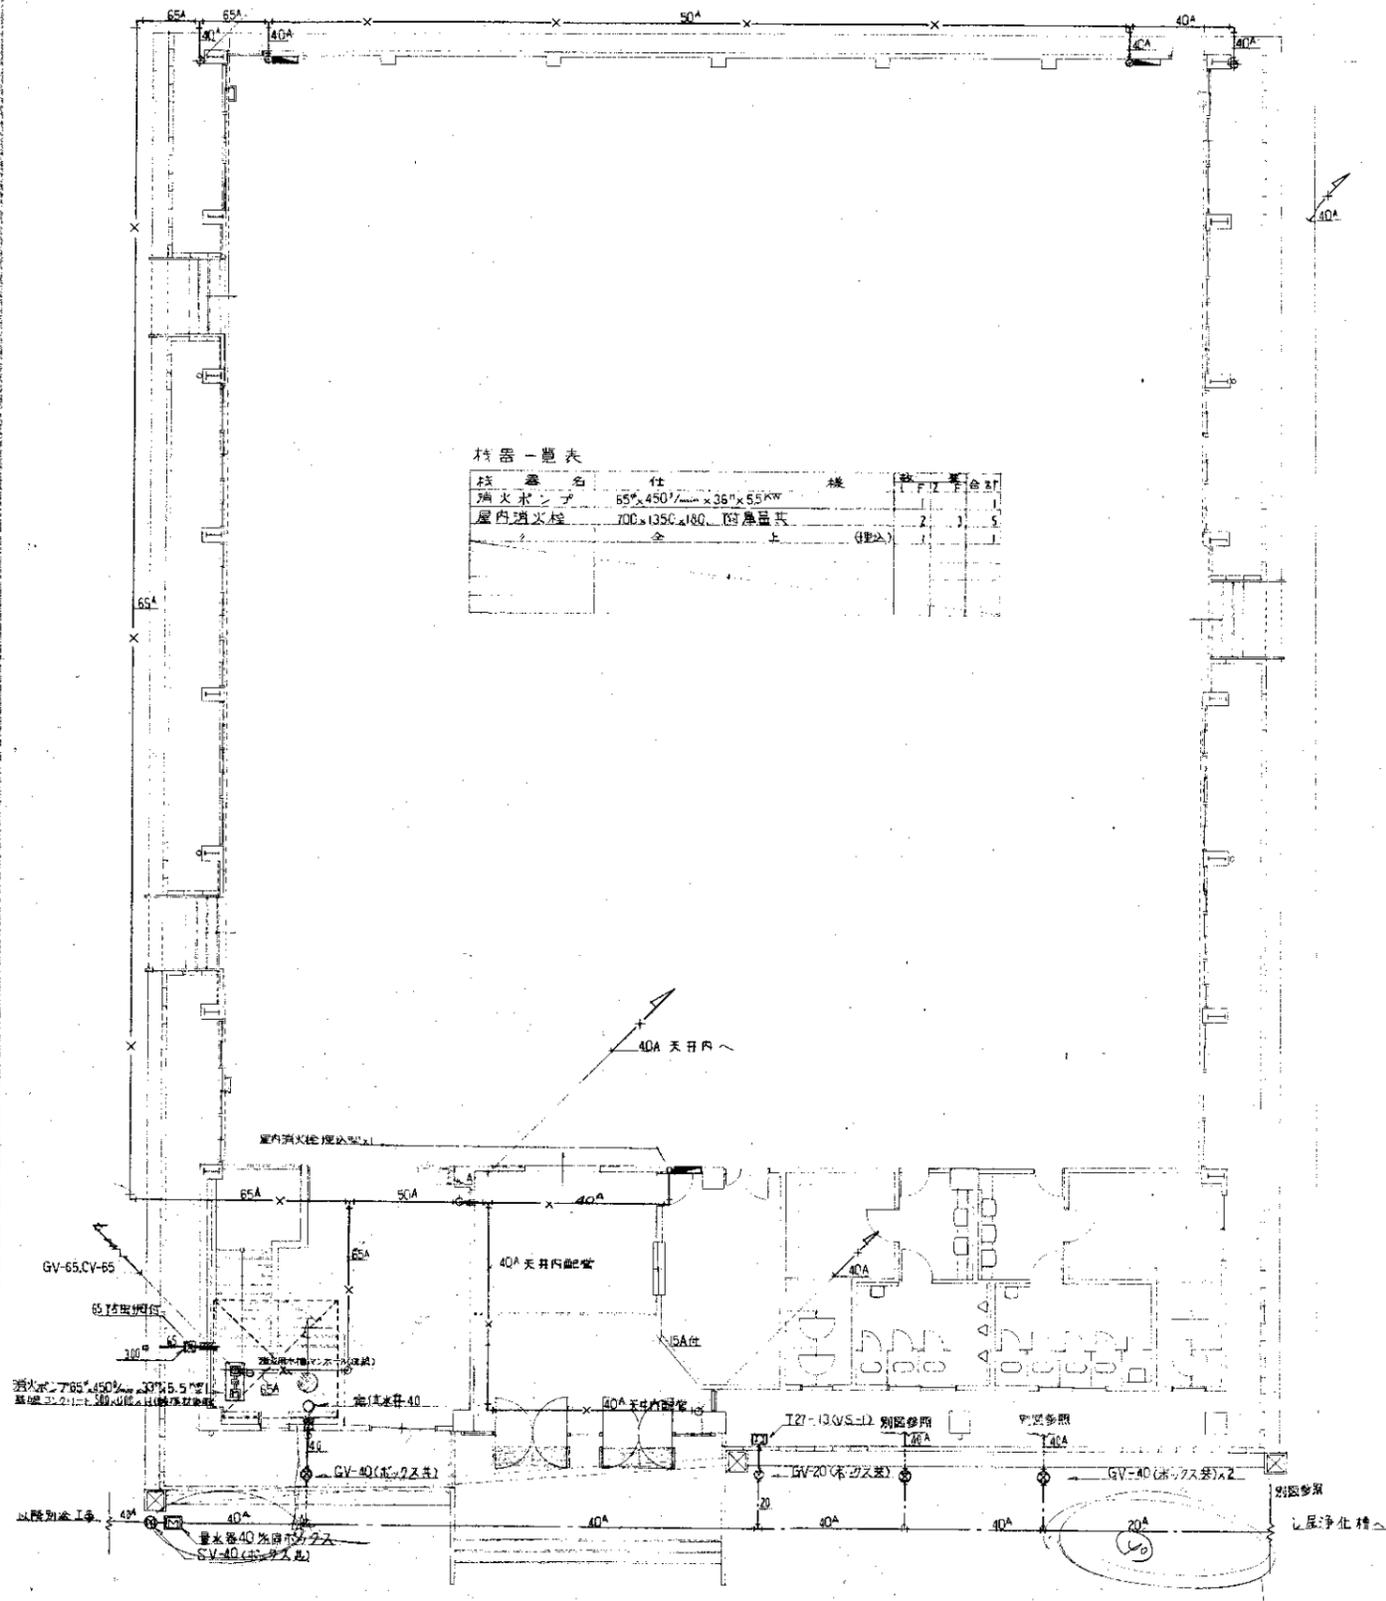


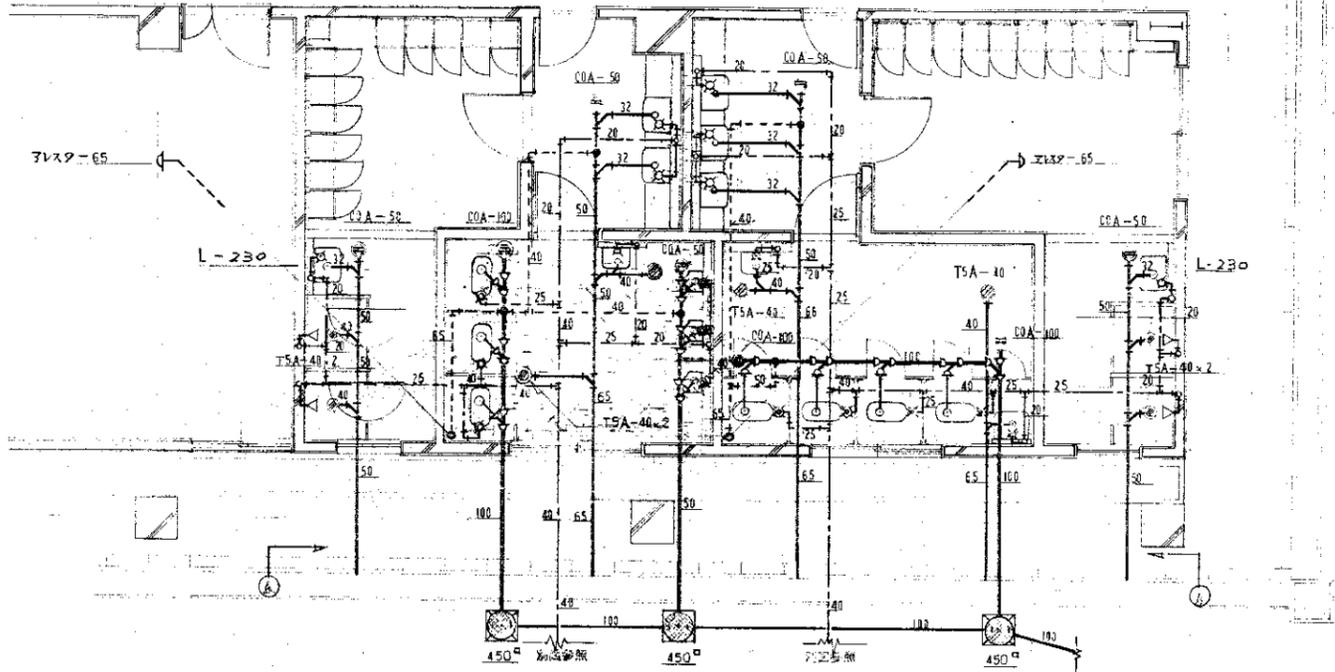

便所平面詳細図 S-1

衛生器具設備表

| 器具名     | 型番                | 数量 | 備考 |
|---------|-------------------|----|----|
| 大便器     | C-375V            | 7  |    |
| 小便器     | U-53              | 3  |    |
| 洗面器     | L-230 TSI26A5     | 2  |    |
| 手洗器     | L-50 T20(衛生)      | 2  |    |
| シャワーセット | TB18-13, TB27KY13 | 4  |    |
| 床排水トラップ | T5A-40            | 8  |    |
| 床掃除口    | COA-100           | 3  |    |
|         | CCA-50            | 5  |    |
| 掃除流し    | SK22A             | 1  |    |
| 散水栓     | T-27-13 (VS-1)    | 1  |    |
| 化粧鏡     | TS119AE3          | 7  |    |
| 洗面器     | L-331             | 5  |    |

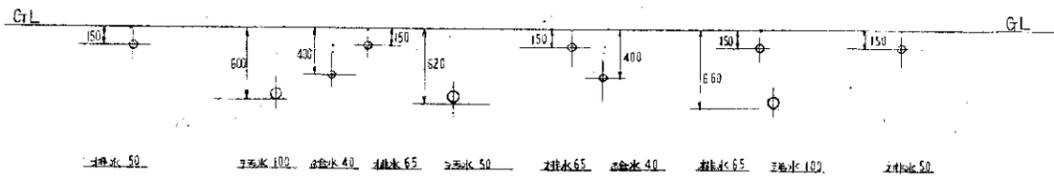


A-A 断面図


# 彼杵児童体育館改修工事

株式会社小西忠徳設計事務所

竣工図

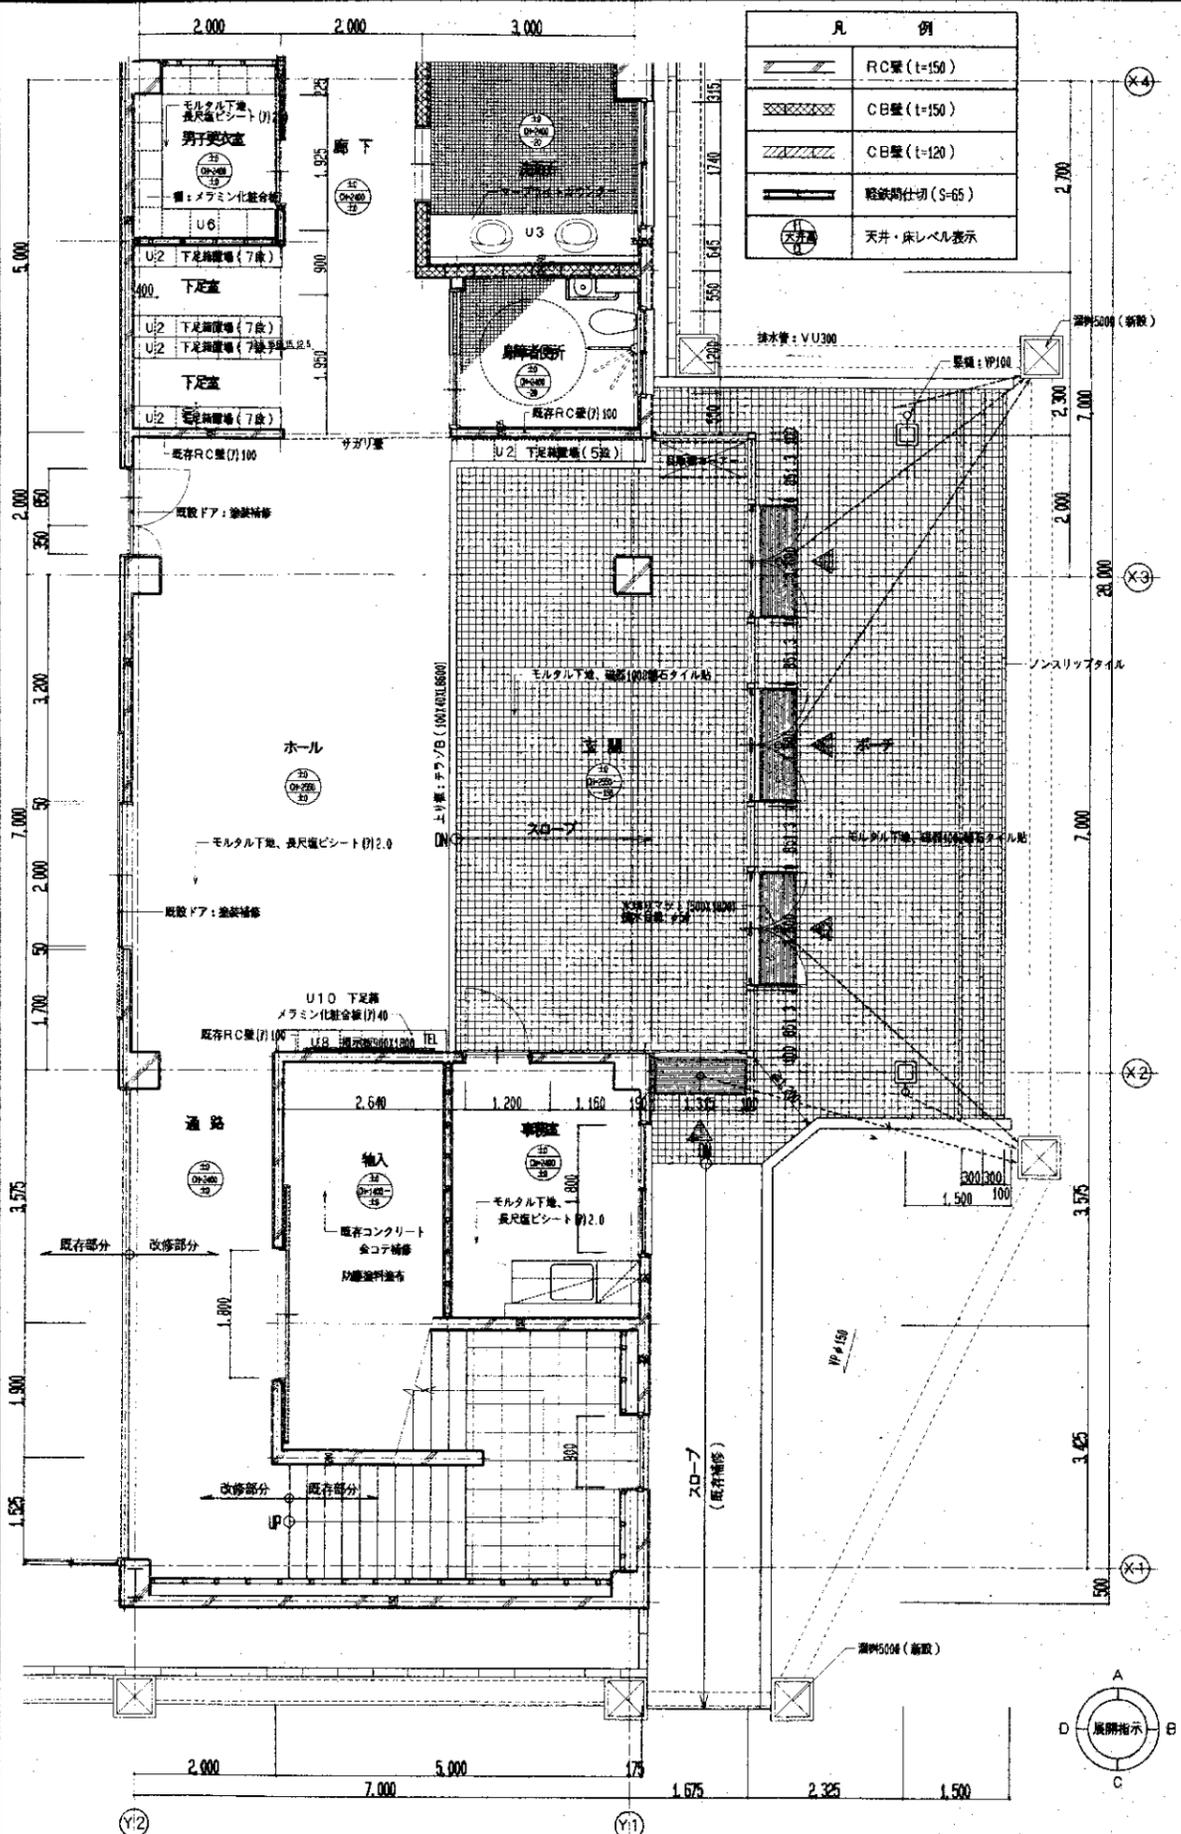

| 凡 例 |             |
|-----|-------------|
|     | RC壁 (t=150) |
|     | CB壁 (t=150) |
|     | CB壁 (t=120) |
|     | 天井・床レベル表示   |

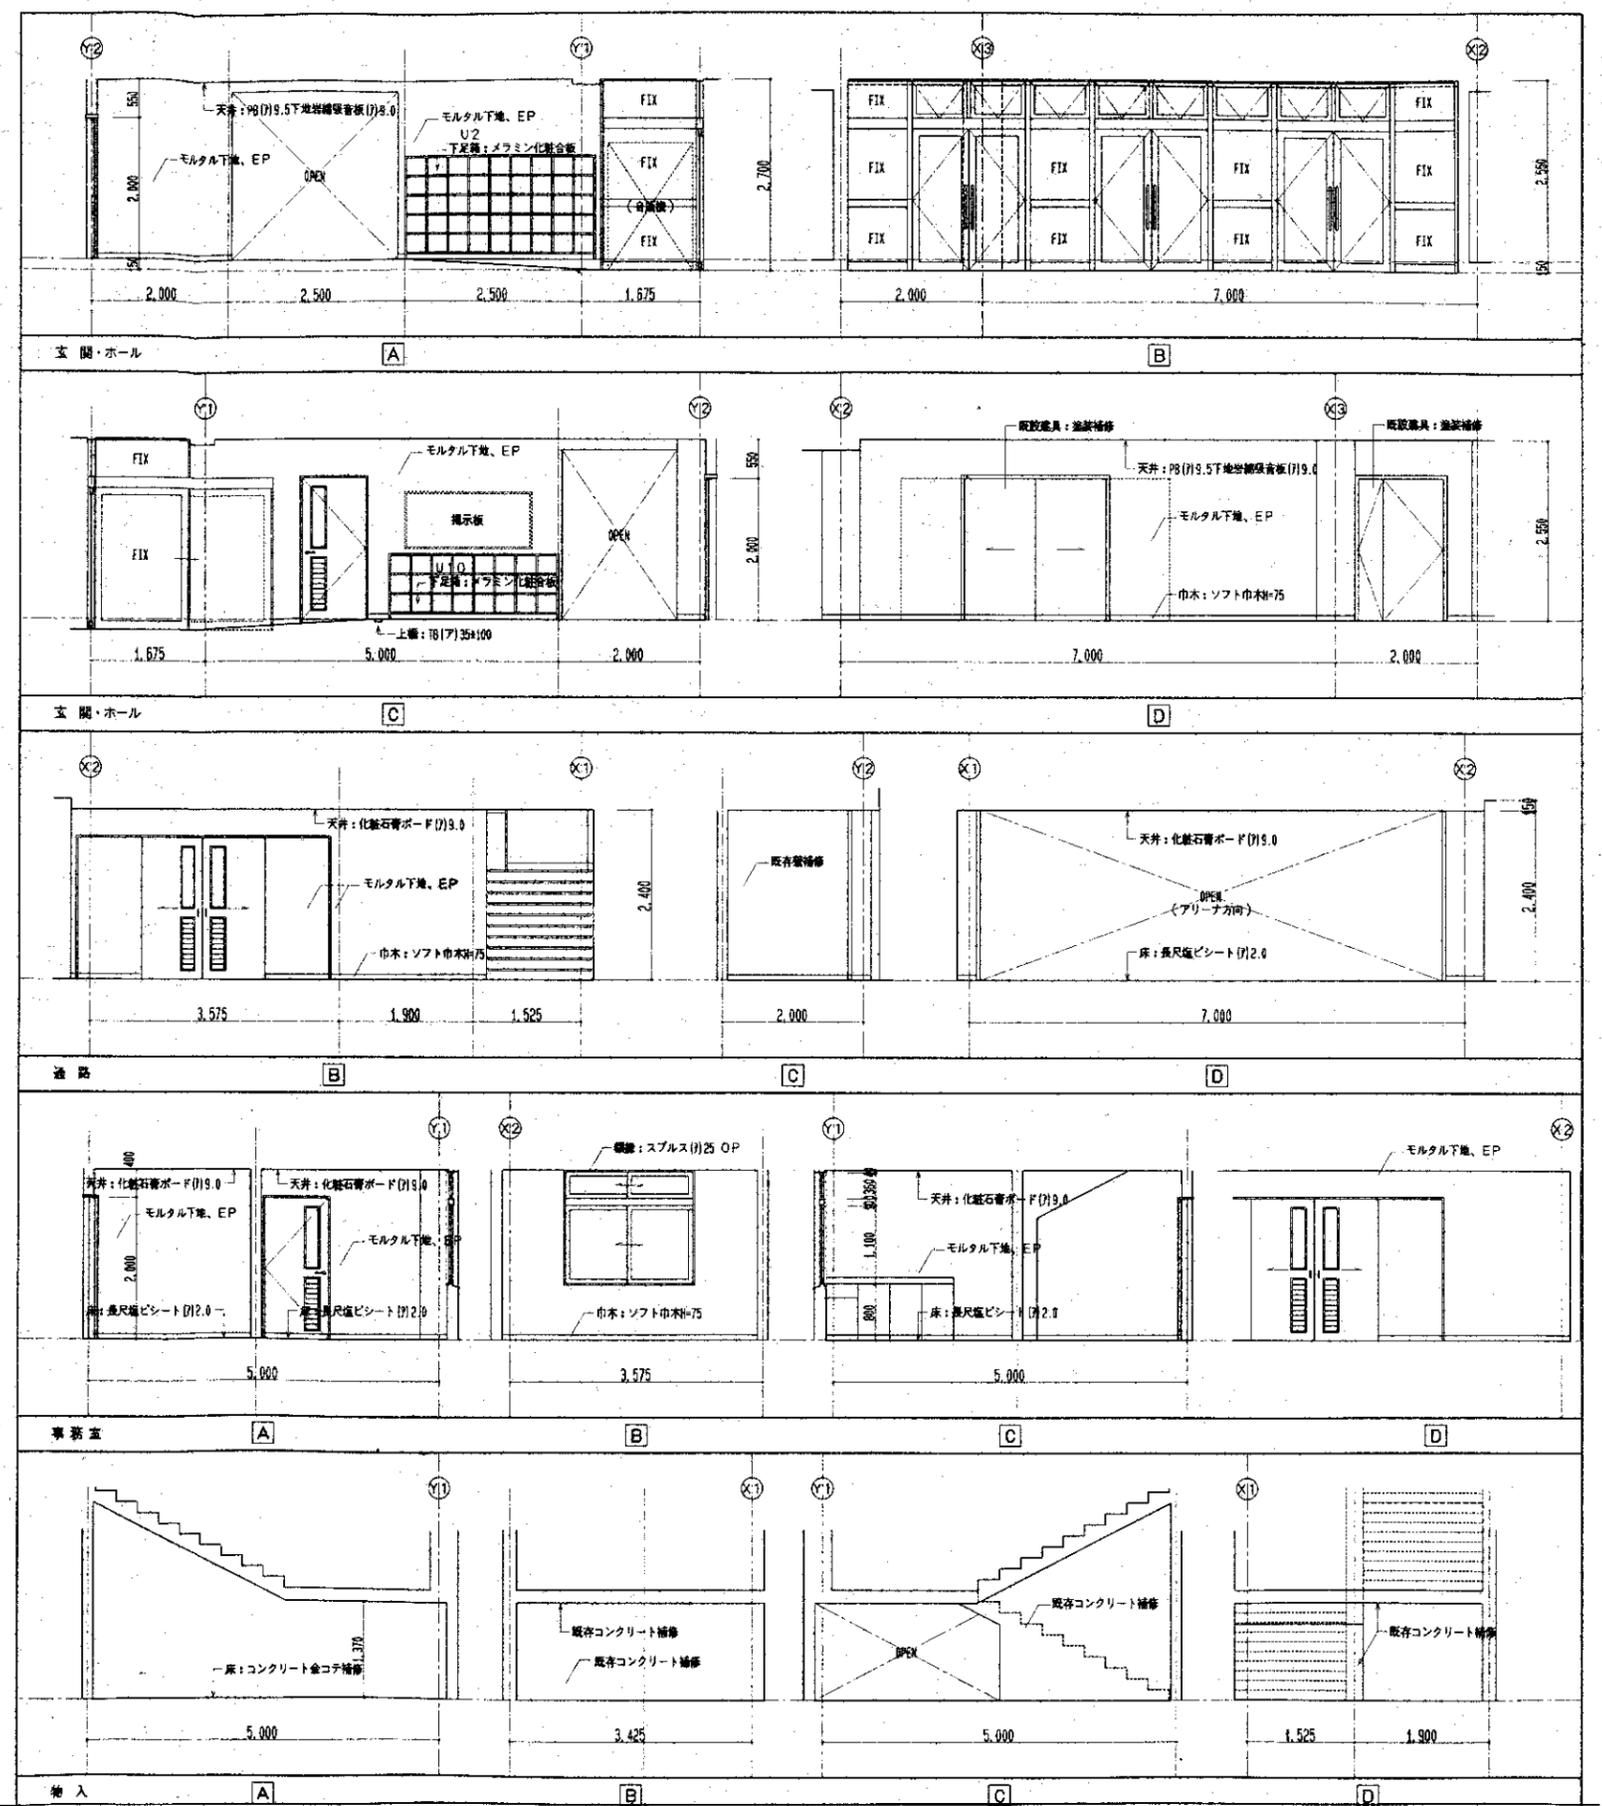

|                                     |                                      |
|-------------------------------------|--------------------------------------|
| U2: 下足箱 メラミン化粧合板フラッシュ 2725X1425X300 | U8: 掲示板 1800X900 ベニヤ下地ビニールクロス貼       |
| U3: マープライトカウンター W=600               | U9: 下足箱 メラミン化粧合板フラッシュ 2100X2625X300  |
| U4: マープライトカウンター W=600               | U10: 下足箱 メラミン化粧合板フラッシュ 2425X1925X300 |
| U5: ベーパー棚板 メラミン化粧合板フラッシュ 250X250X25 |                                      |
| U6: 更衣箱 メラミン化粧合板フラッシュ 1500X1800X400 |                                      |
| U7: 更衣箱 メラミン化粧合板フラッシュ 3200X1800X400 |                                      |

**竣工図**


後件児童体育館改修工事 A16-09

図面番号: 15-585 図面名称: 平面詳細図 展 示 図



SCALE: 1:50 DATE: 10/11

1級建築士 455523号 三好定和

㈱小西忠徳設計事務所 TEL (085) 935-2124 FAX 05-2145

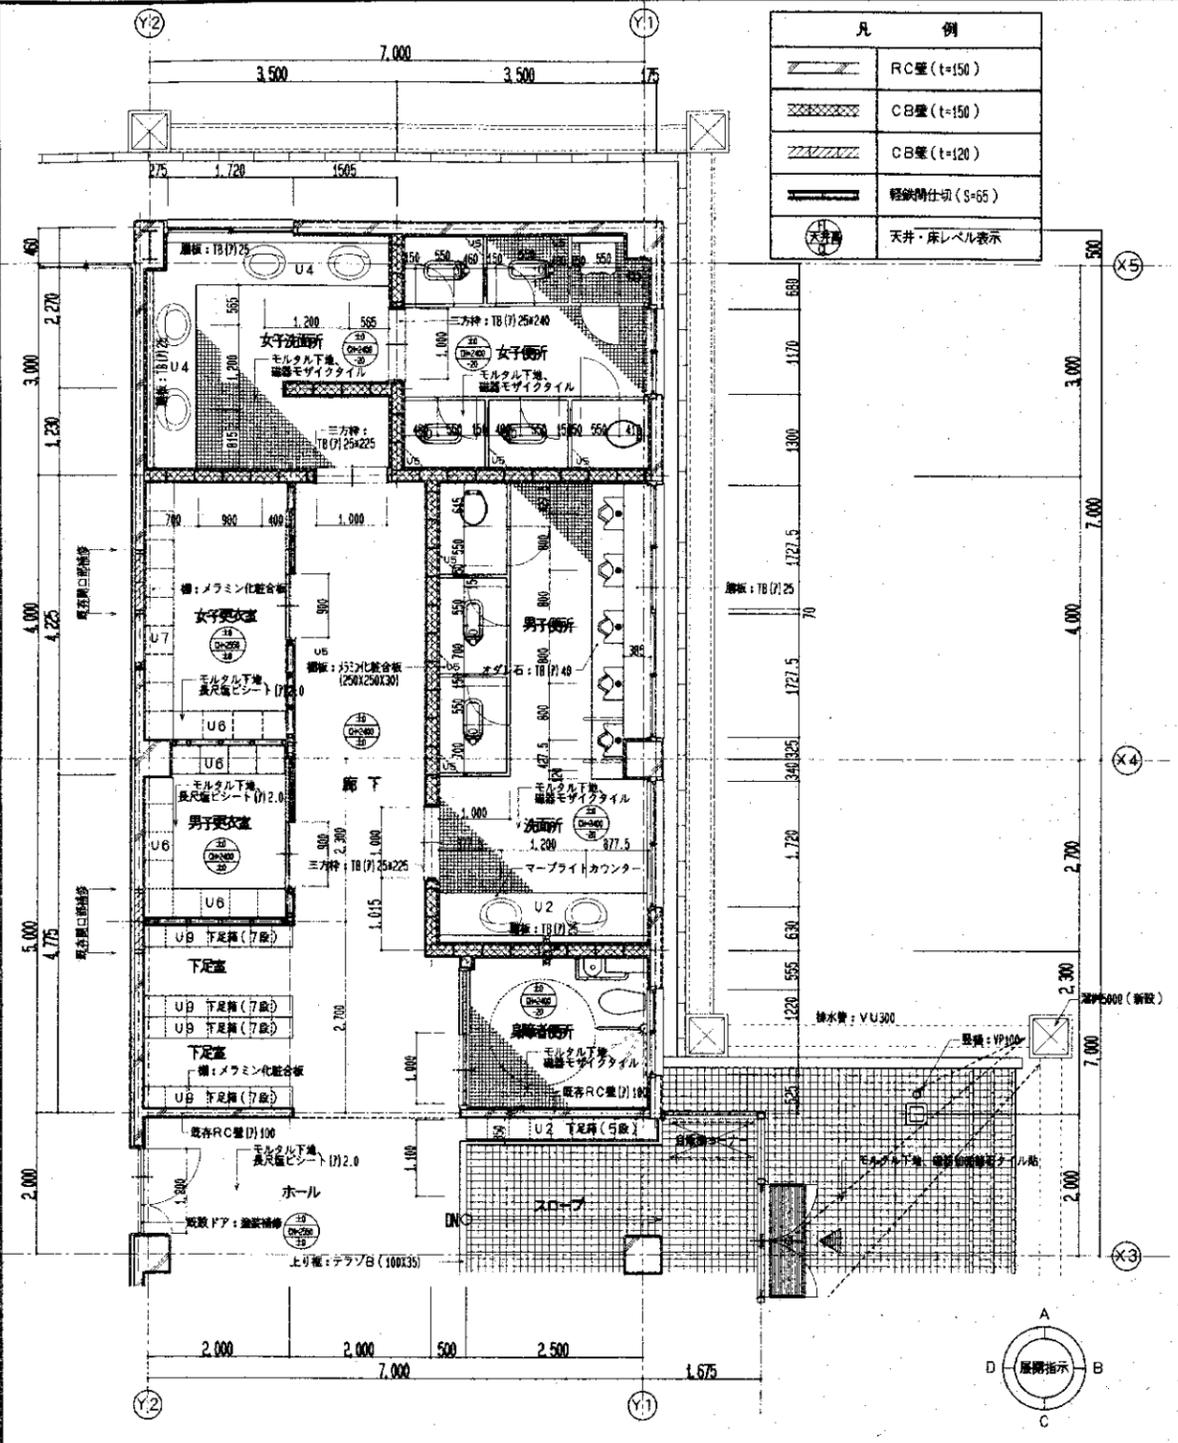

| 凡 例 |              |
|-----|--------------|
|     | RC壁 (t=150)  |
|     | 軽鋼骨仕切 (S=65) |
|     | 天井・床レベル表示    |

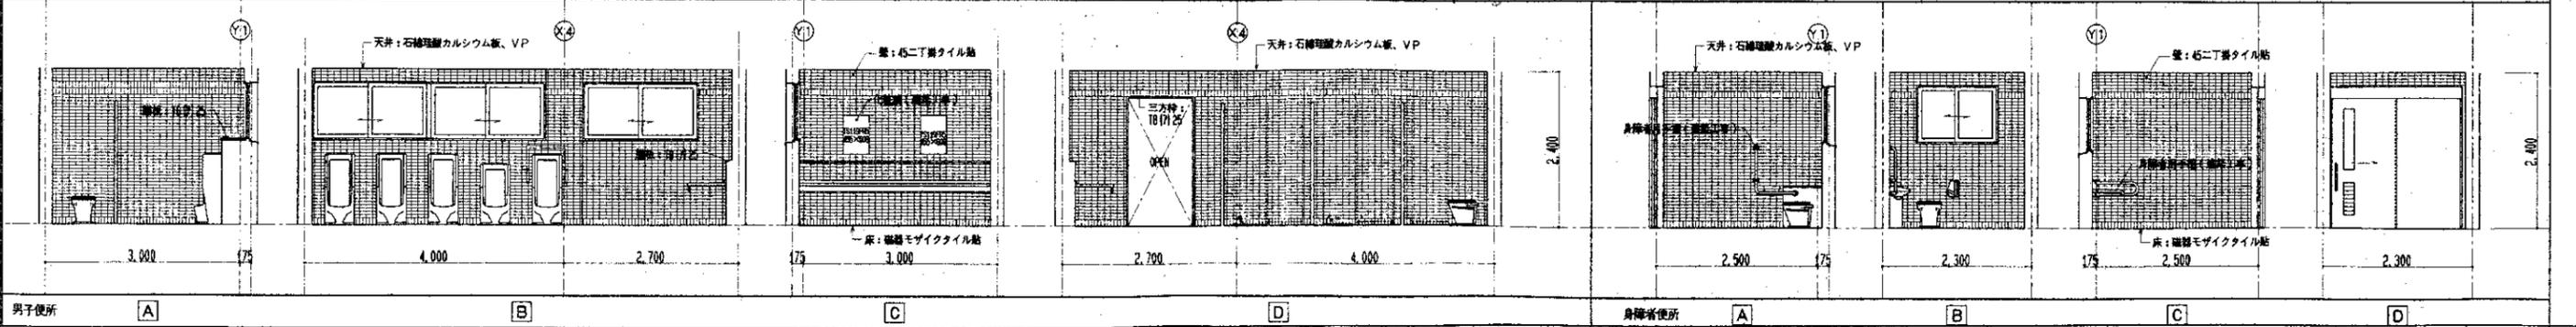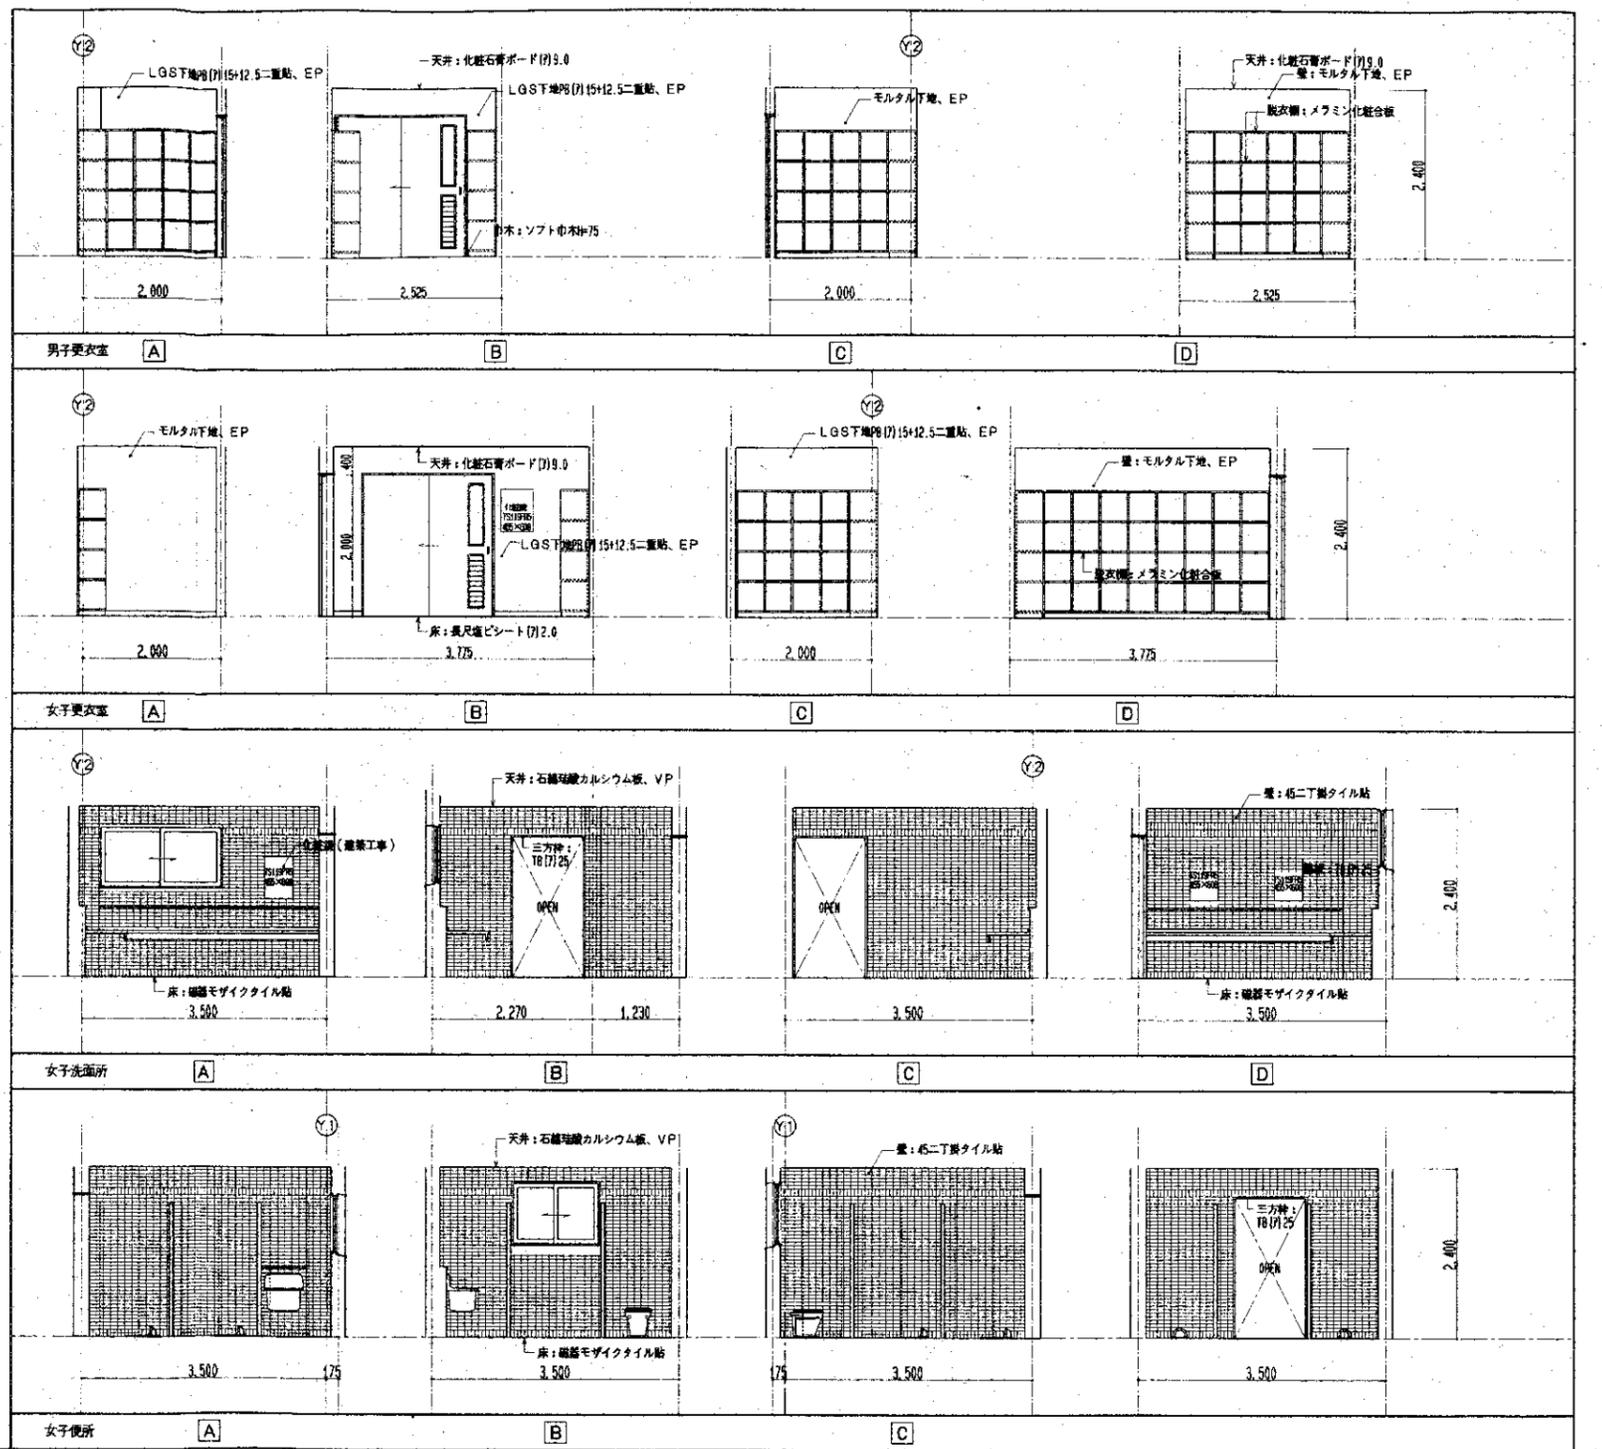

|                                    |                                    |
|------------------------------------|------------------------------------|
| U2: 下足箱 メラミン化粧板フラッシュ 2700×1425×300 | U8: 掲示板 1800×900 ベニヤ下地ビニールクロス貼     |
| U3: マープライドカウンター W-600              | U9: 下足箱 メラミン化粧板フラッシュ 2100×2025×300 |
| U4: マープライドカウンター W-600              | U10: 下足箱 メラミン化粧板フラッシュ 2400×925×300 |
| U5: ベーパー棚板 メラミン化粧板フラッシュ 250×250×25 |                                    |
| U6: 更衣箱 メラミン化粧板フラッシュ 1600×1800×400 |                                    |
| U7: 更衣箱 メラミン化粧板フラッシュ 3200×1800×400 |                                    |

**竣工図**

後件児童体育館改修工事


図名: 平面図・階段図(2)

SCALE: 1:50


DATE: \_\_\_\_\_

建築士: 三好定和

備小忠徳設計事務所 TEL: (095) 9925-7174 FAX: 095-2145

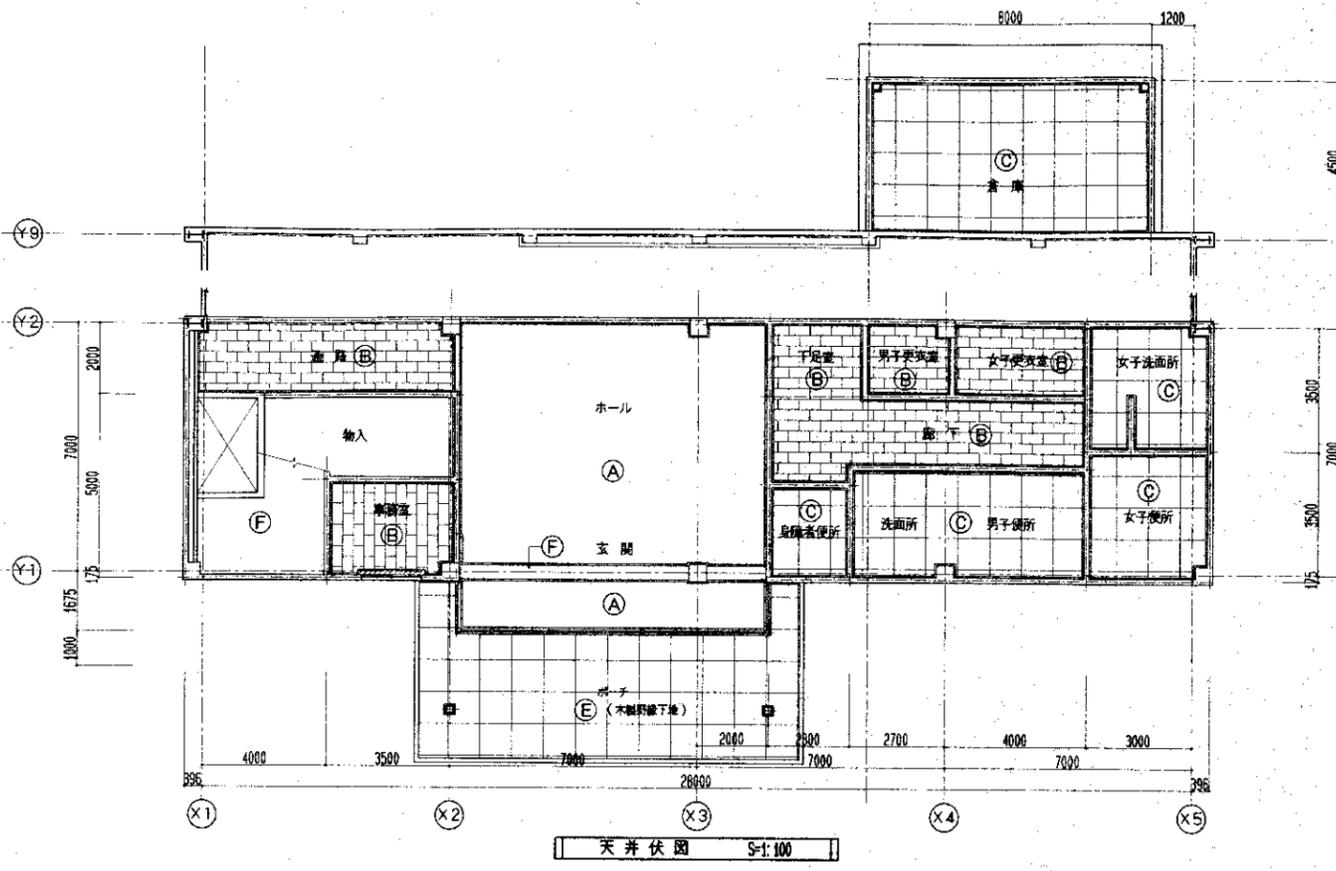

天井伏図 S=1:100

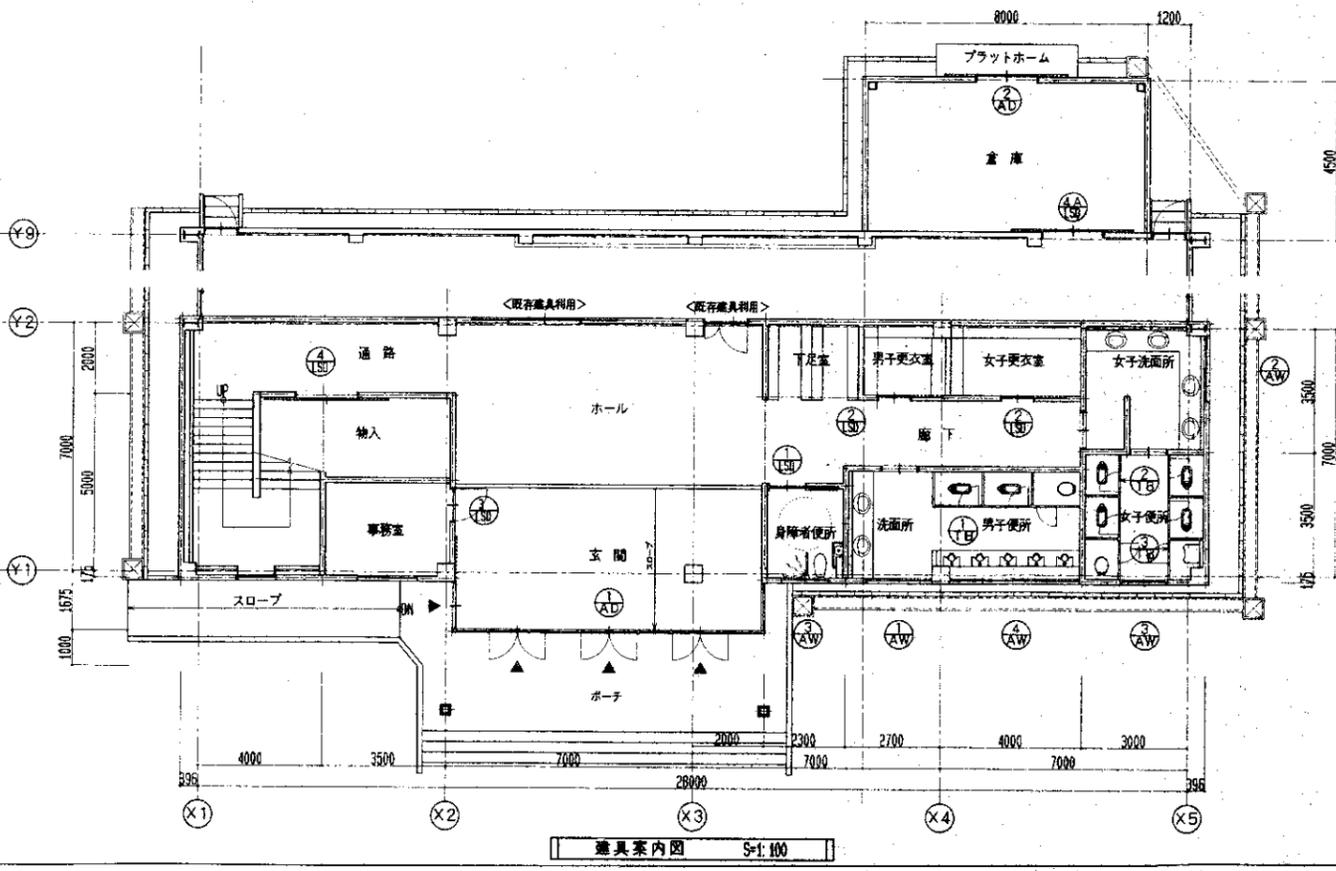

建具案内図 S=1:100

| 記号  | 仕上内容                        |
|-----|-----------------------------|
| (A) | PB[F]9, 5下地 岩綿吸音板[F]12, 0   |
| (B) | 化粧石膏ボード[F]9, 0              |
| (C) | 石綿ケイ酸カルシウム板、VP              |
| (D) | 石膏ボード[F]9, 5                |
| (E) | 木製野縁下地、石綿ケイ酸カルシウム板VPメトリック仕上 |
| (F) | 既存床の上AEP塗装                  |

カーテンBOX スプルズ[F]20、OP塗装  
 裏ボード割ニツイテハ、現場にて指示スル。

| ① 建具記号    | ② 開閉方式 | ③ 建具形式 | ④ 材質・仕上  |
|-----------|--------|--------|----------|

|             |         |                 |               |                 |               |   |
|-------------|---------|-----------------|---------------|-----------------|---------------|---|
| 1           | 建具符号    | 使用箇所            | 1             | 1               | 2             | 2 |
| 建具          | 形状      |                 | 1<br>ボーチ      |                 | 2<br>身障者用     |   |
|             | 見付寸法    |                 |               |                 |               |   |
|             | 建具性能    | 280, 8, 35      |               |                 |               |   |
|             | 2 方式    | 3 形式            | 6.片引き         |                 | A.7592        |   |
|             | 幅       | 高さ              | Y 2050 H 2000 |                 | Y 900 H 2000  |   |
|             | 建具見込    |                 | 40            |                 | 40            |   |
|             | 4 材質    | 仕上              | S. 化粧鋼板 t=0.6 |                 | S. 化粧鋼板 t=0.6 |   |
|             | 見込      |                 | 136           |                 | 200           |   |
|             | 4 材質    | 5 種             | OP            |                 | A B           |   |
|             | 7 標準金物  | 8 施錠形式          | 錠、用レ、引手       |                 | 2.本錠錠内：錠レ     |   |
| 9 ヒンジノブ     | 4 材質    | 錠、用レ、引手         |               | 錠、用レ、引手         |               |   |
| 10 他の付金物    |         | A.引手(側)         |               | A.引手(側)         |               |   |
| 11 配号、種類、厚さ |         | FL70-1(錠)50(D)4 |               | FL70-1(錠)50(D)4 |               |   |
| 12 シール      |         |                 |               |                 |               |   |
| 付属ガラリ       | 形状、幅、厚さ | 固定式3)           |               |                 |               |   |
| 4 材質、仕上     | 特記      |                 |               |                 |               |   |
| クツズリ        | 4 材質、仕上 | ST.H.(1250)     |               |                 |               |   |
| アングル        | 形状      | 3方70x70         |               |                 |               |   |
| その他         | 網戸      |                 |               |                 |               |   |
| 備考          |         | 安全用光電スイッチ付      |               | 扉内50x1光電        |               |   |

|             |         |             |                 |             |                 |           |                 |          |
|-------------|---------|-------------|-----------------|-------------|-----------------|-----------|-----------------|----------|
| 1           | 建具符号    | 使用箇所        | 1               | 2           | 3               | 4         | 1               | 1        |
| 建具          | 形状      |             | 1<br>男子洗面所      | 2<br>AW     | 3<br>AW         | 4<br>AW   | 1<br>男子洗面所      | 1<br>洗面所 |
|             | 見付寸法    |             |                 |             |                 |           |                 |          |
|             | 建具性能    | 280, 2, 50  | 280, 2, 50      |             | 280, 2, 50      |           | 280, 2, 50      |          |
|             | 2 方式    | 3 形式        | 8.引き違い          |             | F.カマチ           |           | 7.引き分け          |          |
|             | 幅       | 高さ          | W1720 H 820     |             | W1220 H 820     |           | W 3500 H 2000   |          |
|             | 建具見込    |             | 26              |             | 26              |           | 36              |          |
|             | 4 材質    | 仕上          | ALH 707付 電着着色塗装 |             | ALH 707付 電着着色塗装 |           | ALH 707付 電着着色塗装 |          |
|             | 見込      |             | 70              |             | 70              |           | 70              |          |
|             | 4 材質    | 5 種         | AL 705(防-) E    |             | AL 705(防-) E    |           | AL 705(防-) E    |          |
|             | 7 標準金物  | 8 施錠形式      | 錠、戸車、レ、引手       |             | 錠、戸車、レ、引手       |           | 錠、戸車、レ、引手       |          |
| 9 ヒンジノブ     | 4 材質    | 錠、戸車、レ、引手   |                 | 錠、戸車、レ、引手   |                 | 錠、戸車、レ、引手 |                 |          |
| 10 他の付金物    |         | 14.9x70     |                 | 14.9x70     |                 | 2.本錠錠     |                 |          |
| 11 配号、種類、厚さ |         | FW アミ入錠65.8 |                 | FW アミ入錠65.8 |                 | AL 705(防) |                 |          |
| 12 シール      |         | ST.錠レ       |                 | ST.錠レ       |                 | ST.錠レ     |                 |          |
| 付属ガラリ       | 形状、幅、厚さ |             |                 |             |                 |           |                 |          |
| 4 材質、仕上     | 特記      |             |                 |             |                 |           |                 |          |
| クツズリ        | 4 材質、仕上 | 4方70x70     |                 | 4方70x70     |                 | 4方70x70   |                 |          |
| アングル        | 形状      | F           |                 | F           |                 | F         |                 |          |
| その他         | 網戸      |             |                 |             |                 |           |                 |          |
| 備考          |         |             |                 |             |                 | 扉内50x1光電  |                 |          |

|             |         |        |           |           |           |                 |               |          |
|-------------|---------|--------|-----------|-----------|-----------|-----------------|---------------|----------|
| 1           | 建具符号    | 使用箇所   | 1         | 2         | 3         | 4               | 1             | 1        |
| 建具          | 形状      |        | 1<br>男子便所 | 2<br>男子便所 | 3<br>男子便所 | 4<br>男子便所       | 1<br>便入       | 1<br>洗面所 |
|             | 見付寸法    |        |           |           |           |                 |               |          |
|             | 建具性能    | 1.片引き  | 1.片引き     |           | 1.片引き     |                 | 7.引き分け        |          |
|             | 2 方式    | 3 形式   | A.7592    |           | A.7592    |                 | F.カマチ         |          |
|             | 幅       | 高さ     | H 1900    |           | H 1900    |                 | W 3514 H 2000 |          |
|             | 建具見込    |        | 40        |           | 40        |                 | 40            |          |
|             | 4 材質    | 仕上     | 55%化粧合板   |           | 55%化粧合板   |                 | S. 化粧鋼板 t=0.6 |          |
|             | 見込      |        | 40        |           | 40        |                 | 136           |          |
|             | 4 材質    | 5 種    | A.7592    |           | A.7592    |                 | A B           |          |
|             | 7 標準金物  | 8 施錠形式 | 錠、レ、引手    |           | 錠、レ、引手    |                 | 錠、用レ、引手       |          |
| 9 ヒンジノブ     | 4 材質    | 錠、レ、引手 |           | 錠、レ、引手    |           | 錠、用レ、引手         |               |          |
| 10 他の付金物    |         | 錠、レ、引手 |           | 錠、レ、引手    |           | 錠、用レ、引手         |               |          |
| 11 配号、種類、厚さ |         |        |           |           |           | FL70-1(錠)50(D)4 |               |          |
| 12 シール      |         |        |           |           |           | FL70-1(錠)50(D)4 |               |          |
| 付属ガラリ       | 形状、幅、厚さ |        |           |           |           | 固定式3)           |               |          |
| 4 材質、仕上     | 特記      |        |           |           |           | 固定式3)           |               |          |
| クツズリ        | 4 材質、仕上 |        |           |           |           | A.7592          |               |          |
| アングル        | 形状      |        |           |           |           | B               |               |          |
| その他         | 網戸      |        |           |           |           |                 |               |          |
| 備考          |         |        |           |           |           | 扉内50x1光電        |               |          |

竣工図 後件児童体育館改修工事




設計番号 10-585 図面番号 10-585-10

SCALE 1:50 DATE 2012




1級建築士第155883号 三好定和

㈲小西忠徳設計事務所 TEL(093)828-1124 FAX093-1145

A16-12

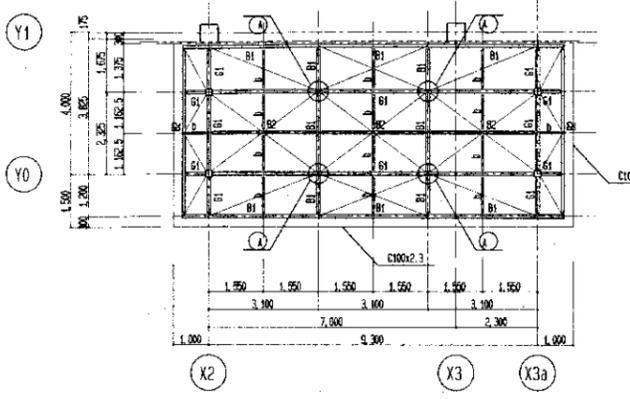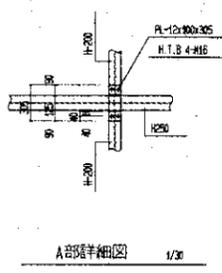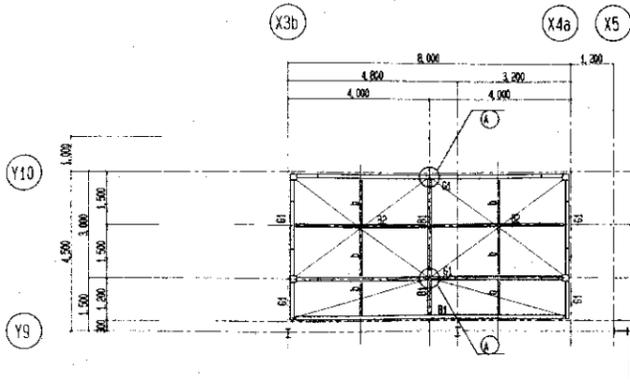

梁伏図 1/100  
プレース: 全てV1とする。

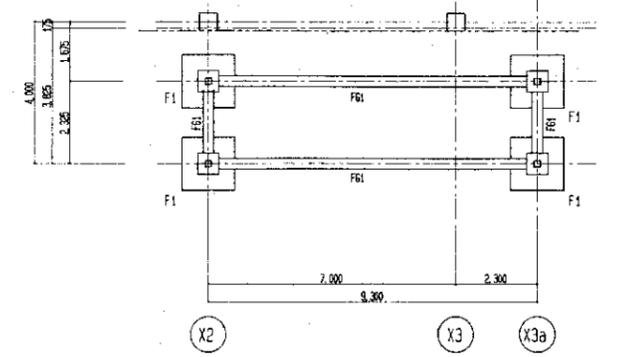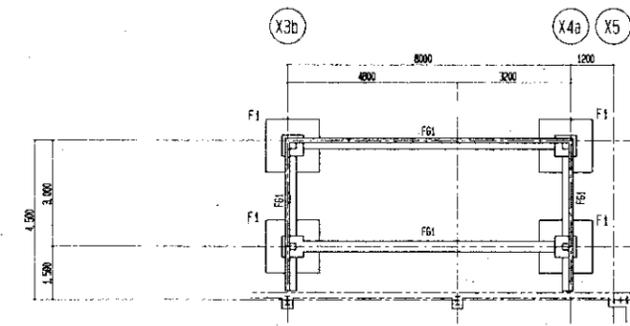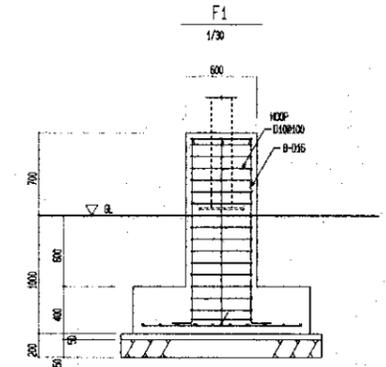


基礎伏図 1/100  
地中梁天端 特記の物は全てR土0とする。

|          |         |     |         |
|----------|---------|-----|---------|
| 主筋       | B-D16   | 上端筋 | 3-D16   |
| H.O.P.   | D10@100 | 下端筋 | 3-D16   |
| D.H.O.P. | D10@400 | STP | D10@200 |
|          |         | 壁筋  | 2-D13   |


基礎材詳細図 1/30

鉄骨部材リスト


| 種   | 符号 | 部材              | 備考                      |
|-----|----|-----------------|-------------------------|
|     | C1 | □-175×175×6     |                         |
| 大梁  | G1 | H-250×150×6×9   |                         |
| 小梁  | B1 | H-200×100×5.5×8 | 6.PL-5 H.T.B 2-M16      |
|     | B2 | H-150×75×5×7    | 6.PL-6 H.T.B 2-M16      |
|     | D  | C-100×50×20×2.3 |                         |
| その他 | V1 | 13#             | 6.PL-6 PL-5 H.T.B 1-M16 |

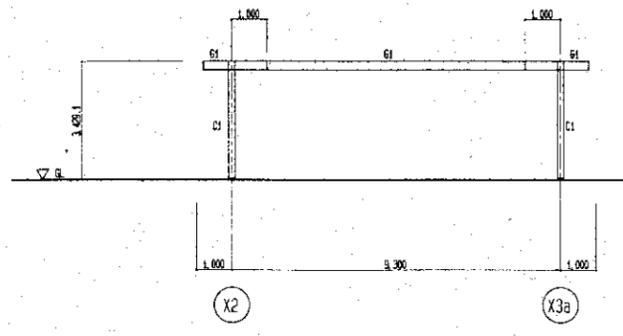


Y0通り軸組図 1/100

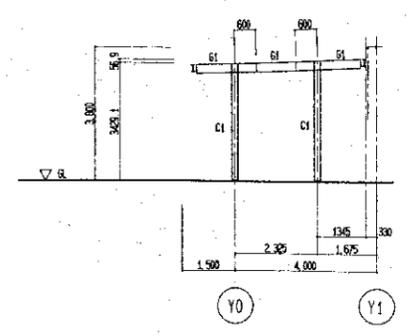


X2・X3a通り軸組図 1/100

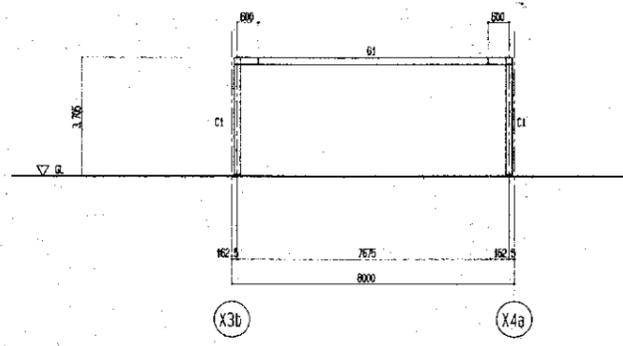


Y10通り軸組図 1/100

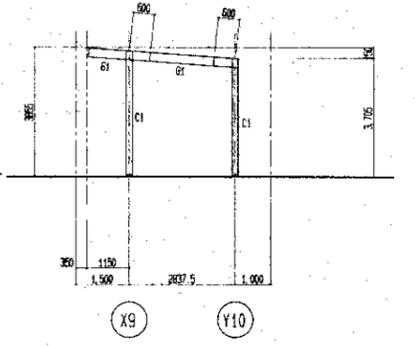

X3b・X4a通り軸組図 1/100

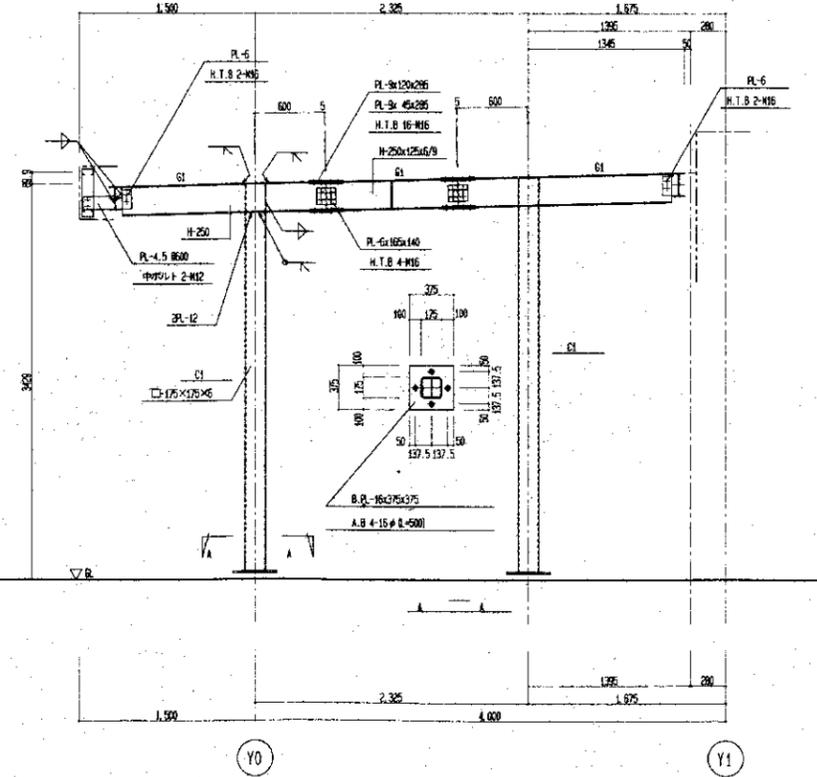

X2通り鉄骨詳細図 1/30

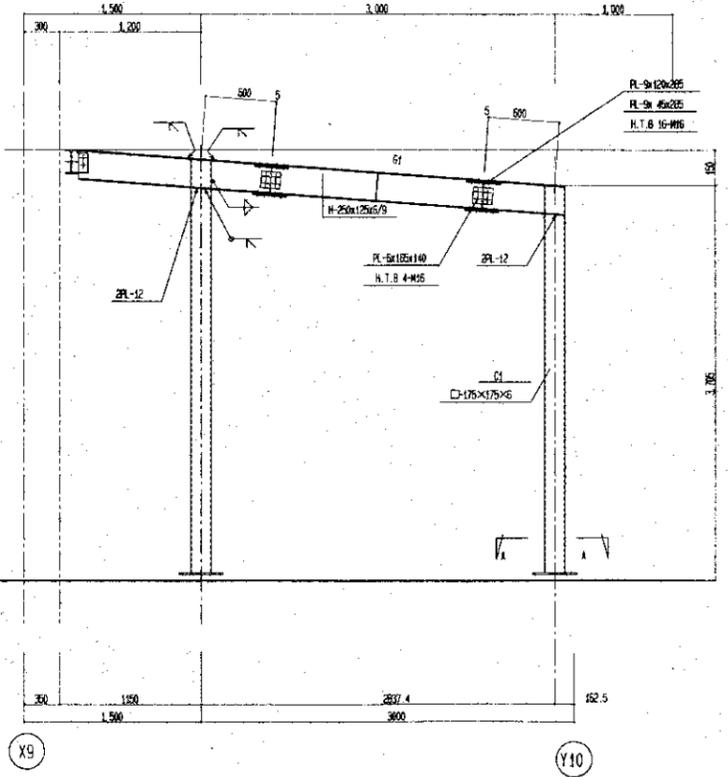

X3b通り鉄骨詳細図 1/30


竣工図

後援児童体育館改修工事 A18-13


設計番号 11-55 図名 鉄骨詳細図  
SCALE 1:100 1:30 DATE 11

1級建築士 三好定和  
小西忠徳設計事務所 TEL:0935-2224 FAX:093-2145

1階平面図 1:100

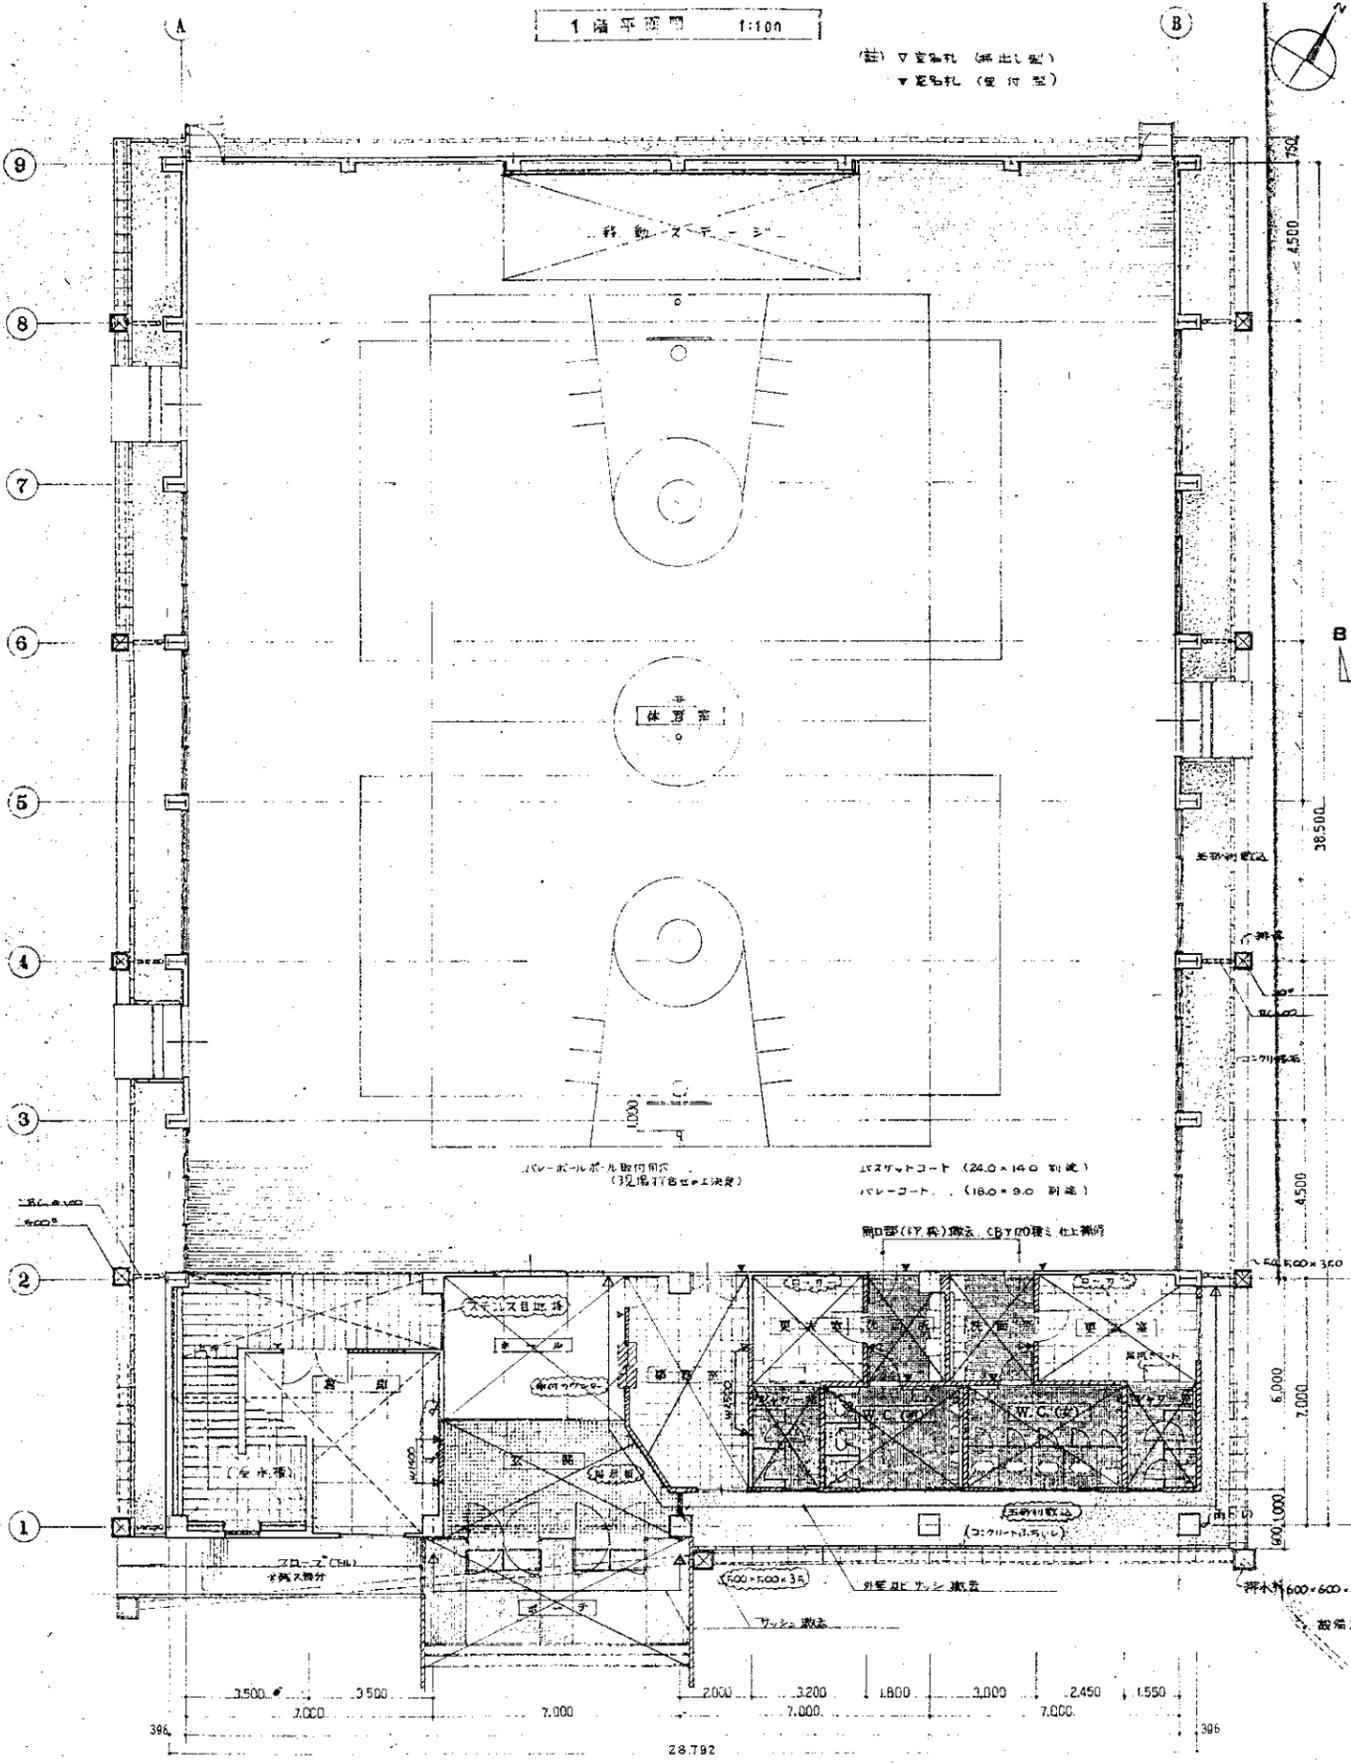


床組図 1:100

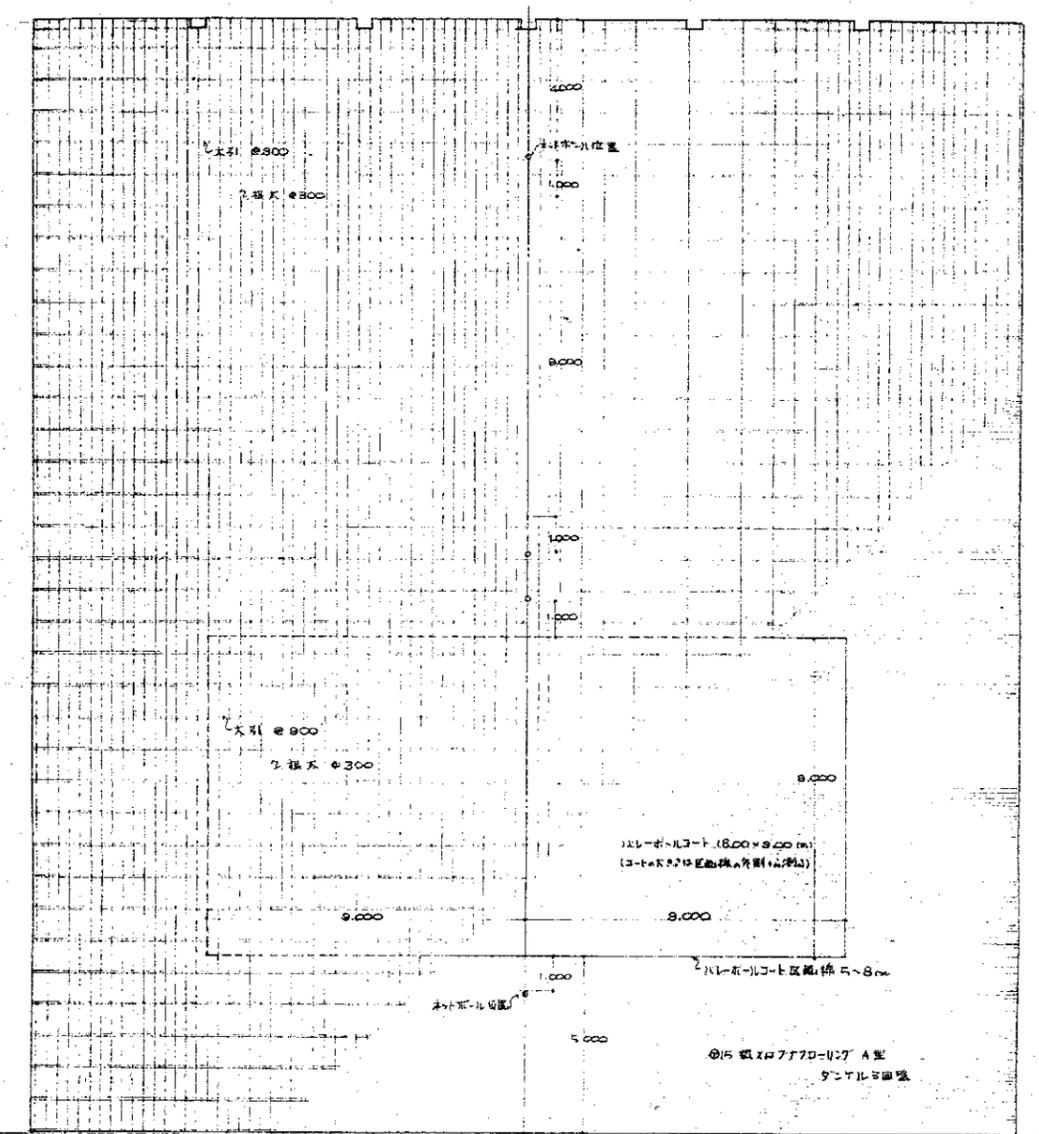


1階天井伏図 1:100

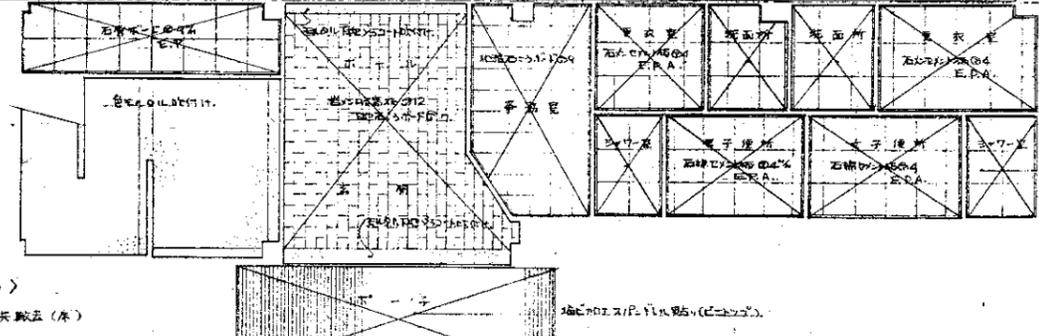

竣工

竣工


西 立面図 1:100

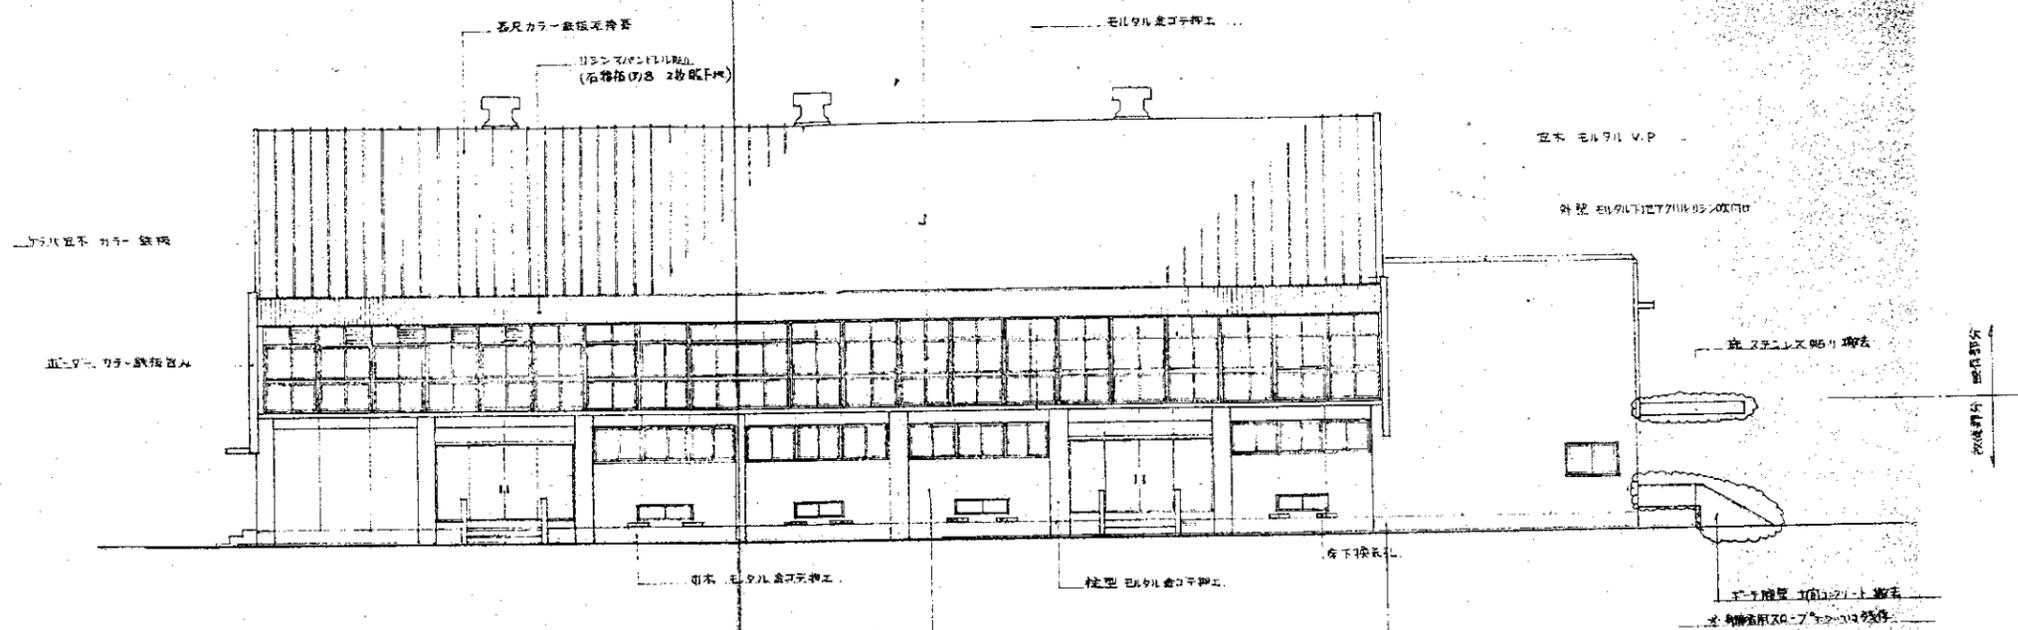


南 立面図 1:100

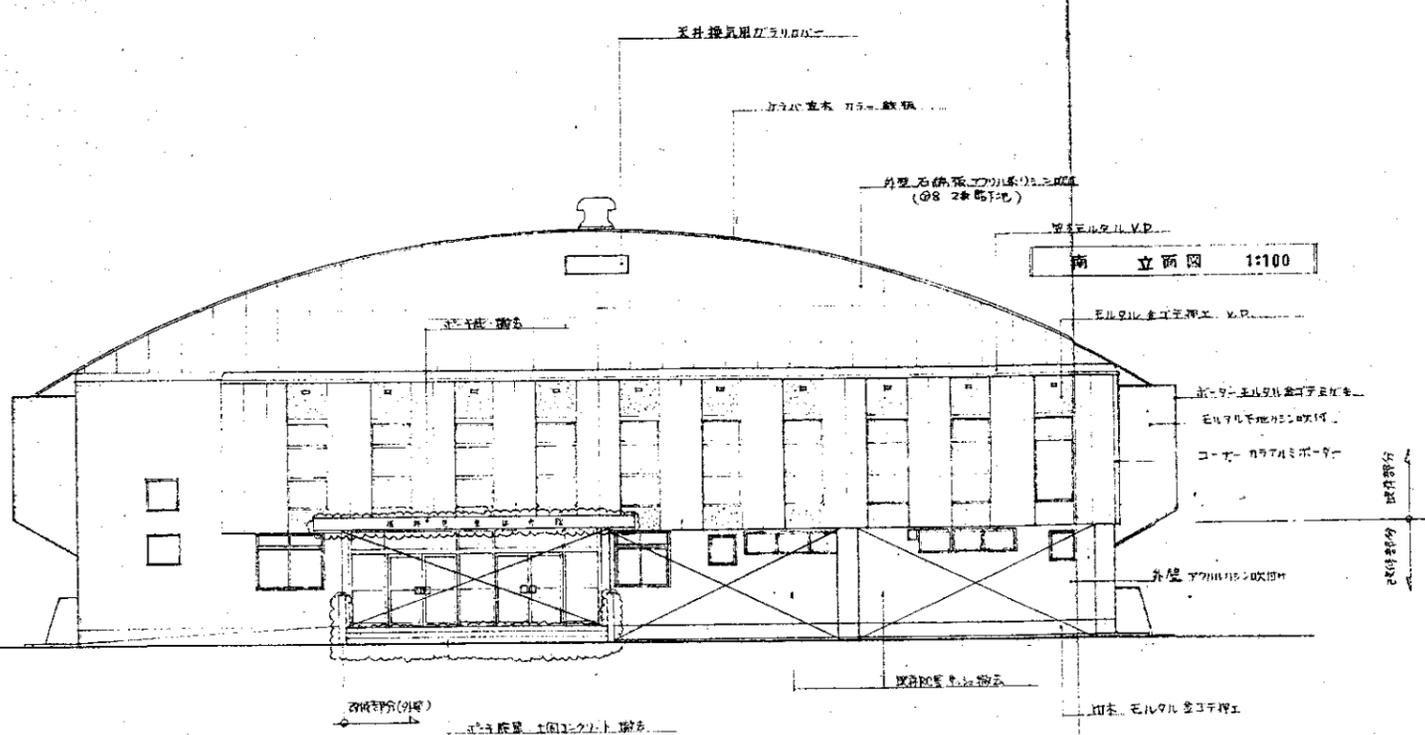


取替部分  
 既存部分

竣工図

|               |        |                                  |           |
|---------------|--------|----------------------------------|-----------|
| 竣工図           |        | A18-15                           |           |
| 後件児童体育館改修工事   |        |                                  |           |
| 図番            | 10-585 | 図名                               | 既存取替 No.2 |
| SCALE         | 1:100  | DATE                             | 10.11     |
| 1級建築士 155323号 |        | 三好定純                             |           |
| 関小西忠徳設計事務所    |        | TEL (0551) 220-1124 FAX 220-1145 |           |

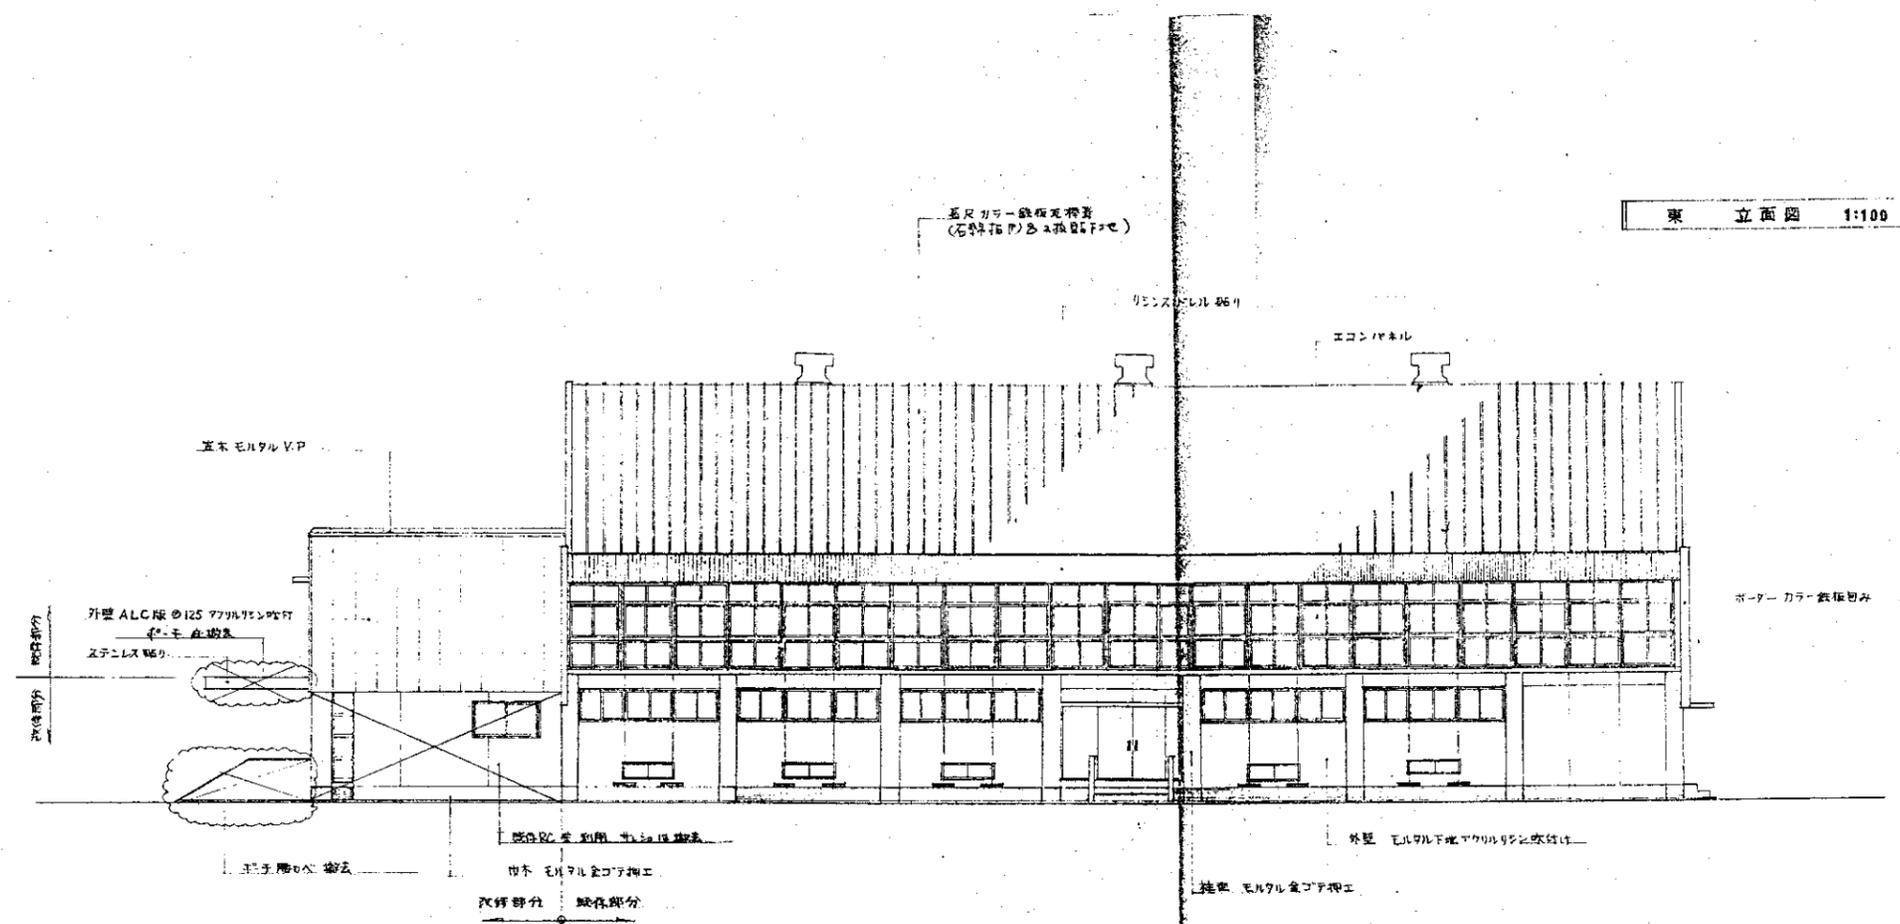

東 立面図 1:100

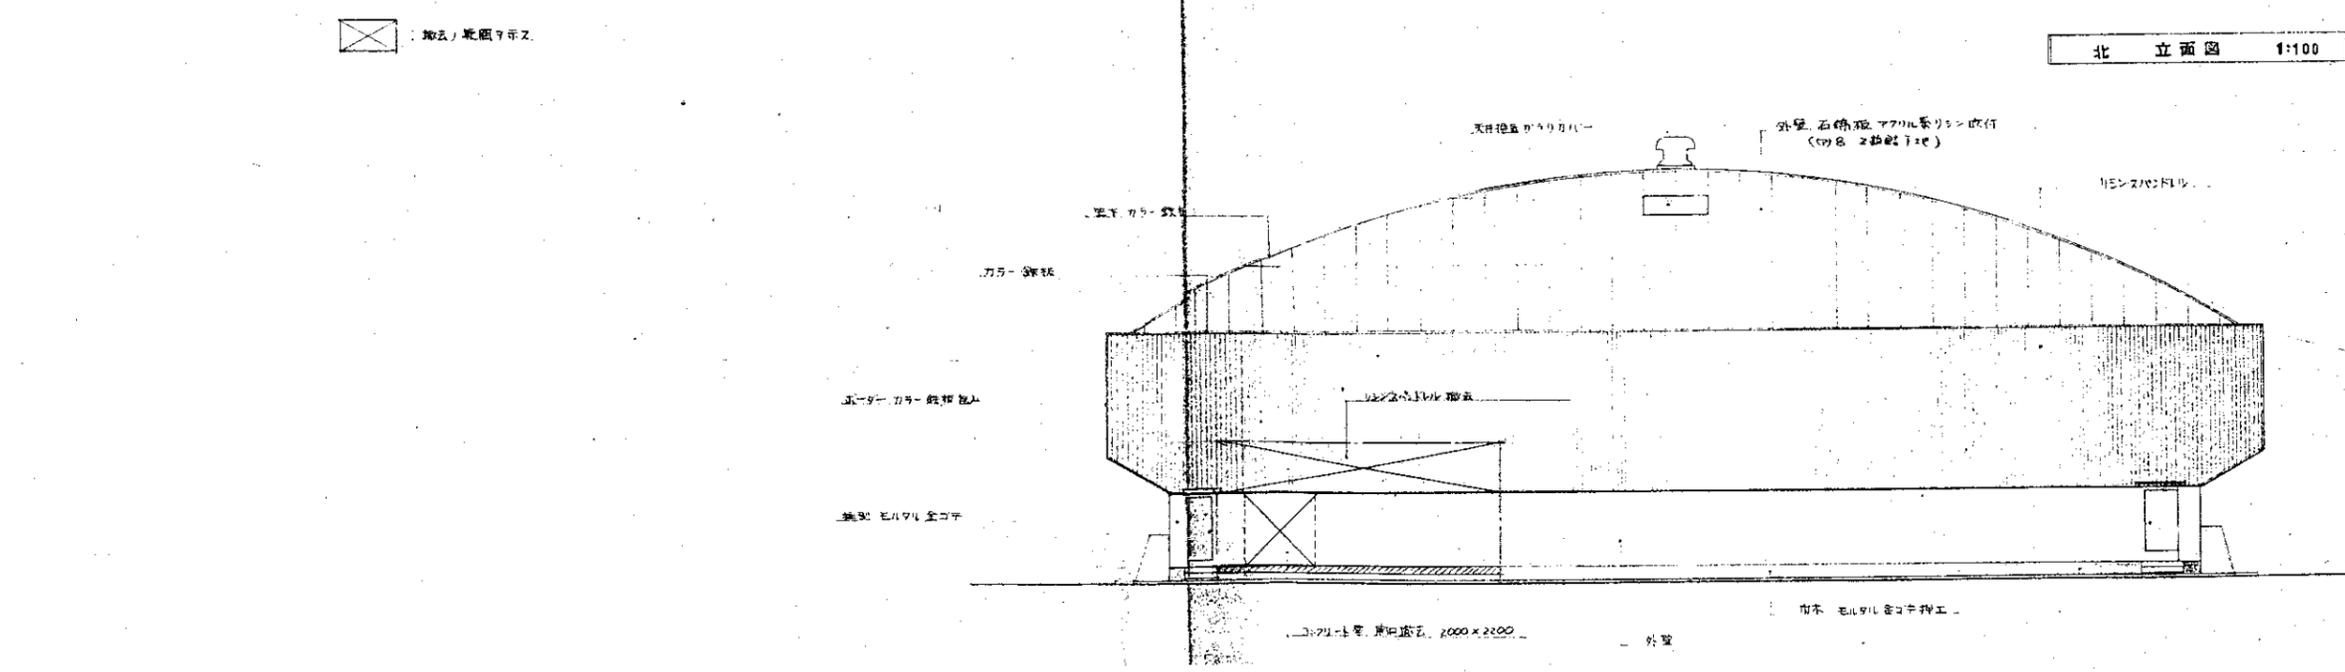

北 立面図 1:100

⊗ : 施工/範囲マシス

竣工図

後件児童体育館改修工事

A 18 - 15


|                                      |             |       |
|--------------------------------------|-------------|-------|
| 設計番号 10-585                          | 図面名称 既存施設改修 | No. 3 |
| SCALE 1:100                          | DATE 10 11  |       |
| 1級建築士第155382号 三好定利                   |             |       |
| 小西忠徳設計事務所 TEL (055) 85-2124 FAX 2143 |             |       |











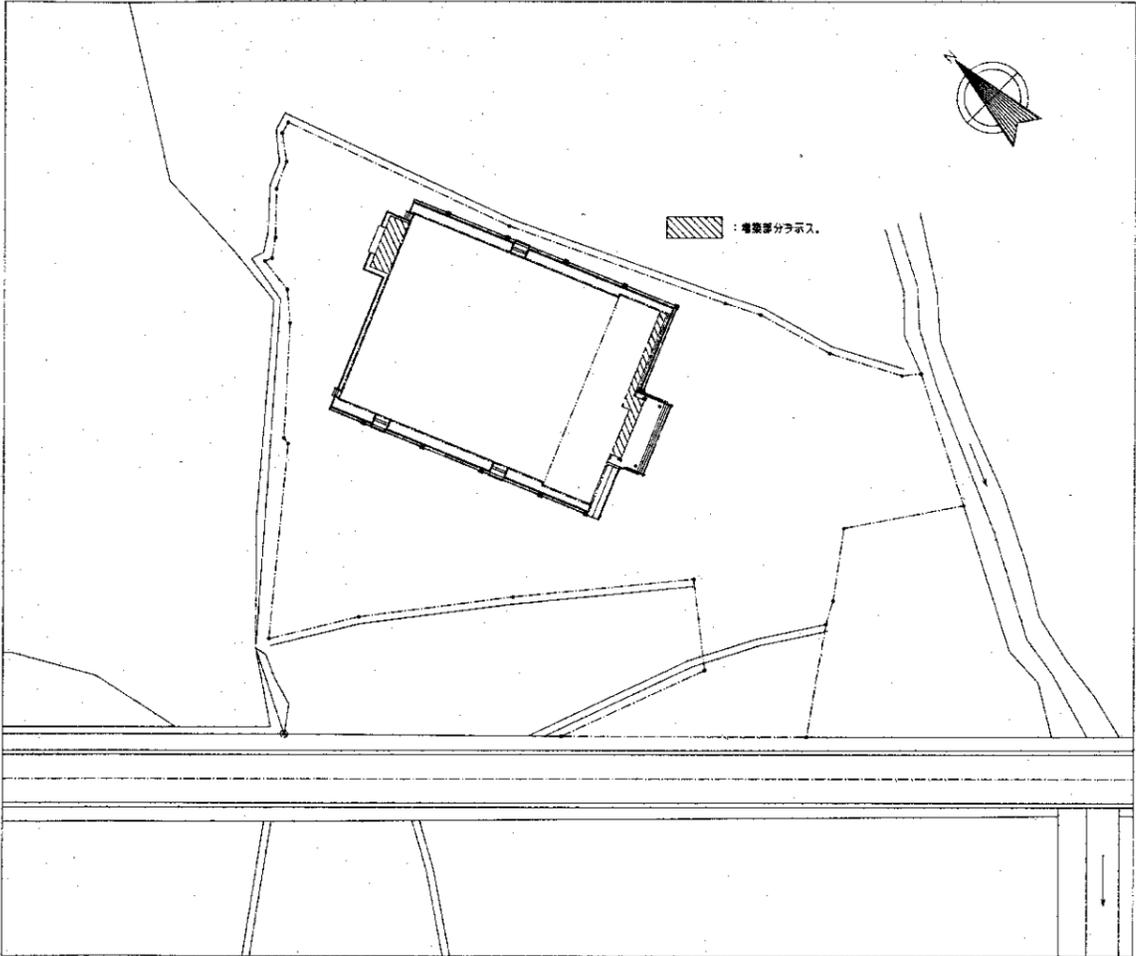


配置図 S=1:500

竣工図

|  |
|--|
|  |
|  |
|                    |        |          |     |
|--------------------|--------|----------|-----|
| 竣工図                |        | E 11 - ② |     |
| 被許児童体育館改修工事        |        |          |     |
| 図号                 | 10-585 | 図名       | 配置図 |
| SCALE              | 1/500  | DATE     |     |
| 一級建築士第155333号 三好定和 |        |          |     |
| 備小西忠徳設計事務所         |        |          |     |

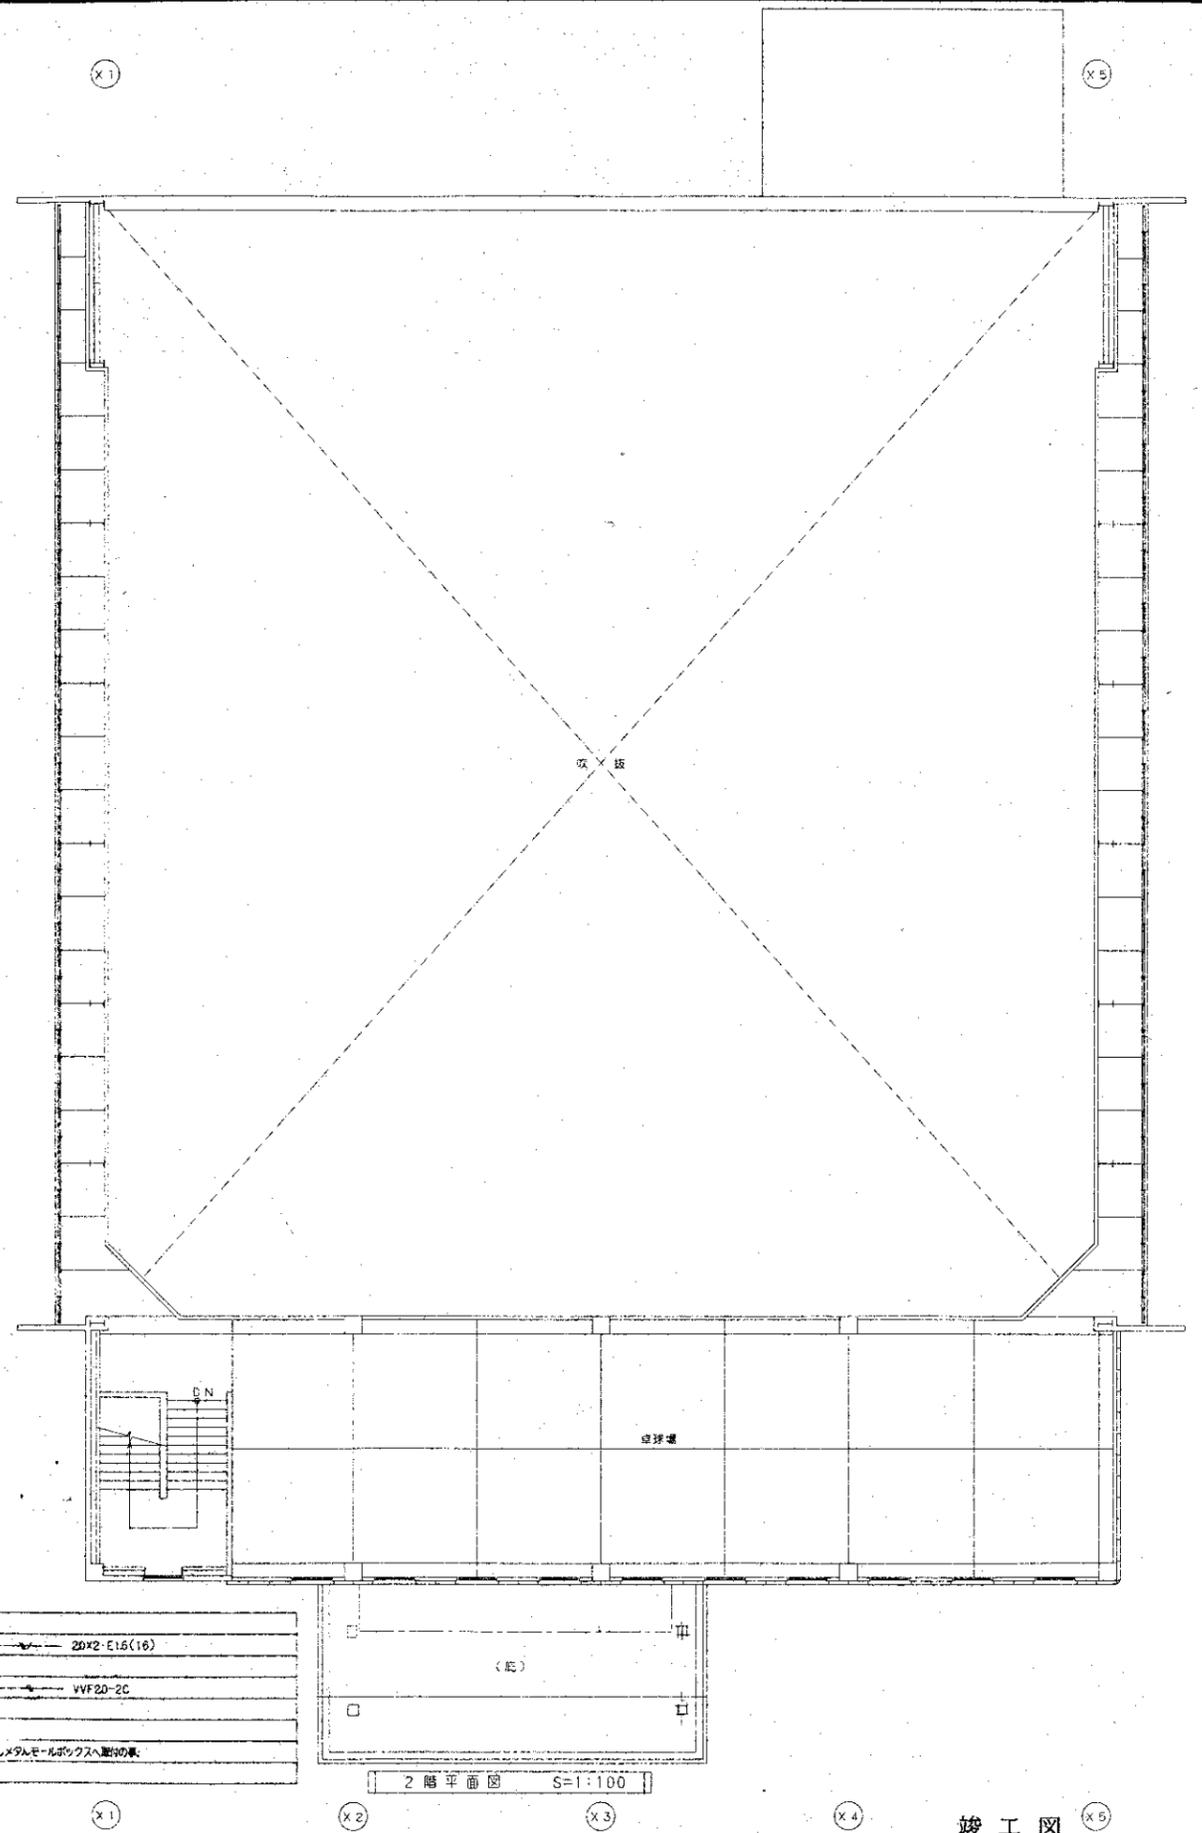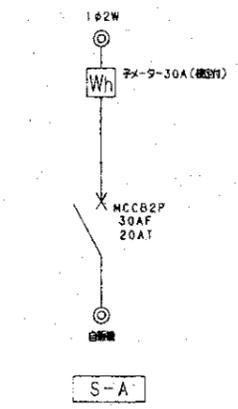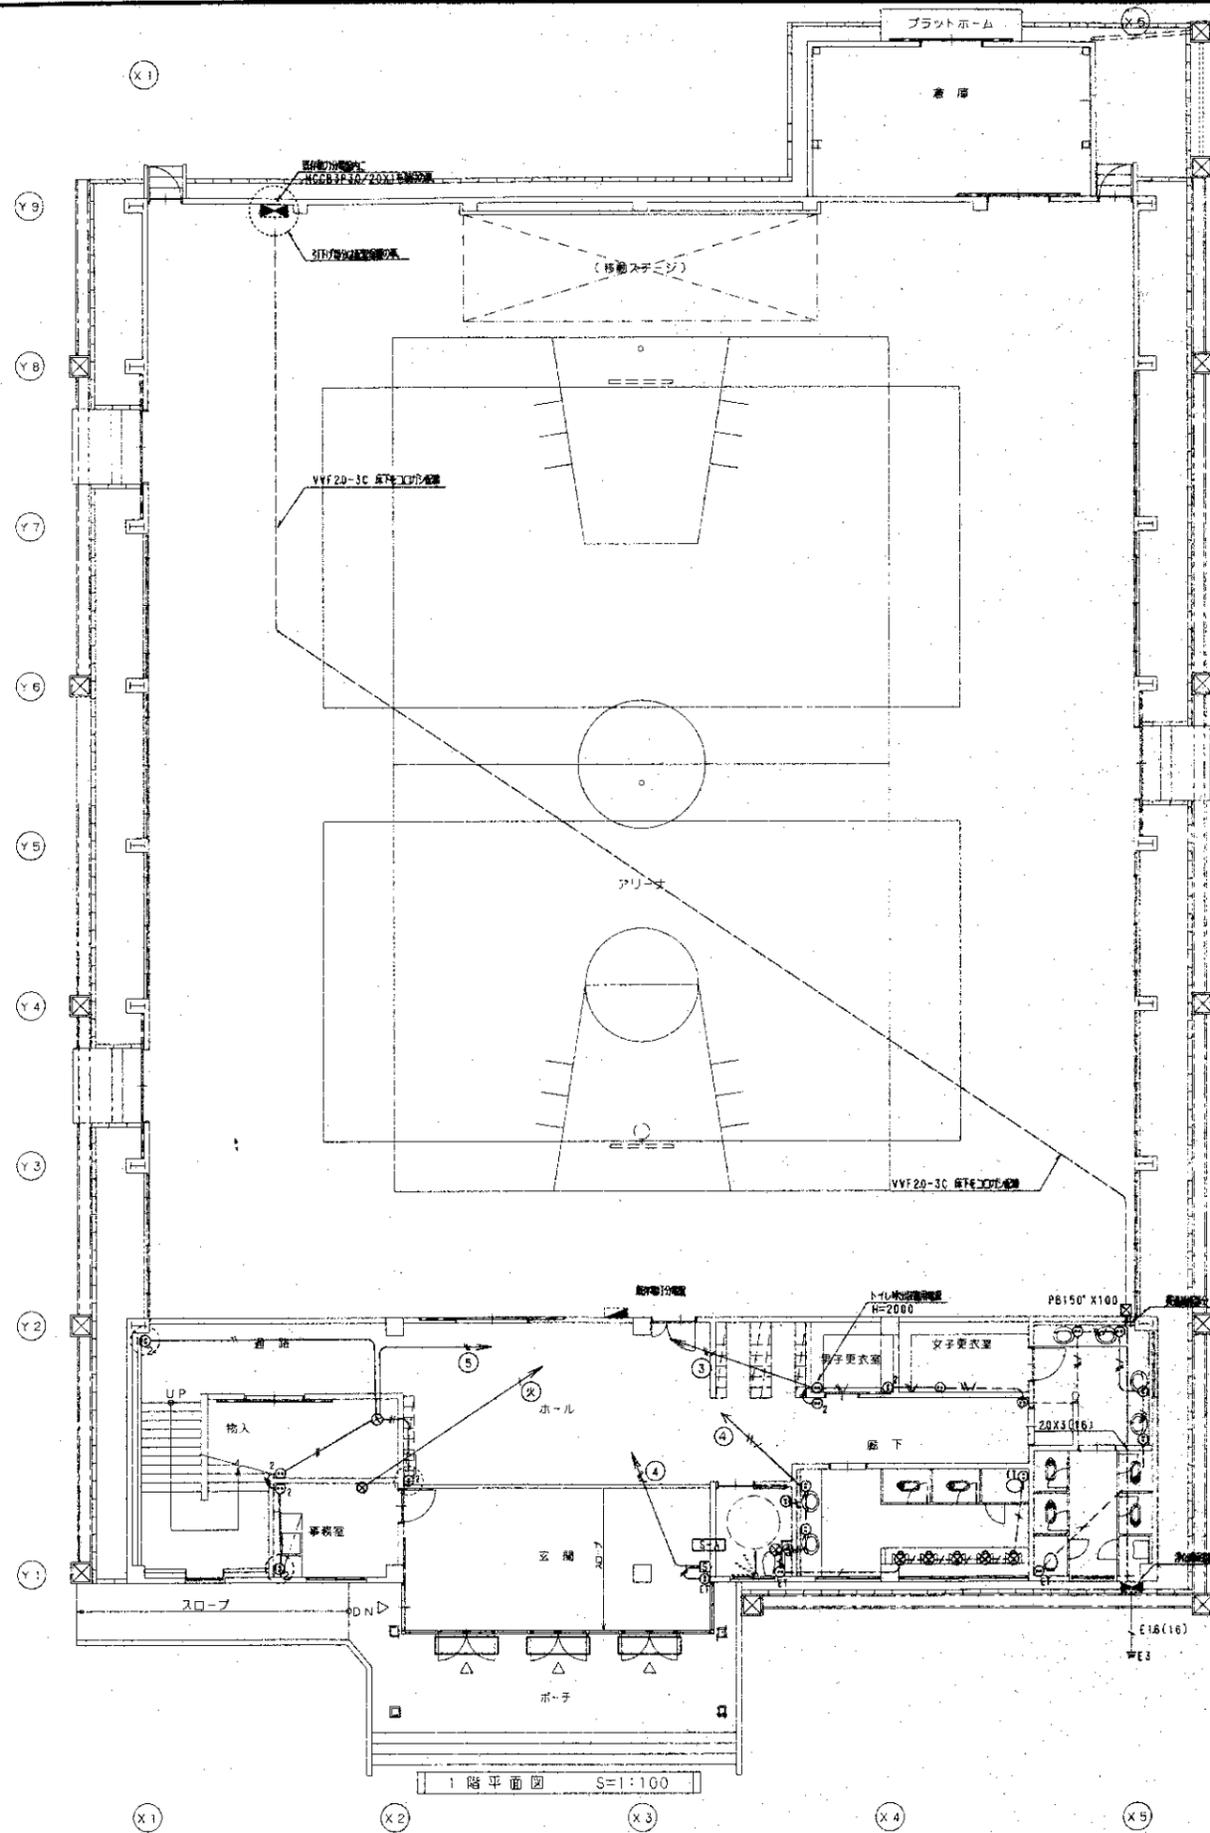

注記

|  |              |              |
|--|--------------|--------------|
| 1. 階段で使用する照明                           | 20X2-E16(16) | 20X2-E16(16) |
|  | 15X2-E16(16) |              |
|  | VVF20-2C-E16 | VVF20-2C     |
| 配線はPF 使用の家                             |              |              |
| 2. 図中 吹抜の照明はメタルポールにて設置しメタルポールボックスへ配線の家 |              |              |


竣工図
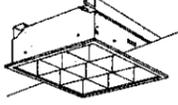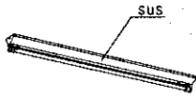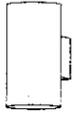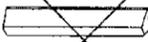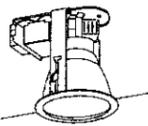
|   |             |   |               |   |  |
|---|-------------|---|---------------|---|--|
|    |             |    |               |    |  |
| A FL40W-2   | FSS4-402    |   |               |   |  |
| A1 FL40W-12   | FSS4-401    | FDL36W-3  | FRL5-P363     |   |  |
| A2 FL20W-1  | FSS4-201    |   |               |   |  |
|    |             |    |               |    |  |
| FL40W-1   | FSS4MPA-401 | FDL18W-1  | WP            |   |  |
|   |             | HLW6211T  |               |   |  |
|   |             |    |               |   |  |
| IL60W   | LB86423T    | FL20W-1   | FBC2-201      |   |  |
| ブラケット   |             |   |               |   |  |
|  |             |  |               |  |  |
| FDL27W-1  | FRS11-0271  | FL20W-1   | SH1-FBF10-201 |   |  |
|  |             |  |               |  |  |
| IL60W-2   | LB52258     |   |               |   |  |

照明器具姿図

竣工図


|                   |  |                                 |  |       |  |
|-------------------|--|---------------------------------|--|-------|--|
| 設計番号 10-55        |  | 図面名称 照明器具姿図                     |  | E11-4 |  |
| SCALE             |  | DATE 10/11                      |  |       |  |
| 1級建築士第15583号 三好定和 |  | 監                               |  |       |  |
| 関小西忠徳設計事務所        |  | TEL (095) 822-2174 FAX 822-2145 |  |       |  |

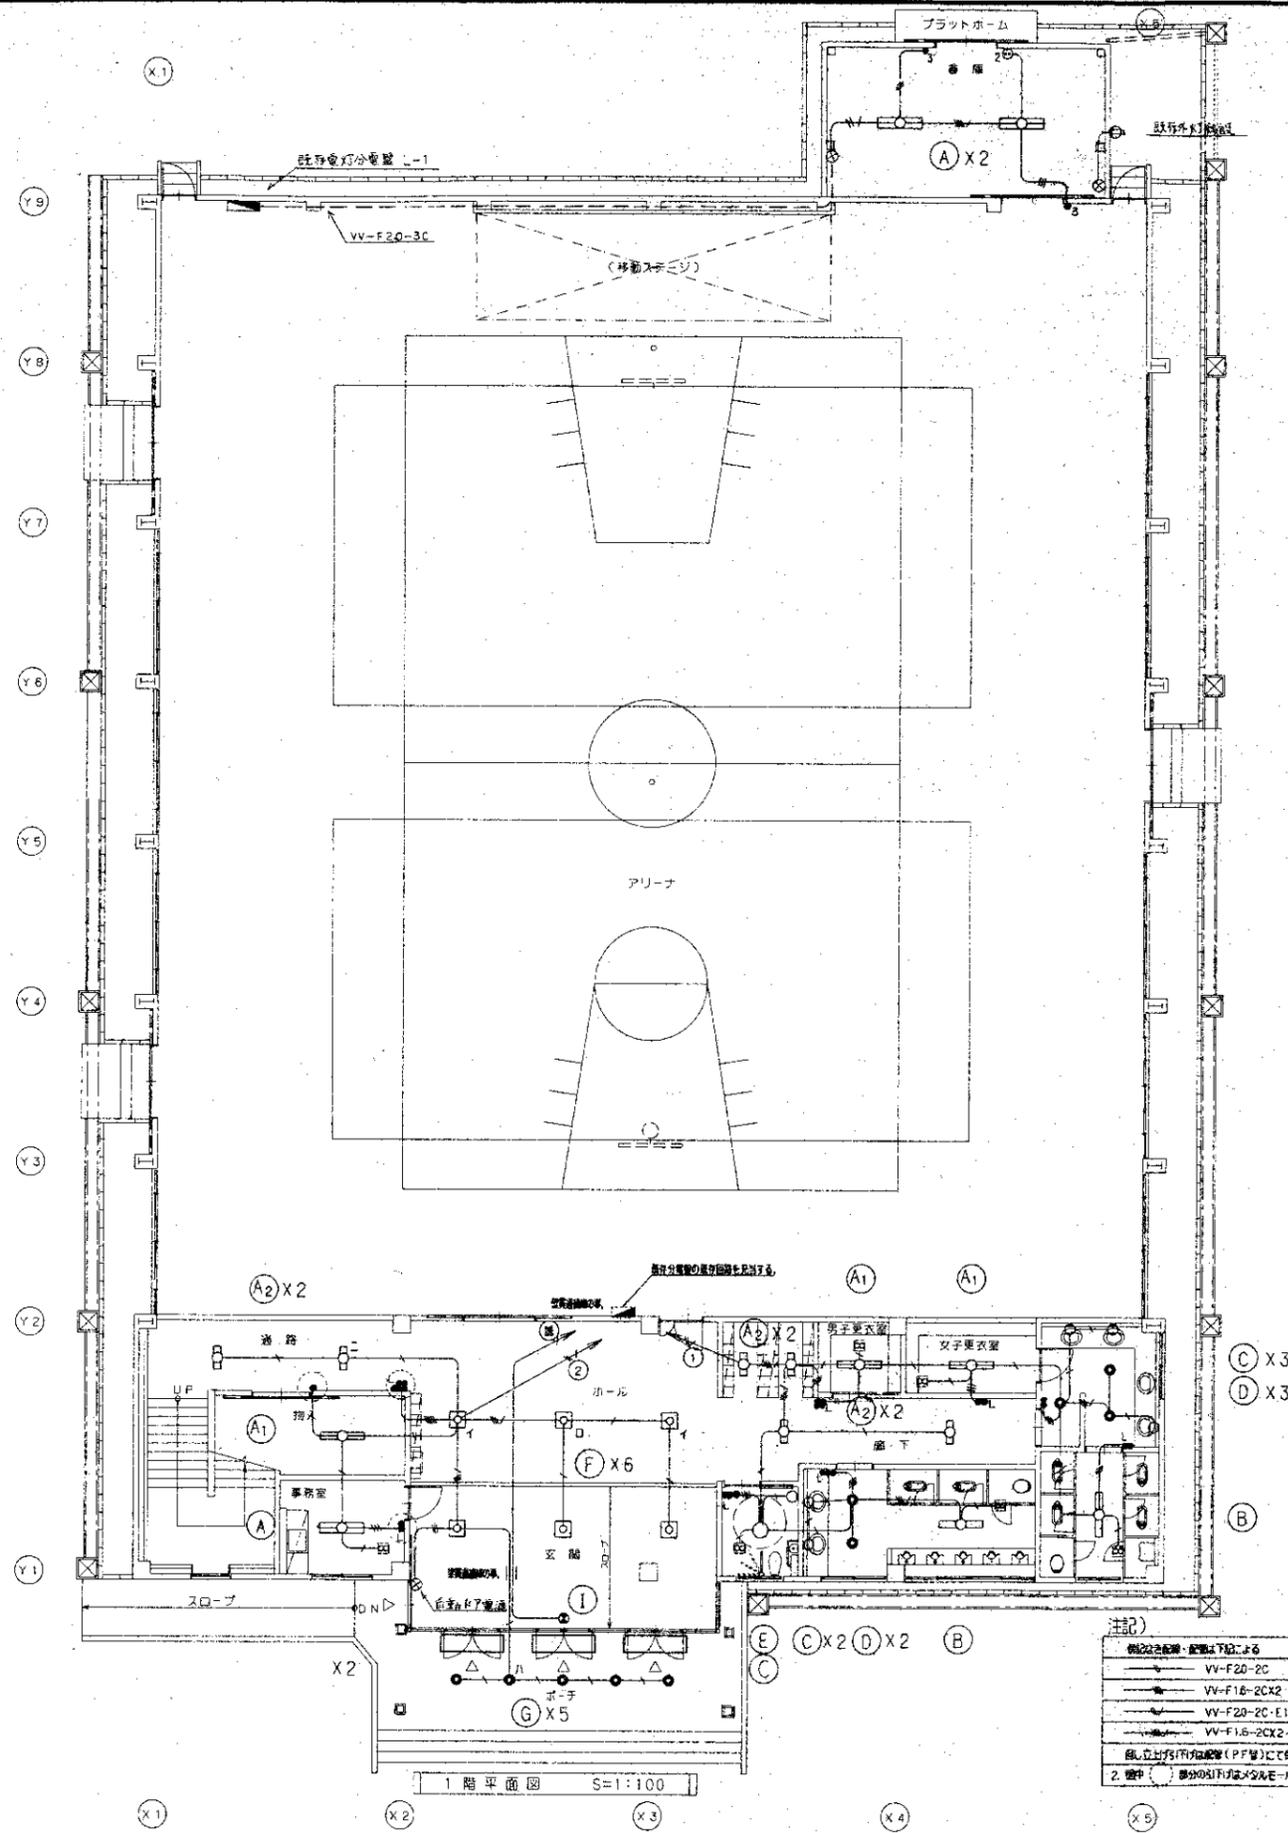

注記


|   |                 |   |               |   |               |
|---|-----------------|---|---------------|---|---------------|
| → | VV-F20-2C       | → | VV-F16-2C     | → | VV-F18-3C     |
| → | VV-F16-2CX2     | → | VV-F16-2C+3C  | → | VV-F18-3CX2   |
| → | VV-F20-2C-E16   | → | VV-F16-2C-E16 | → | VV-F18-3C-E16 |
| → | VV-F16-2CX2-E16 |   |               |   |               |


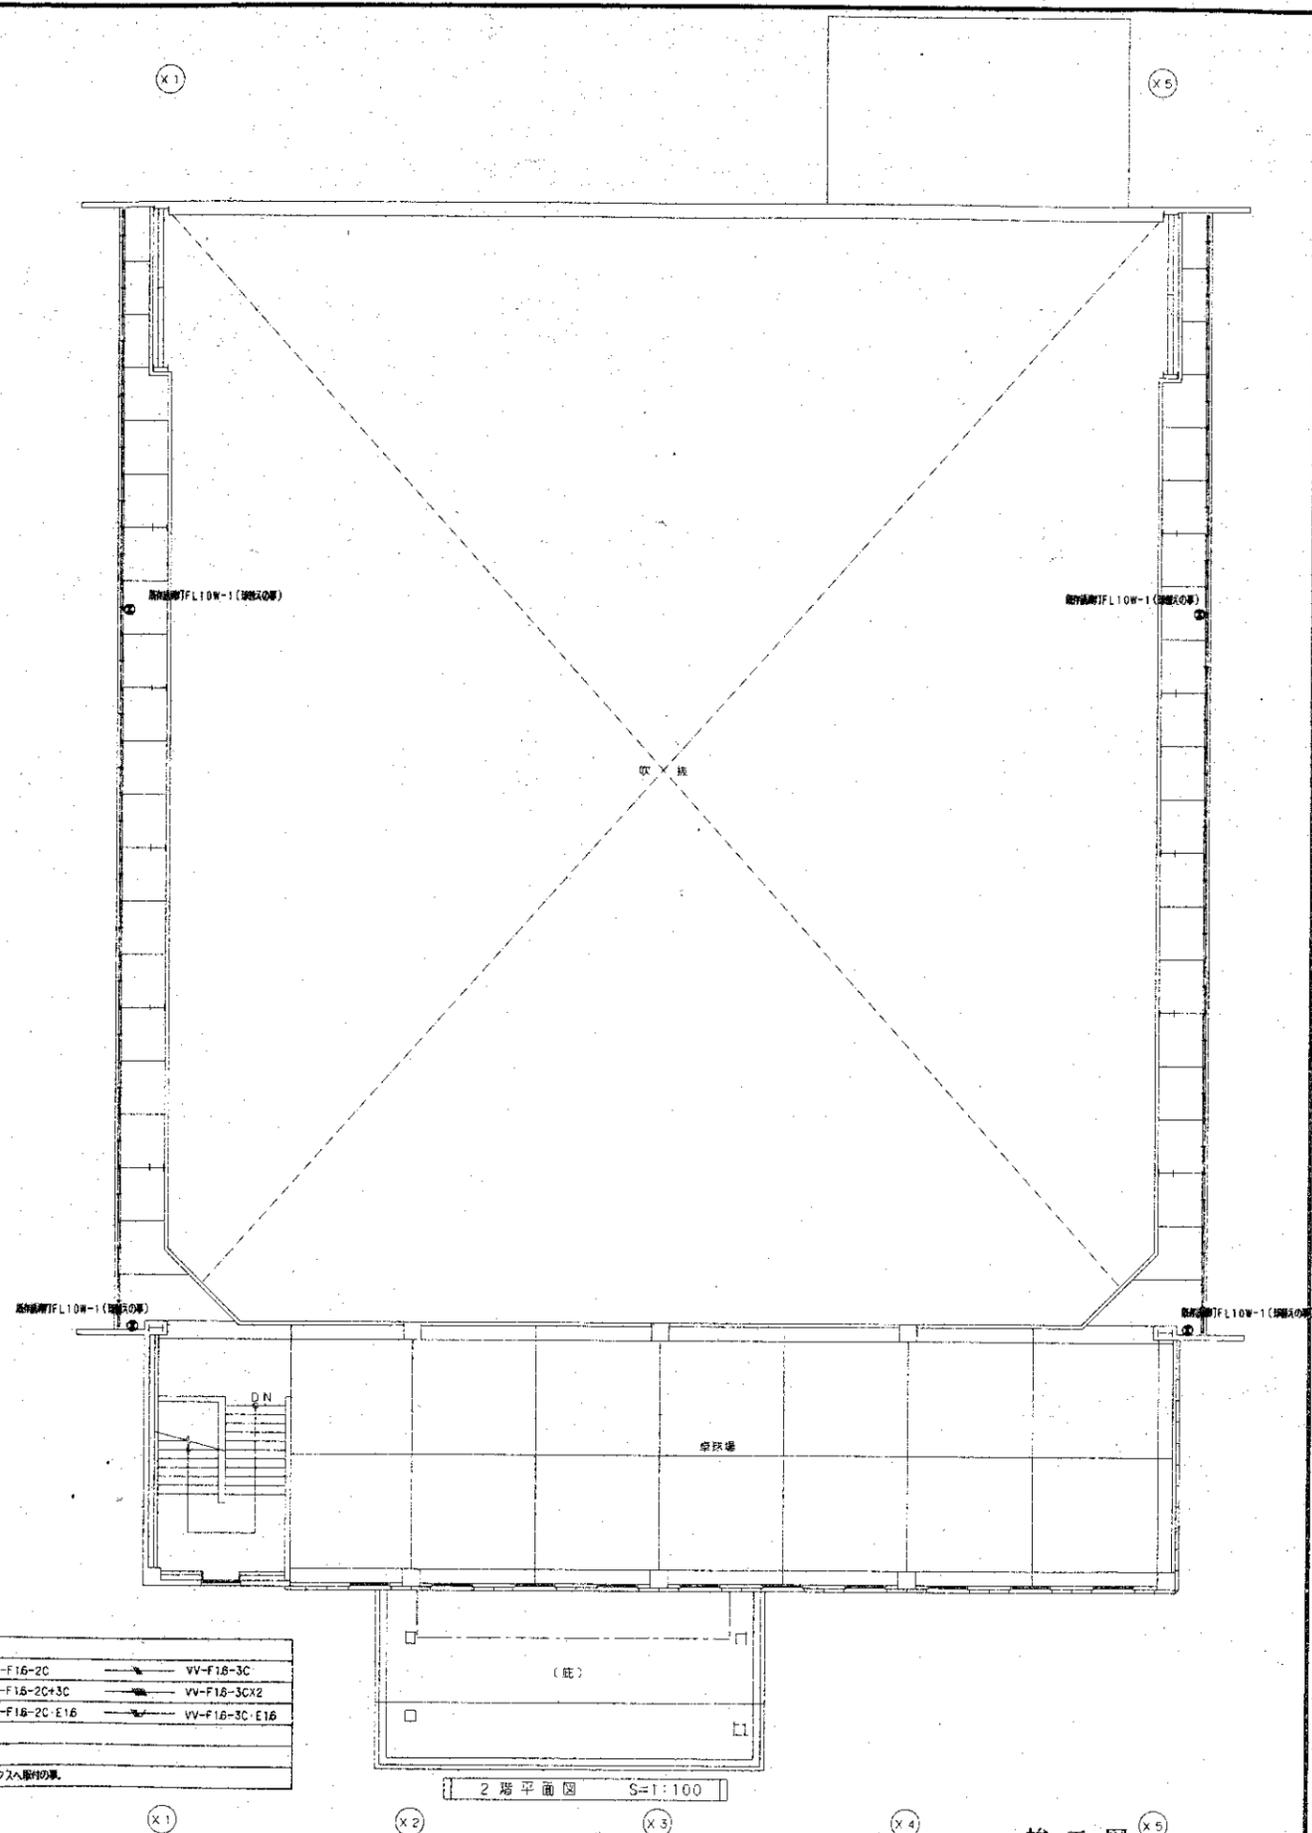


竣工図



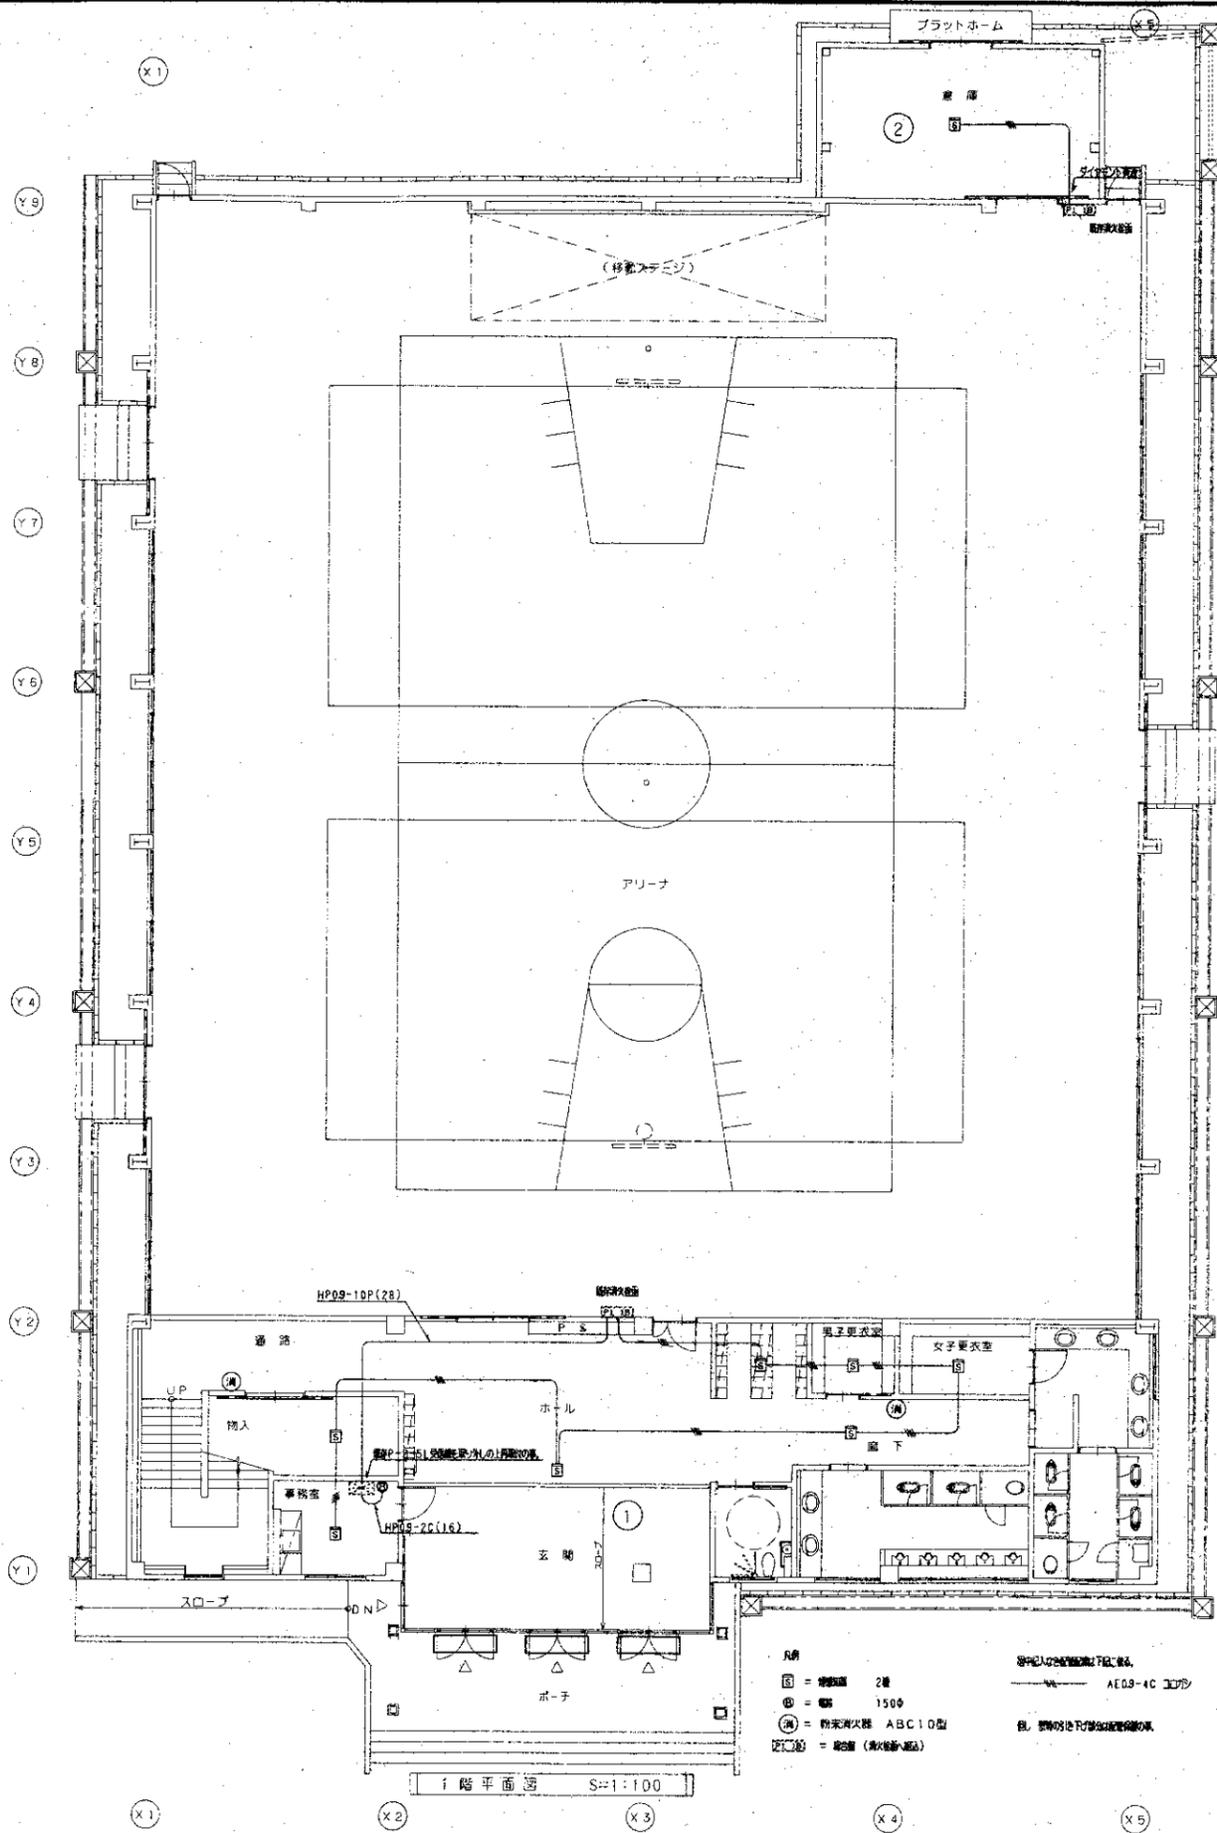

- 凡例
- 設備記号
- AECS-4C 工機
  - EL 照明器具

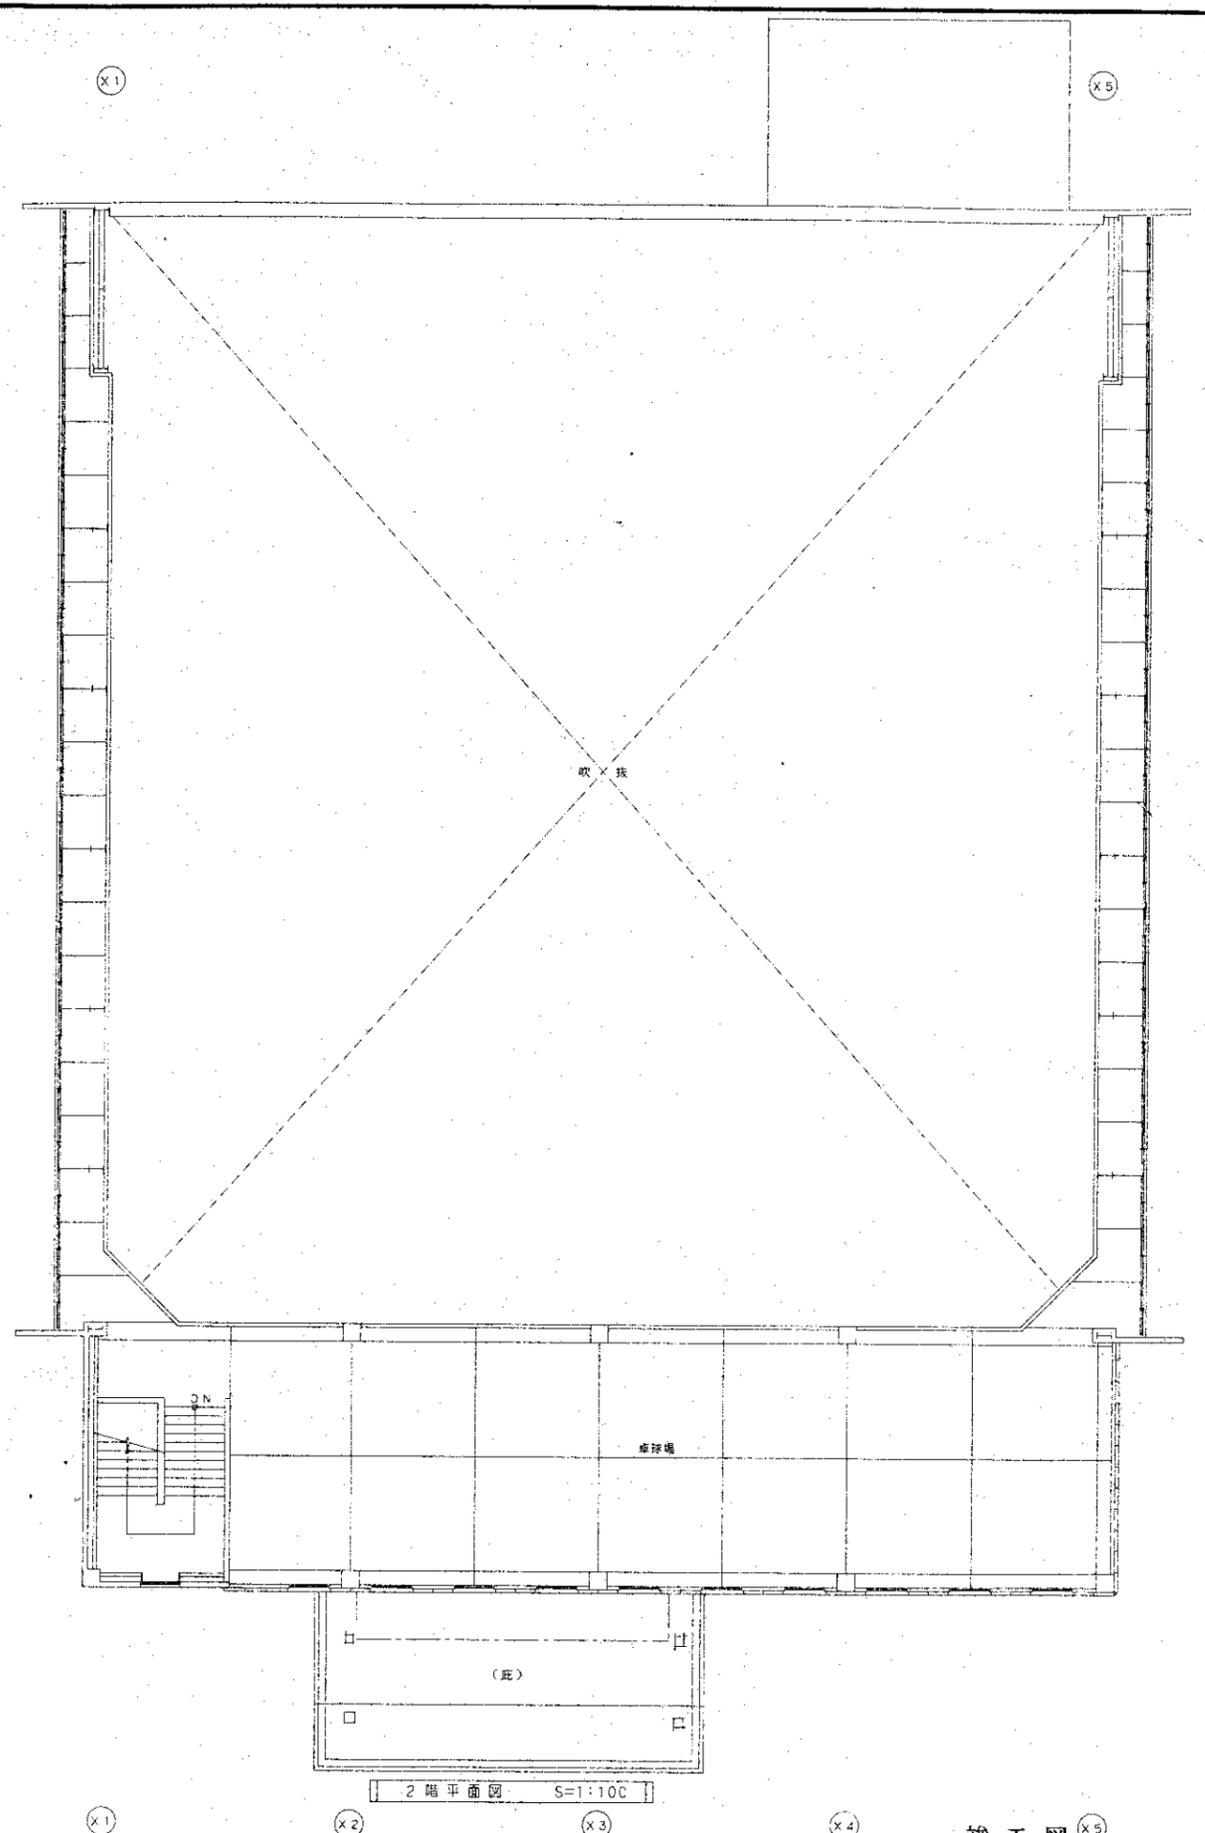


竣工図


|                    |              |              |      |
|--------------------|--------------|--------------|------|
| 敬祥児童体育館改修工事        |              | E11-7        |      |
| 設計番号 10-555        | 図名 自動火災報知設備図 | SCALE 1/100  | DATE |
| 建築士 三好定和           |              | 佛小西忠徳設計事務所   |      |
| TEL (053) 932-2124 |              | FAX 932-2145 |      |


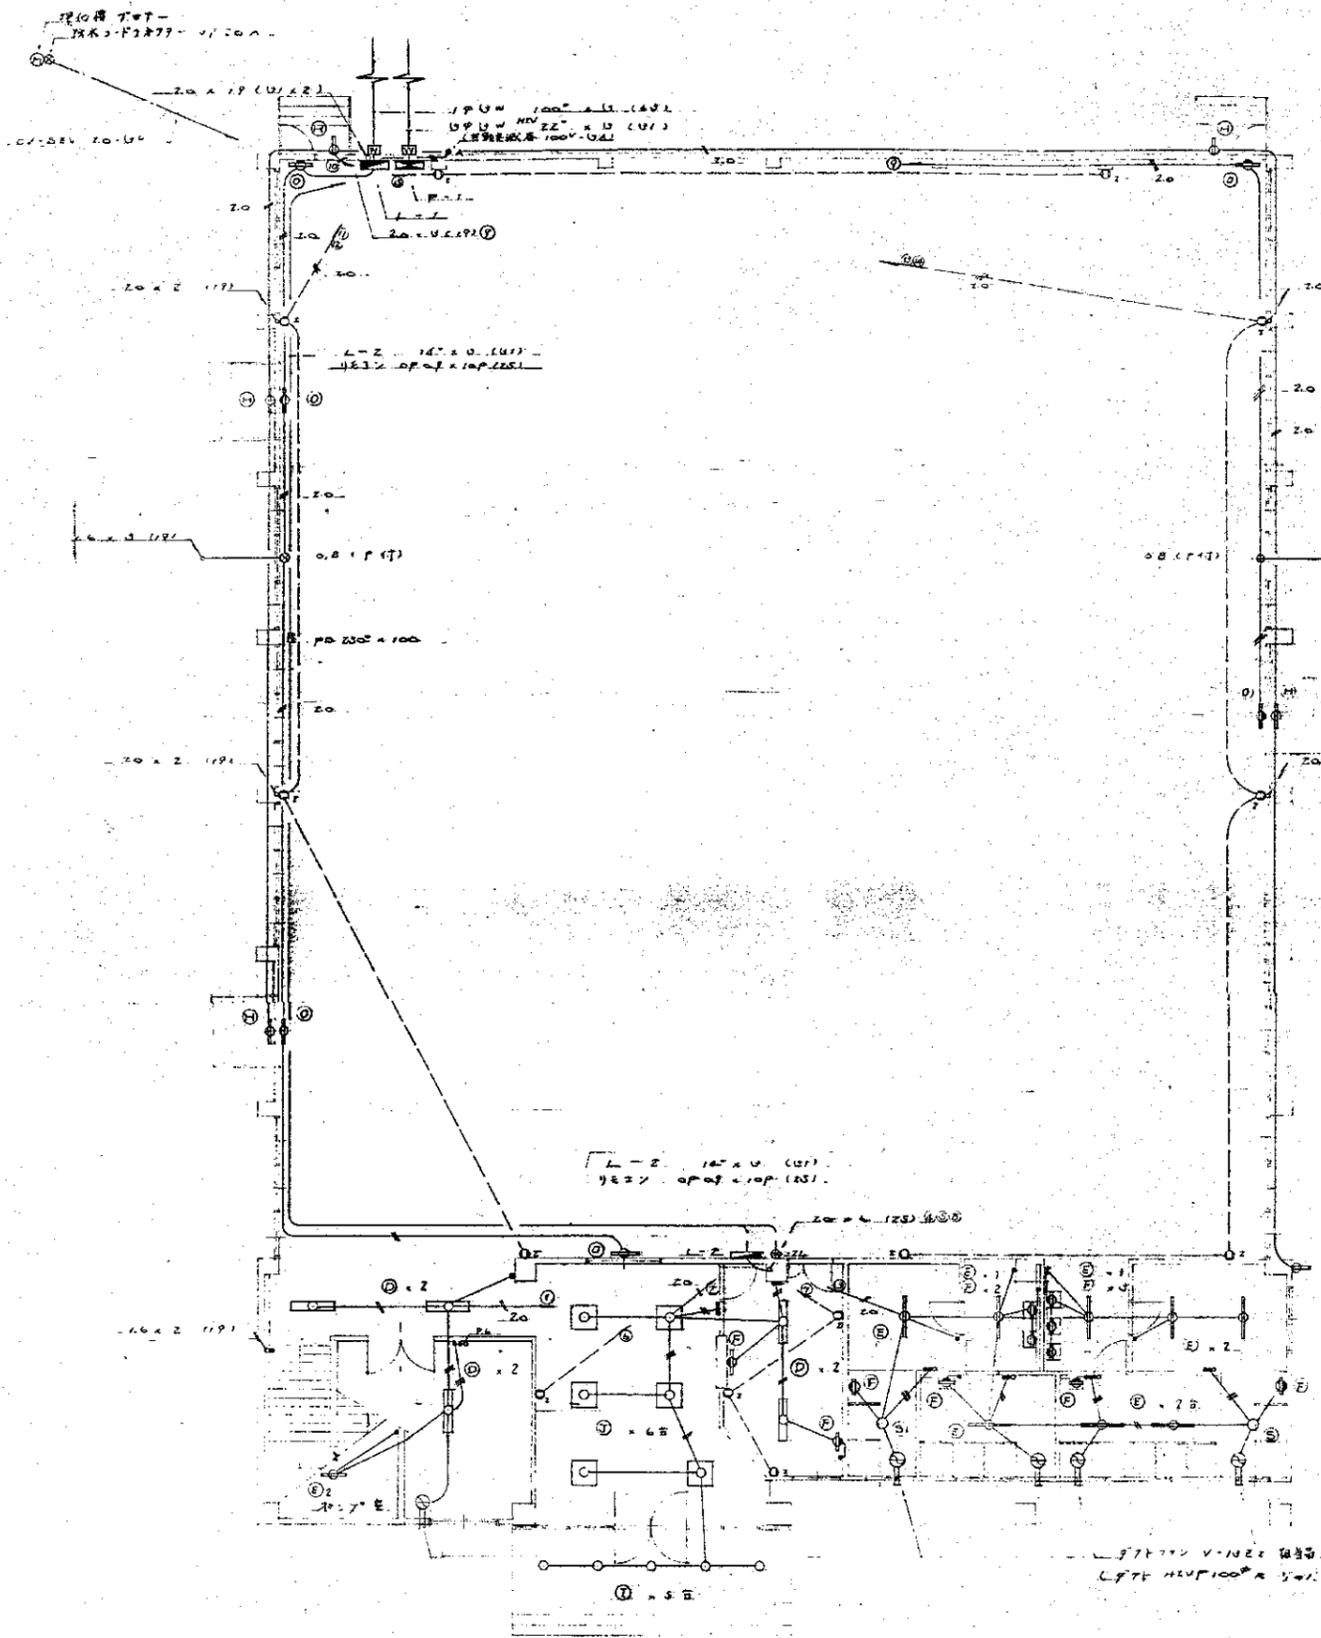

1階平面図 S-1/100

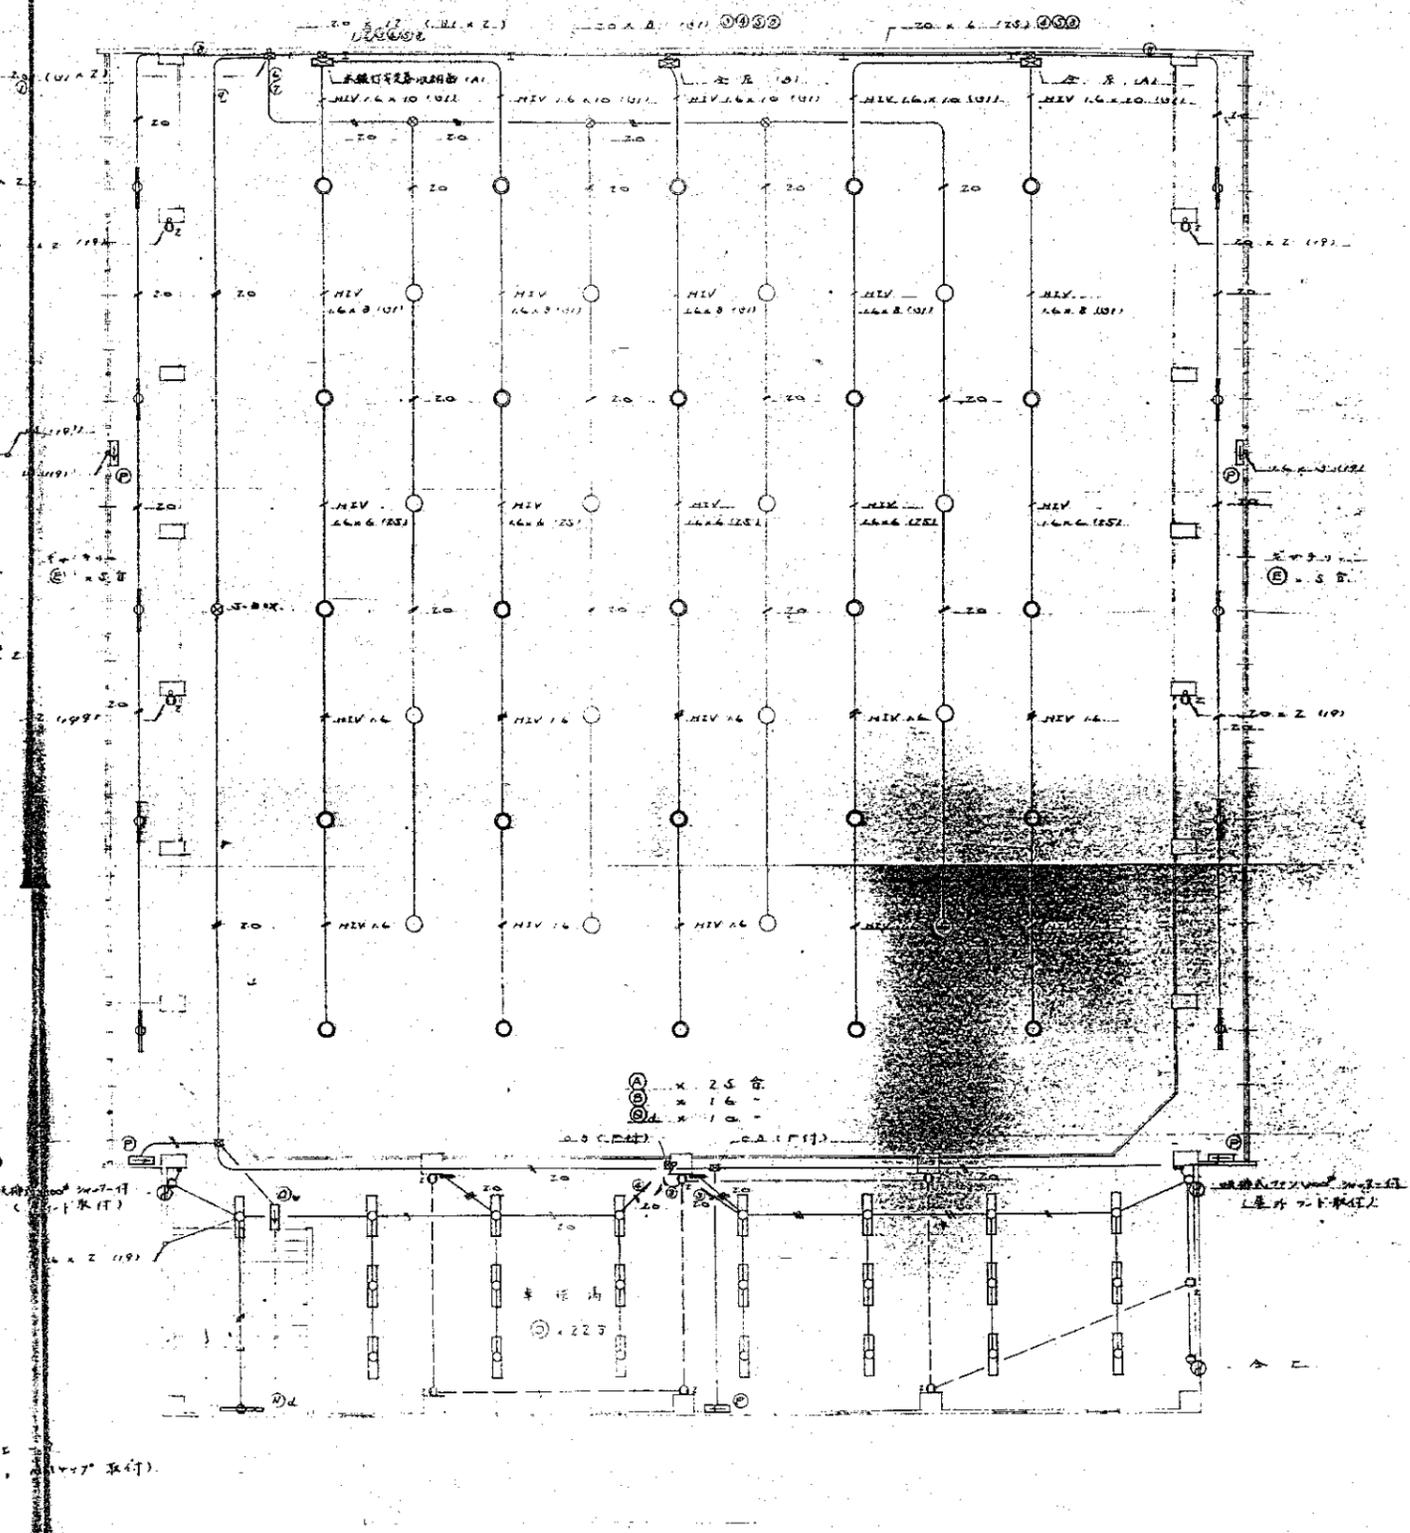


2階平面図 S-1/100


既存参考図  
竣工図

|  |  |              |  |            |  |
|--|--|--------------|--|------------|--|
| 設計番号 211585                                    |  | 図面名称 既存参考図   |  | 図面番号 E11-8 |  |
| SCALE 1:100                                    |  | DATE 7.20.03 |  |            |  |
| 紙建築士事務所 三好定和                                   |  |              |  |            |  |
| 備小西忠徳設計事務所 TEL (051) 625-2124 FAX 051-625-2145 |  |              |  |            |  |



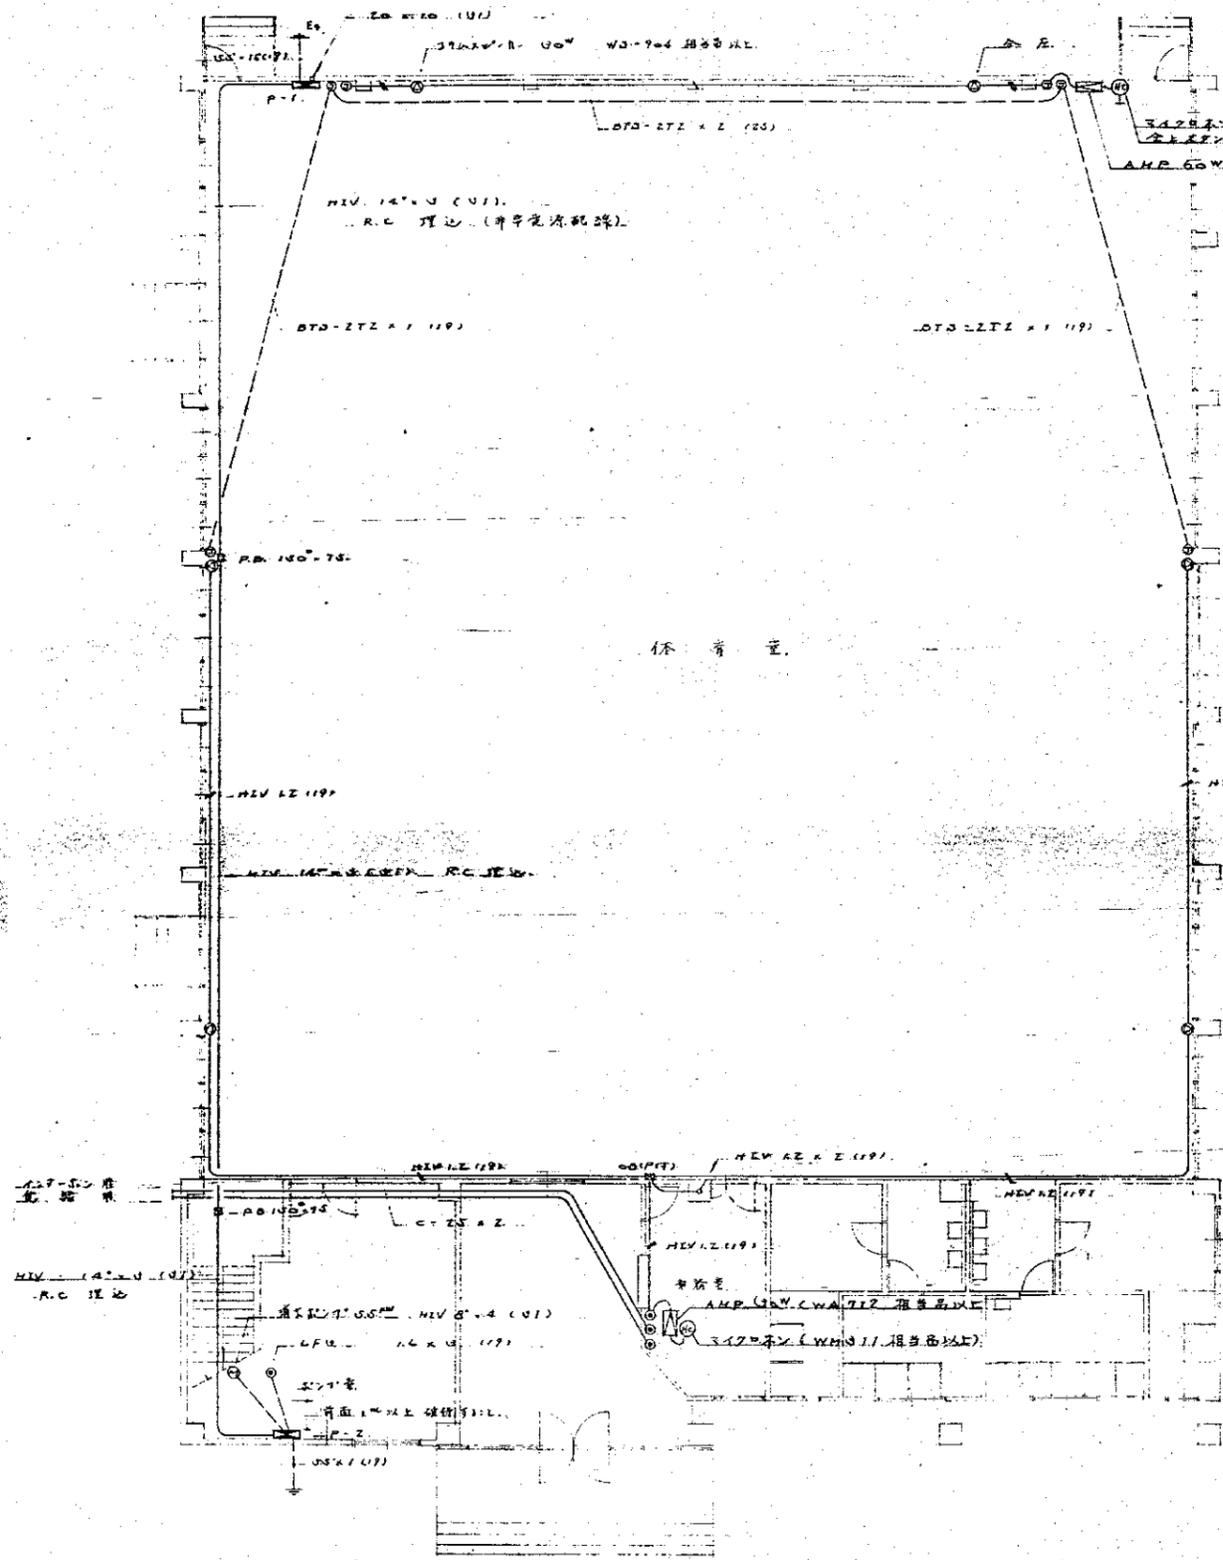

1 階平面圖 S-1/100

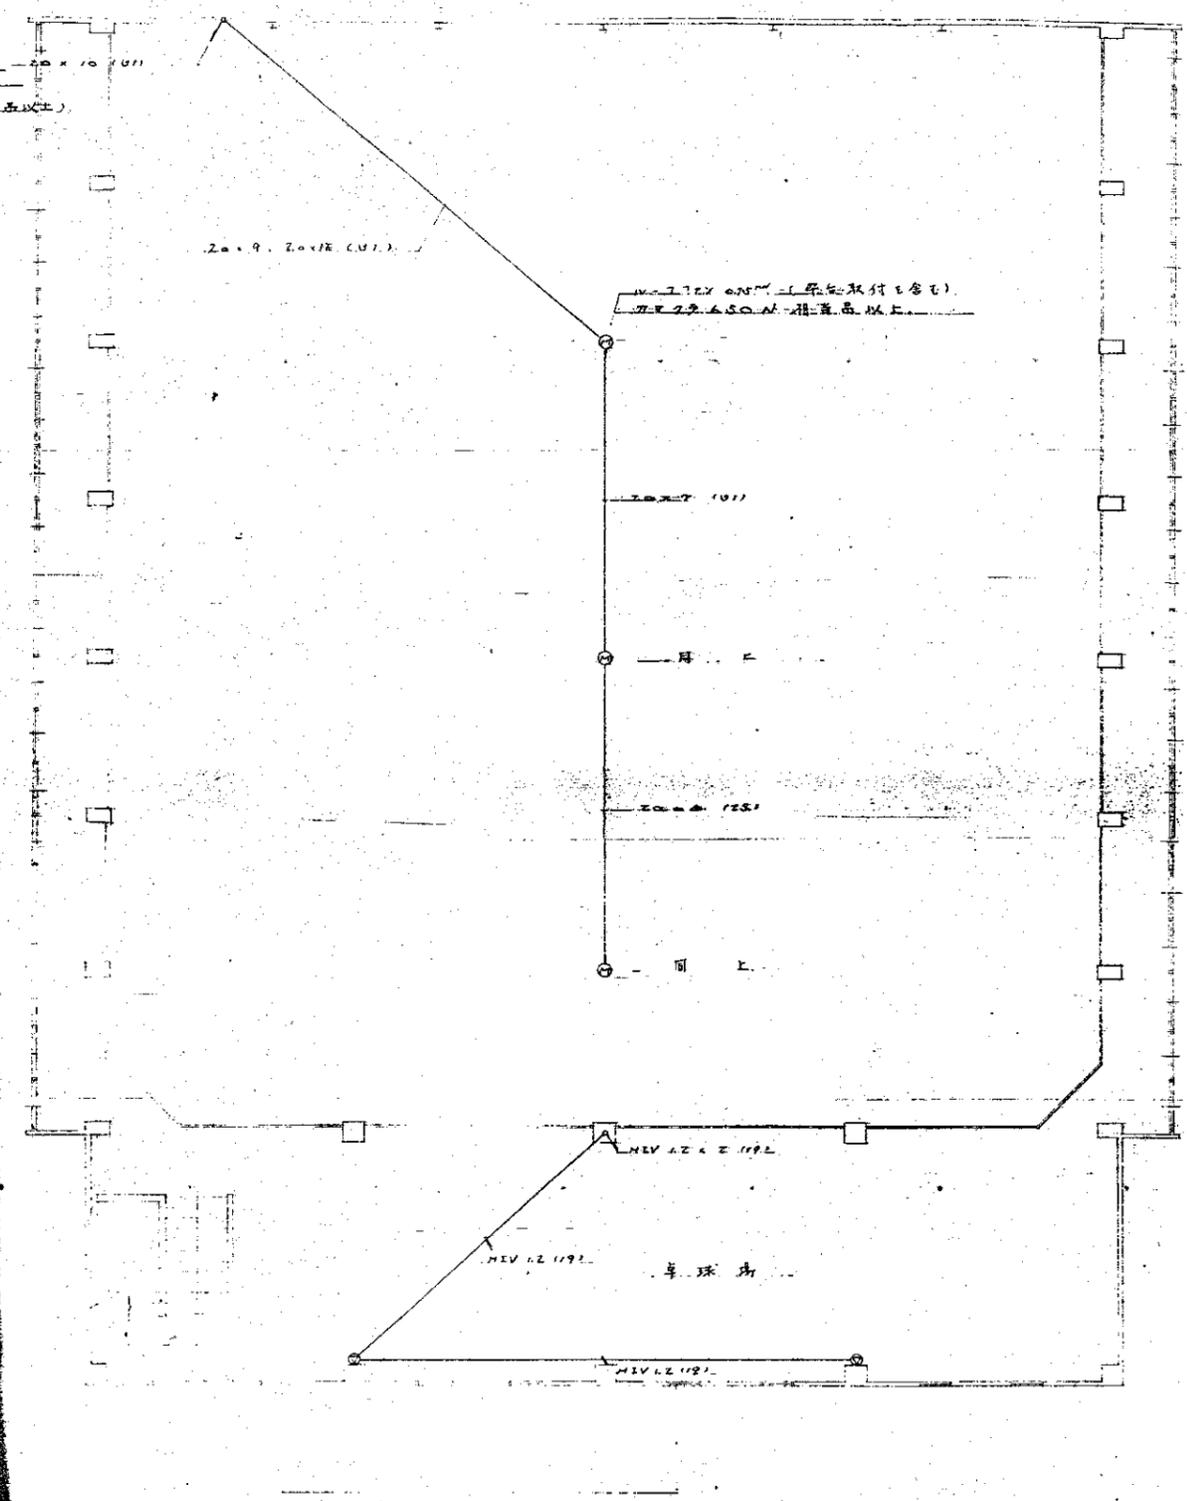

2 階平面圖 S-1/100


既存參考圖

竣工圖


|                |  |                                 |  |        |  |
|----------------|--|---------------------------------|--|--------|--|
| 設計者 10-5 (8.5) |  | 圖名 既存參考圖                        |  | E11-10 |  |
| SCALE 1:100    |  | DATE 8/13                       |  |        |  |
| 編製人 謝文培 三好定和   |  | 審核人 謝文培 三好定和                    |  |        |  |
| 備小西忠德設計事務所     |  | TEL (095) 885-2124 FAX 885-2145 |  |        |  |


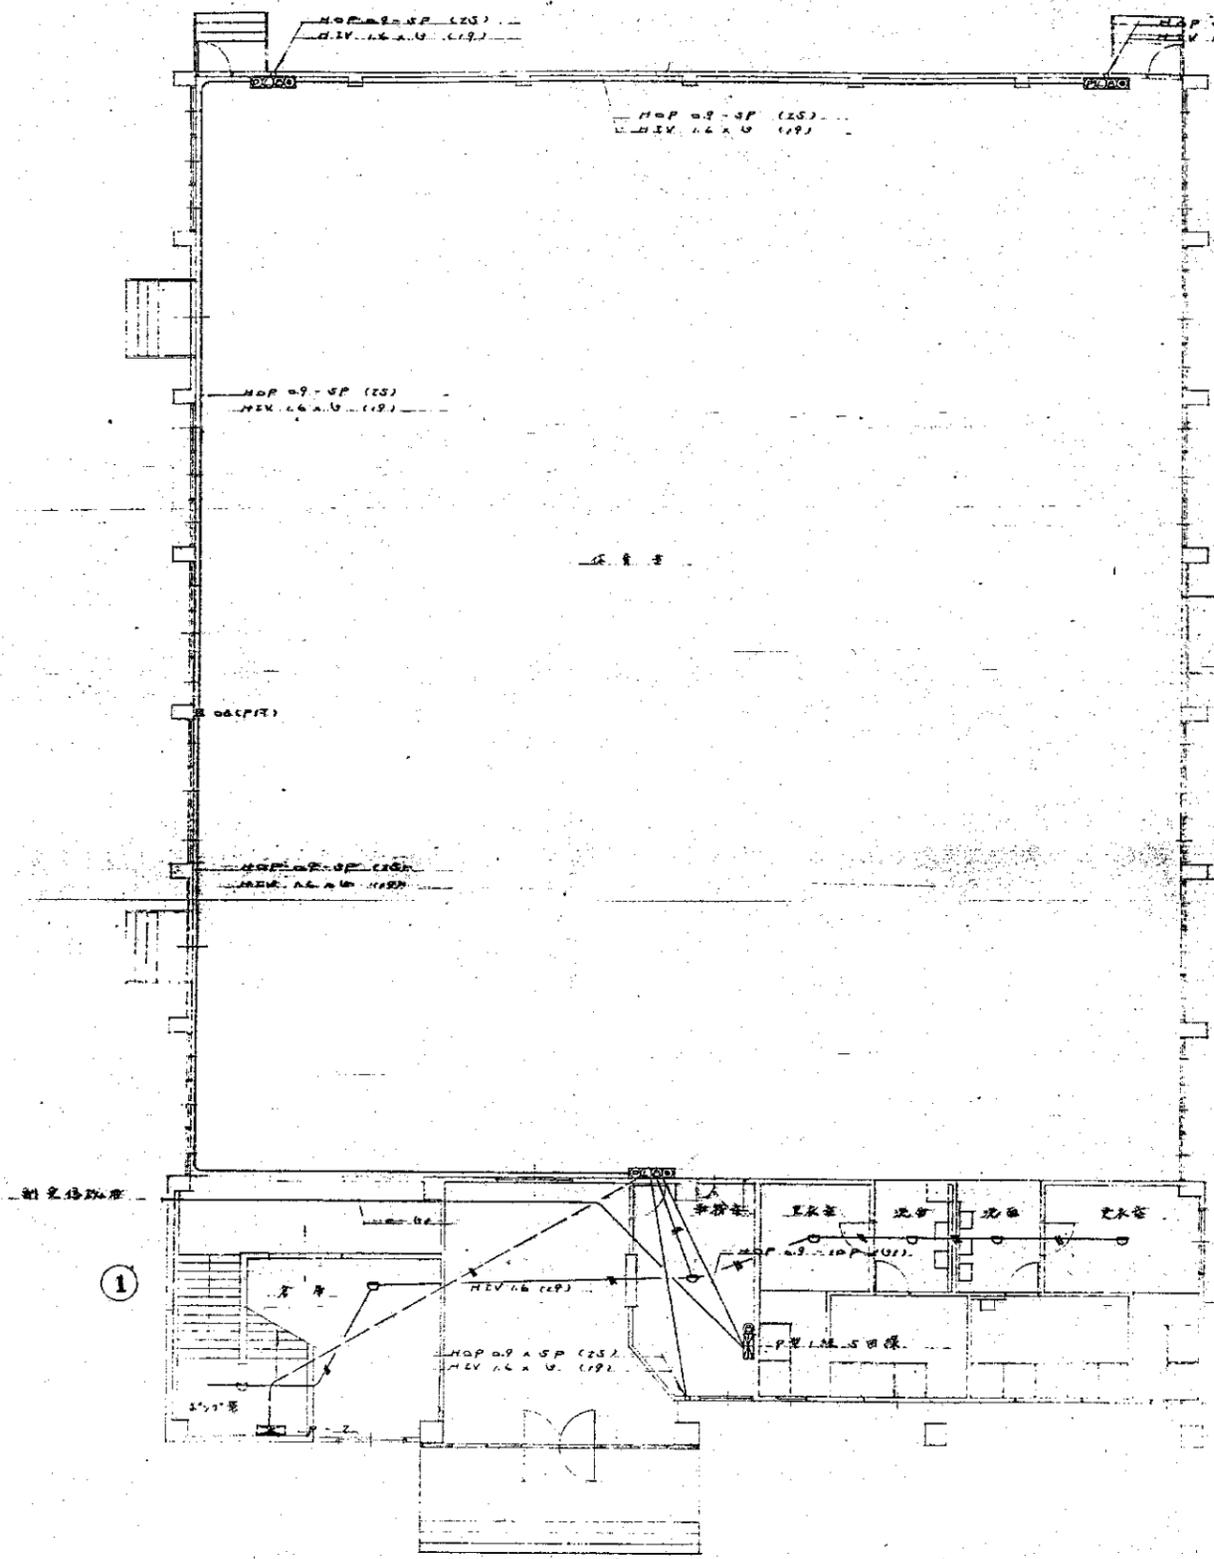

1階平面図 S-1/100

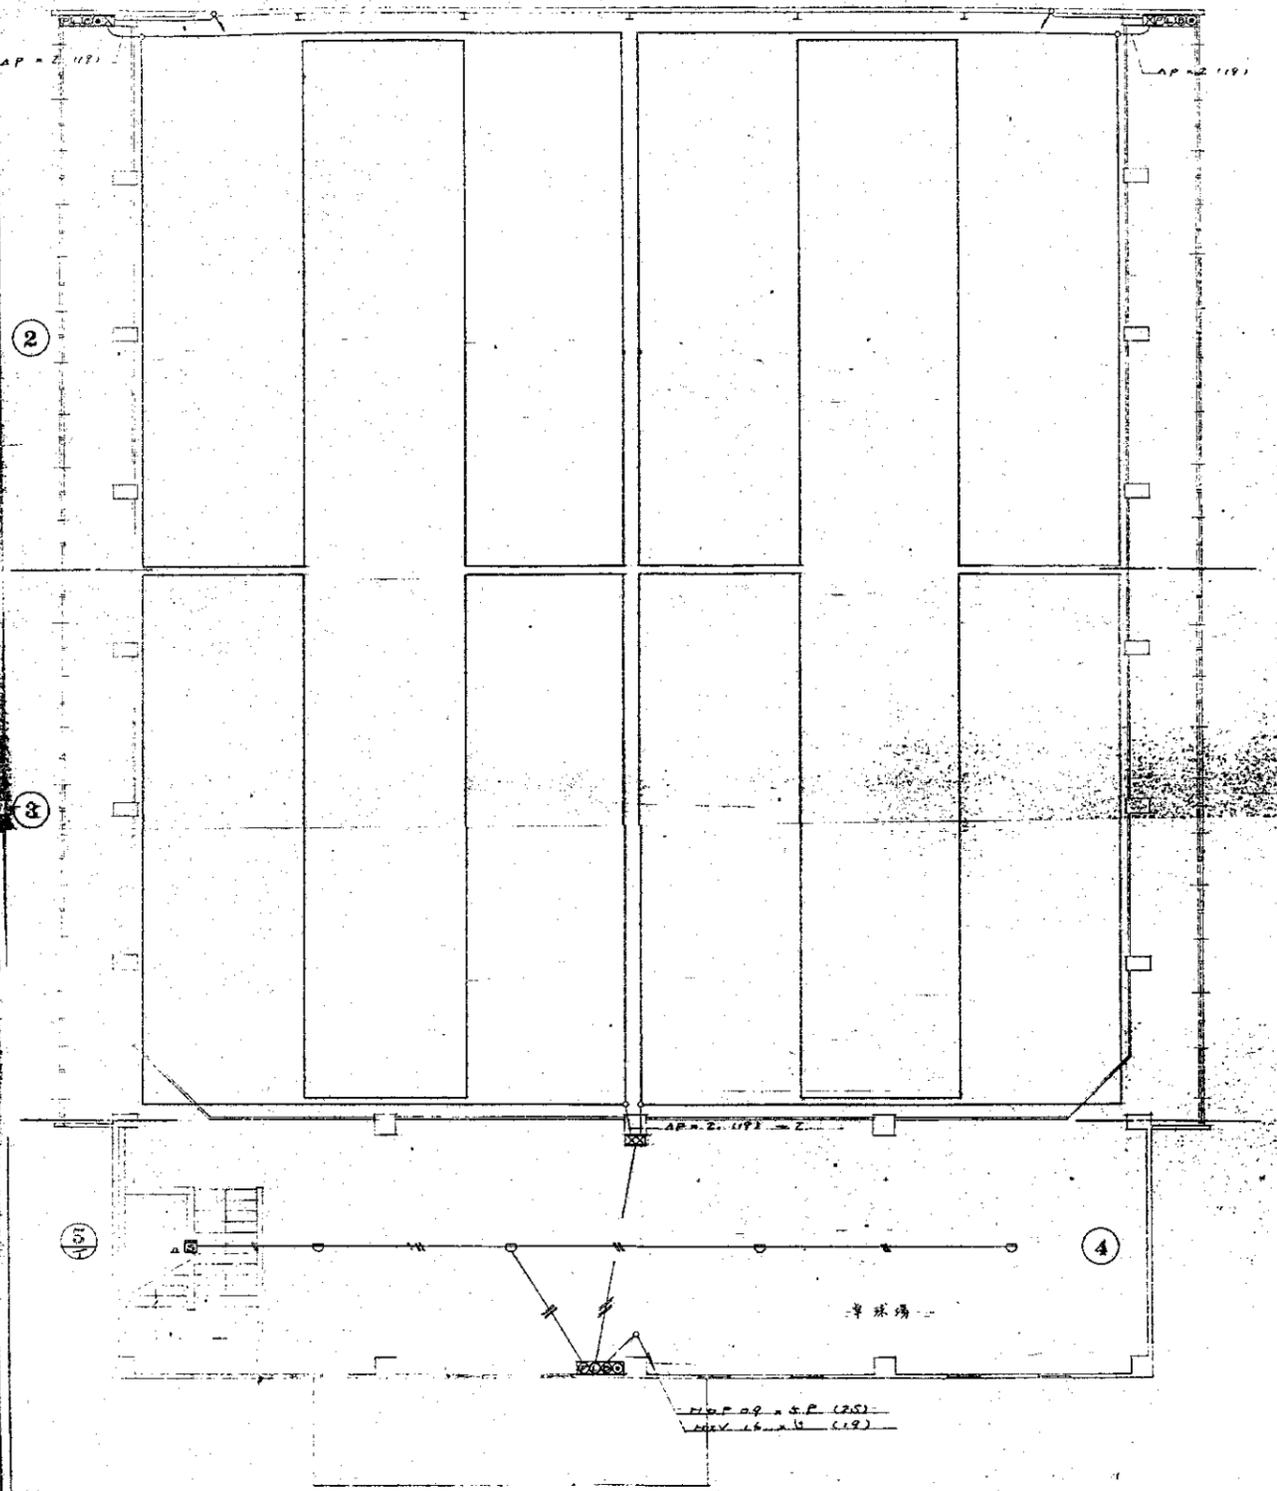

2階平面図 S-1/100


既存参考図

竣工図

|  |  |
|--|--|
|  |  |
|  |  |
|  |  |
|  |  |

|   |  |            |  |        |  |
|---|--|------------|--|--------|--|
| 設計番号 10-555                                       |  | 図面名称 既存参考図 |  | E11-11 |  |
| SCALE 1:100                                       |  | DATE       |  |        |  |
| 1級建築士事務所 三好定和                                     |  |            |  |        |  |
| 株式会社 小西忠徳設計事務所<br>TEL (055) 925-2124 FAX 055-2145 |  |            |  |        |  |



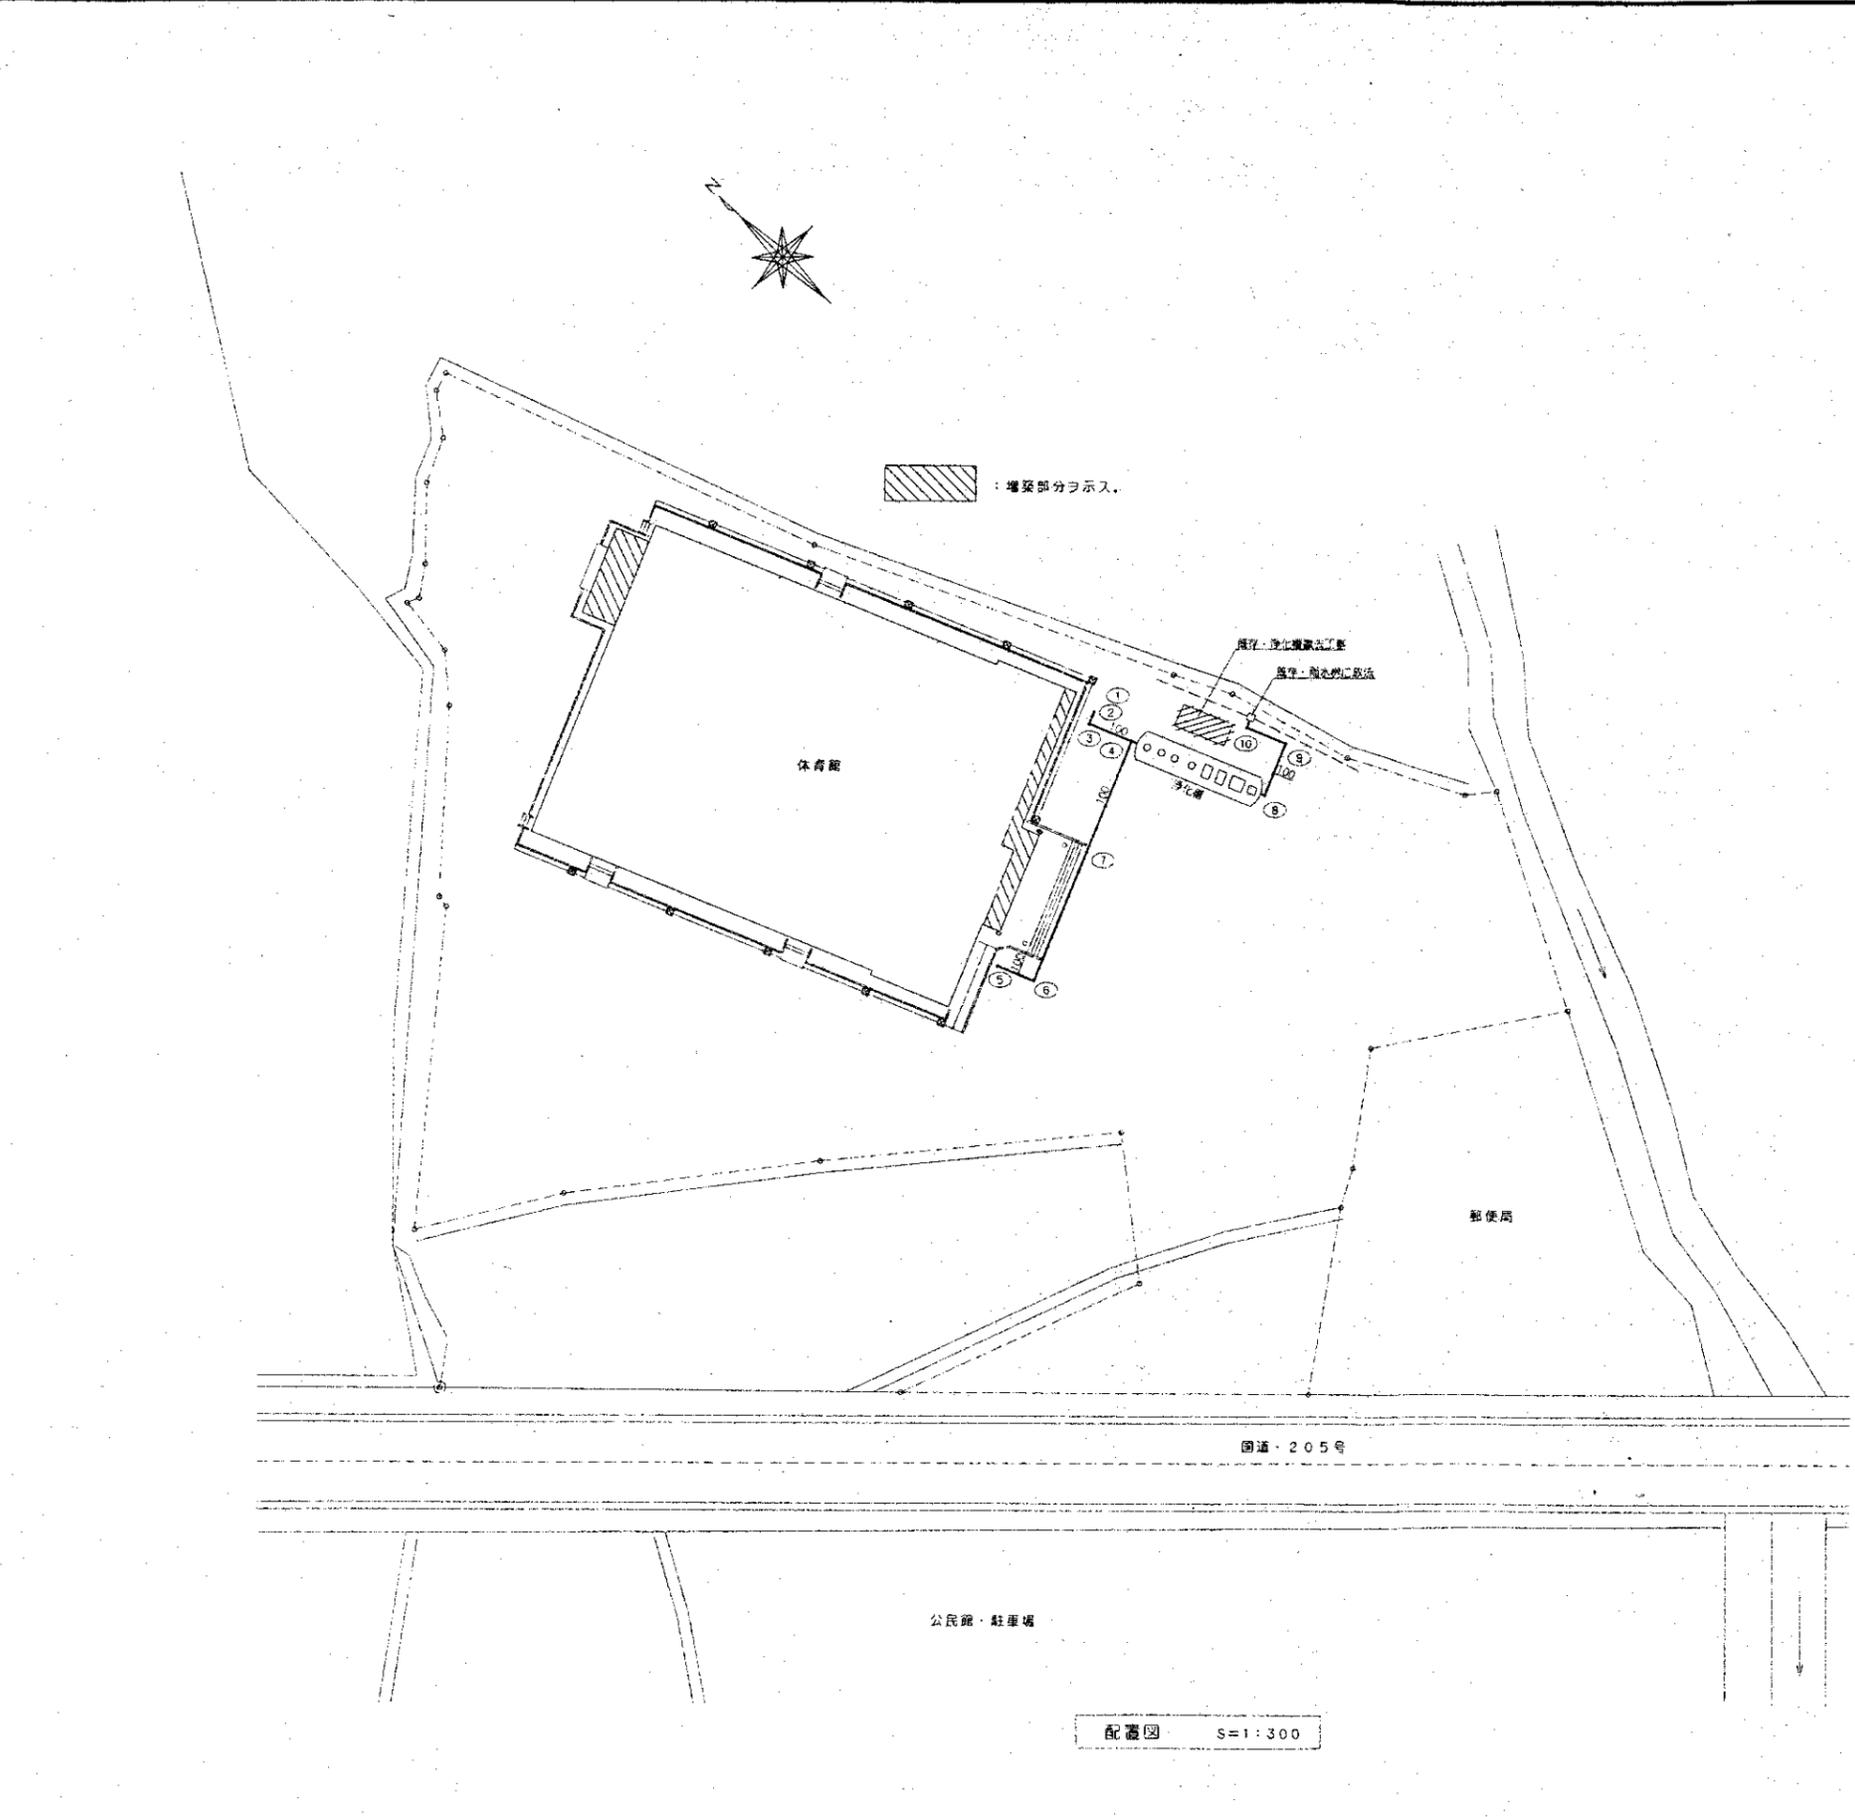


配置図 S=1:300

凡例

| 記号  | 名称          | 管材        | 備考       |
|-----|-------------|-----------|----------|
| --- | 屋内埋設・ビッド給水管 | 内外面塩化ビニル管 | SGP-VD   |
| --- | 屋内給水管       | 塩化ビニル管    | SGP-VB   |
| --- | 屋内排水管       | 硬質塩化ビニル管  | VP       |
| --- | 屋外排水管       | 硬質塩化ビニル管  | VP       |
| --- | 通気管         | 硬質塩化ビニル管  | VP・カラ-VP |
| --- | 換気管         | スパイラルダクト  | SD       |
| --- | 既存管         |           |          |

埋設計表

| 記号 | 名称   | 型式       | 埋設深度  | マンホール | 備考       |
|----|------|----------|-------|-------|----------|
| ①  | 小口径機 | L90X150φ | 650H  | ミカゲ   | 保護コンクリート |
| ②  | "    | T90X150φ | 660H  | "     | "        |
| ③  | "    | L90X150φ | 700H  | "     | "        |
| ④  | "    | T90X150φ | 750H  | "     | "        |
| ⑤  | "    | SX150φ   | 450H  | "     | "        |
| ⑥  | "    | L90X150φ | 500H  | "     | "        |
| ⑦  | "    | SX150φ   | 620H  | "     | "        |
| ⑧  | "    | L90X150φ | 950H  | "     | "        |
| ⑨  | "    | "        | 1000H | "     | "        |
| ⑩  | "    | "        | 1050H | "     | "        |

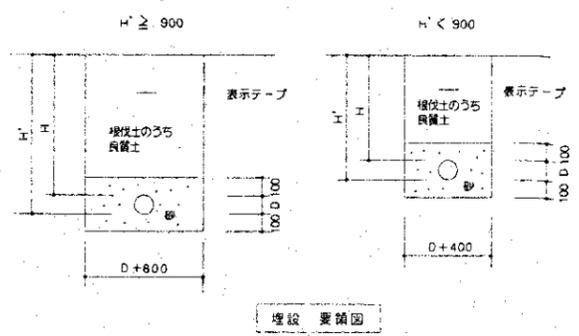

埋設要領図

竣工図

|              |        |                               |          |
|--------------|--------|-------------------------------|----------|
| 後件児童体育館改修工事  |        | P7-②                          |          |
| 設計番号         | I0-538 | 図面名称                          | 配置図 凡例 他 |
| SCALE        | 1/300  | DATE                          |          |
| i 建築士 155333 |        | 三好定和                          |          |
| 小西忠徳設計事務所    |        | TEL (05) 925-2124 FAX 05-2125 |          |

換気機器表

| 記号  | 機器名称 | 型式        | 機器仕様                                | 数 | 電圧容量 (消費電力) | 備考 |
|-----|------|-----------|-------------------------------------|---|-------------|----|
| F-1 | 換気扇  | 天井埋込・低騒音型 | インテリアタイプ<br>風量 300 CMH<br>静圧 60 Pa  | 3 | 1φ100V 46W  |    |
| F-2 | 換気扇  | 天井埋込・低騒音型 | プラスチックボディ<br>風量 300 CMH<br>静圧 60 Pa | 3 | 1φ100V 46W  |    |

衛生器具表

| 器具名称    | 型式                | 仕 様   | 増・改築部分                     |                       |                       |   |        | 備考 |
|---------|-------------------|---|----------------------------|-----------------------|-----------------------|---|--------|----|
|         |                   |   | 三<br>事<br>室<br>用<br>便<br>所 | 男<br>子<br>洗<br>便<br>所 | 女<br>子<br>洗<br>便<br>所 | 数 |        |    |
| 洋風大便器   | C1210R            | 防露式密結形口~タンク<br>縦向き<br>止水栓<br>タンク用金具<br>ワンタッチ式紙巻器<br>他付属品一式              |                            | 1                     | 1                     | 2 | 1φ100V |    |
| 和風大便器   | (C750VC)(C-852BM) | 防露式隅付口~タンク<br>止水栓<br>タンク用金具<br>ワンタッチ式紙巻器<br>他付属品一式                      |                            | 2                     | 4                     | 6 |        |    |
| 身障者用便器  | C1111             | 自動フラッシュバルブ(ボックスタイプ)<br>(建築工事)<br>押ボタンスイッチ付光電センサー<br>ワンタッチ式紙巻器<br>他付属品一式 |                            | 1                     |                       | 1 | 1φ100V |    |
| 手すり     |                   |   |                            |                       |                       |   |        |    |
| 小便器     | U322R             | 感知センサー式フラッシュバルブ<br>他付属品一式   |                            | 5                     |                       | 5 |        |    |
| 掃除流し    | S210              | 送り戻付排水栓<br>排水金具(ストラップ)<br>他付属品一式  |                            |                       | 1                     | 1 |        |    |
| 洗面器     | (L525C)(L-2594FC) | 感知センサー式自動水栓(単水栓)<br>排水金具(Pトラップ)<br>止水栓<br>他付属品一式                        |                            | 2                     | 4                     | 6 | 1φ100V |    |
| カウンタ    |                   | (建築工事)  |                            |                       |                       |   |        |    |
| 身障者用洗面器 | LS11              | 感知センサー式自動水栓(単水栓)<br>排水金具(Pトラップ)<br>止水栓<br>他付属品一式                        |                            | 1                     |                       | 1 | 1φ100V |    |
| 身障者用手洗器 | L730              | レバー式排水栓(泡沫)<br>排水金具(Pトラップ)<br>止水栓<br>他付属品一式                             |                            | 1                     |                       | 1 |        |    |
| 流し台     |                   | (建築工事)  |                            |                       |                       |   |        |    |
| 横形自在水栓  | 13-F10A           | (泡沫)  |                            | 1                     |                       | 1 |        |    |
| 取水栓     | 13-F11            | ステンレス製ボックス付   |                            | 1                     |                       | 1 |        |    |
| 床排水金具   | T16B50            |   |                            | 1                     | 1                     | 3 |        |    |
| 床上掃除口   | COA80             |   |                            |                       |                       | 1 |        |    |
| "       | COA50             |   |                            | 1                     |                       | 1 |        |    |
| "       | COB100            |   |                            | 1                     | 1                     | 3 |        |    |
| "       | COB80             |   |                            | 1                     |                       | 1 |        |    |
| ベントキャップ | BBTH50            |   |                            |                       | 1                     | 1 |        |    |

竣工図

後援児童体育館改修工事


P7-3

図面名称 機器表 器具表

SCALE : DATE :

1級建築士 三好定和

小西忠徳設計事務所 TEL (095) 945-2124 FAX 945-2145

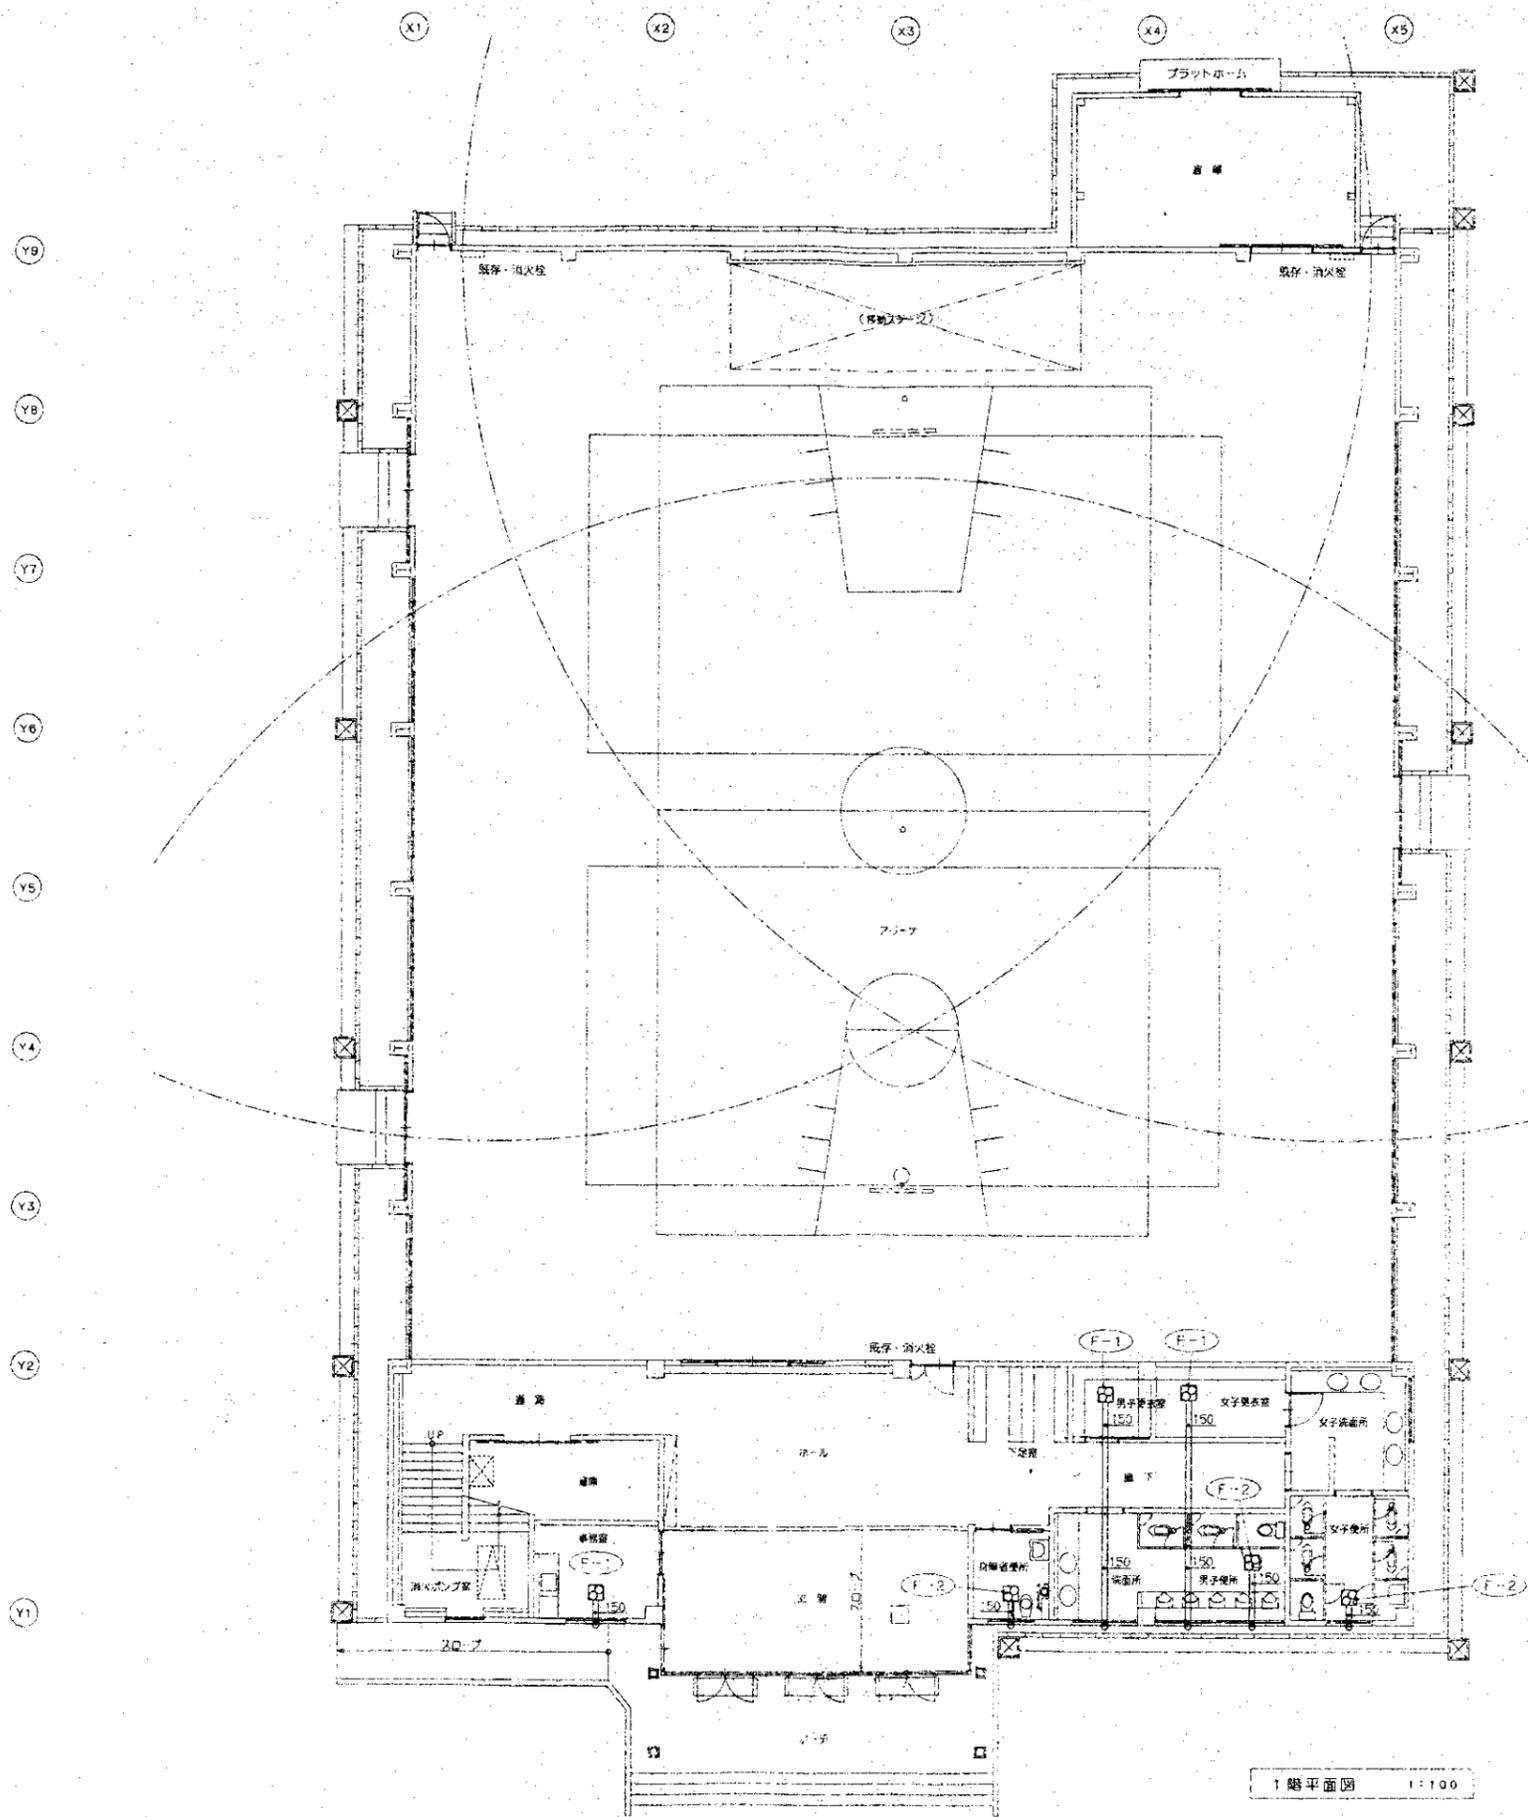

竣工図

後村児童体育館改修工事


P7-4

図号 10-583 図名 1階平面図

SCALE 1/100 DATE 2011.11.11

建築士 三好定和

備小西忠徳設計事務所 TEL (055) 945-1124 FAX 26-2143

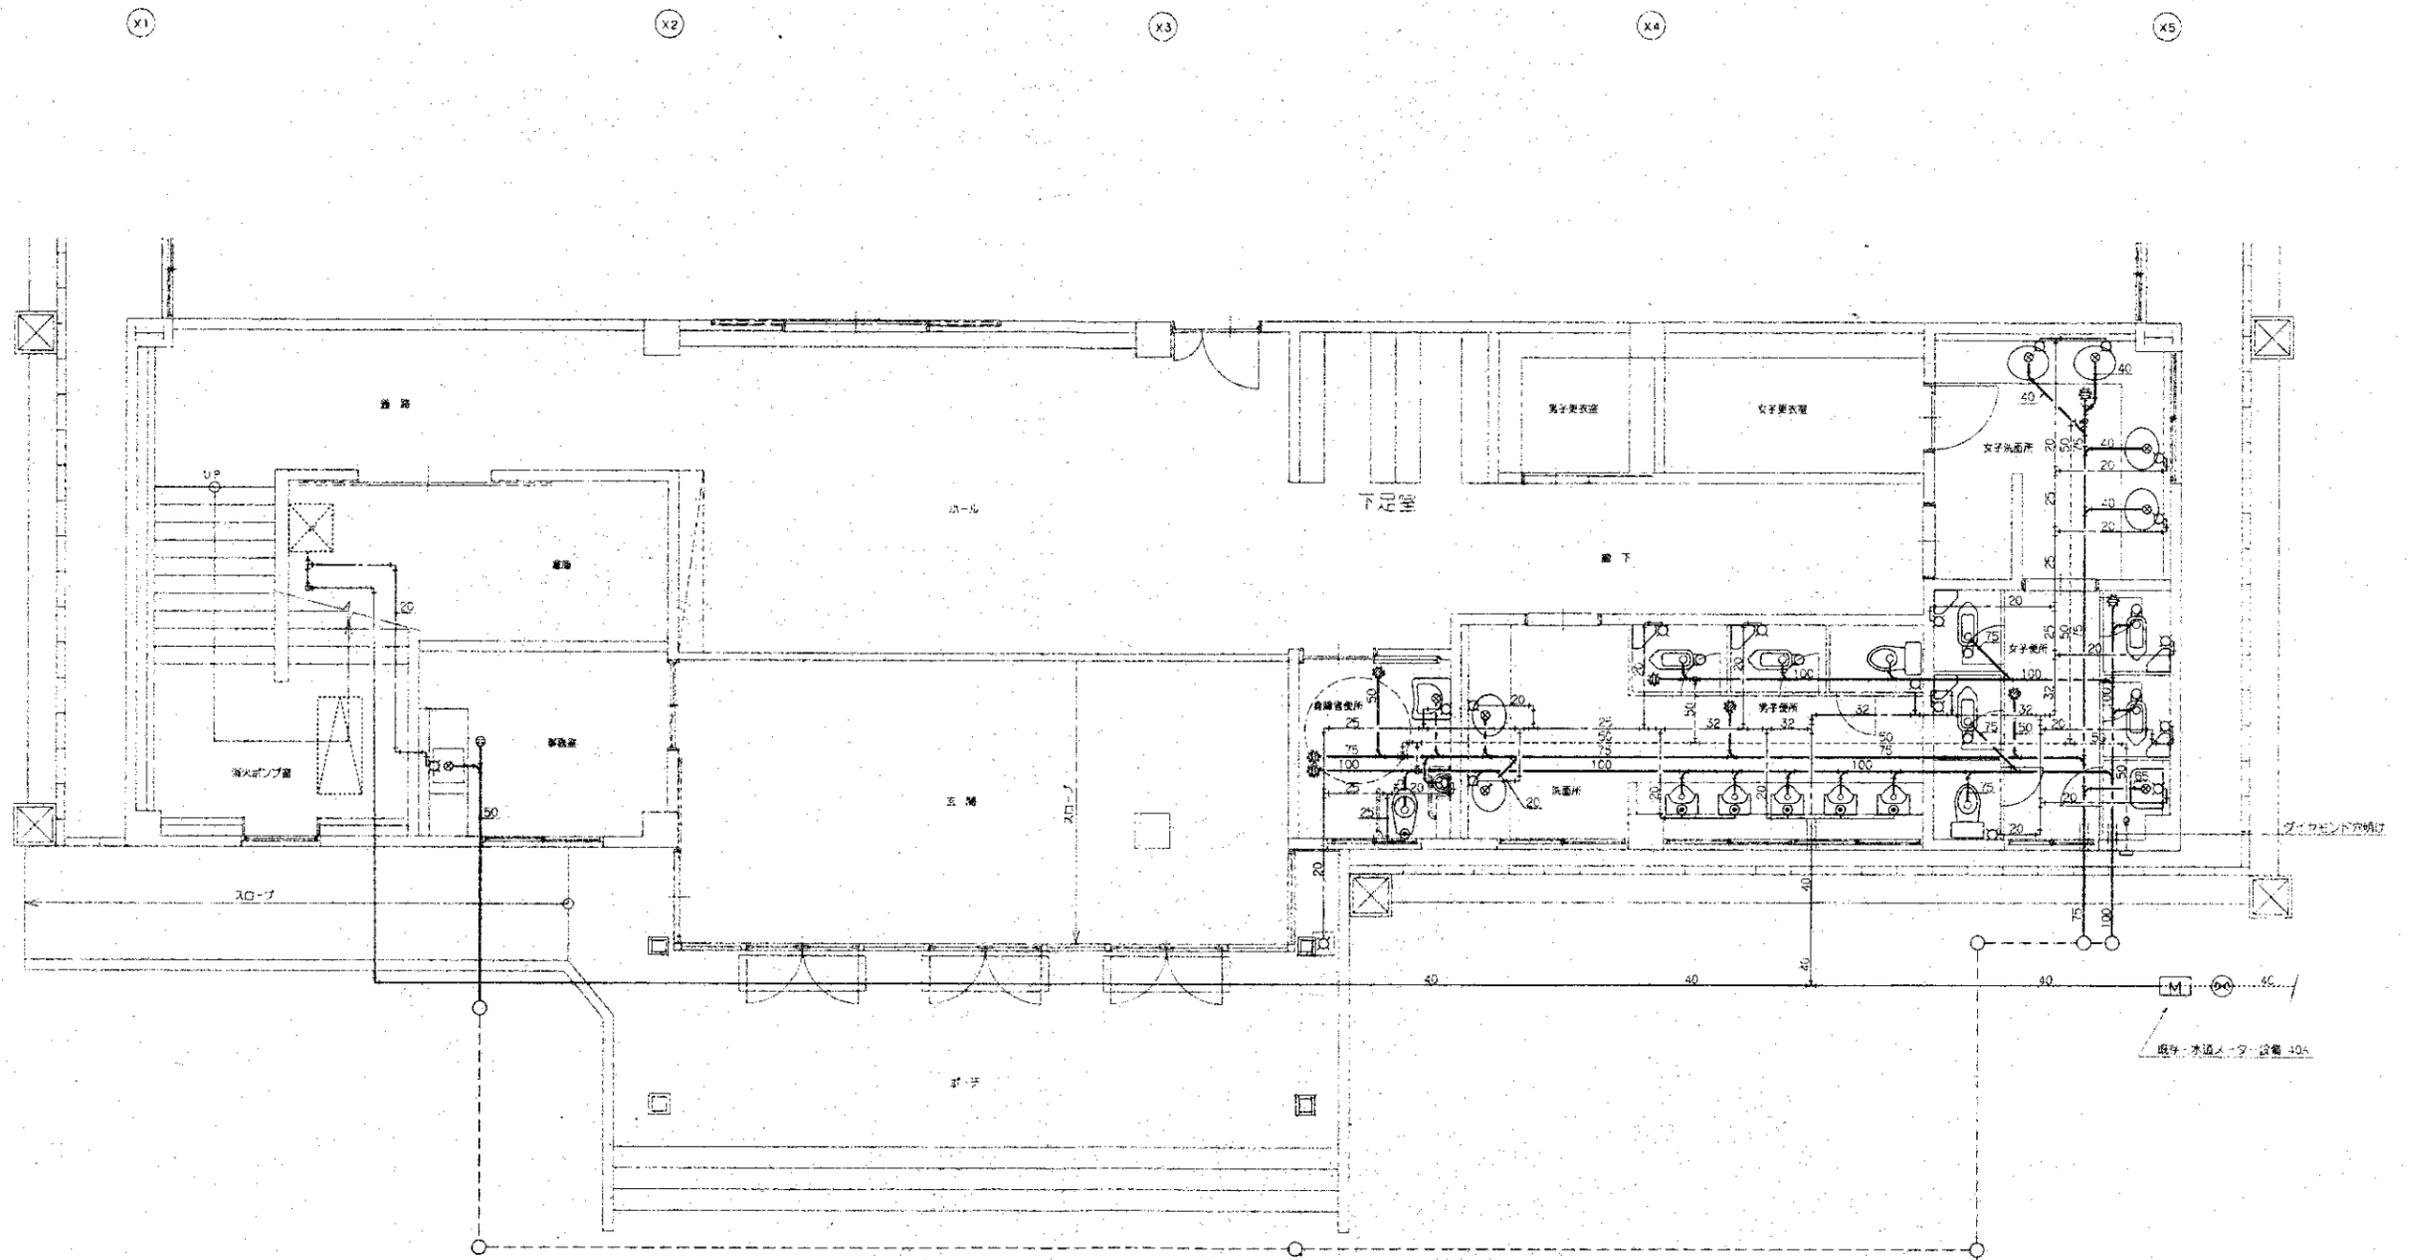

平面詳細図 1:50 ※便所内はピット配管

竣工図

後件児童体育館改修工事

P7-5

図号: 1-100 図名: 平面詳細図


SCALE: 1/50 DATE: 12/10

三好定規

小西忠徳設計事務所 TEL: (095) 902-2112 FAX: 902-2143


1階 平面図 8-1/100

2階 平面図 8-1/100

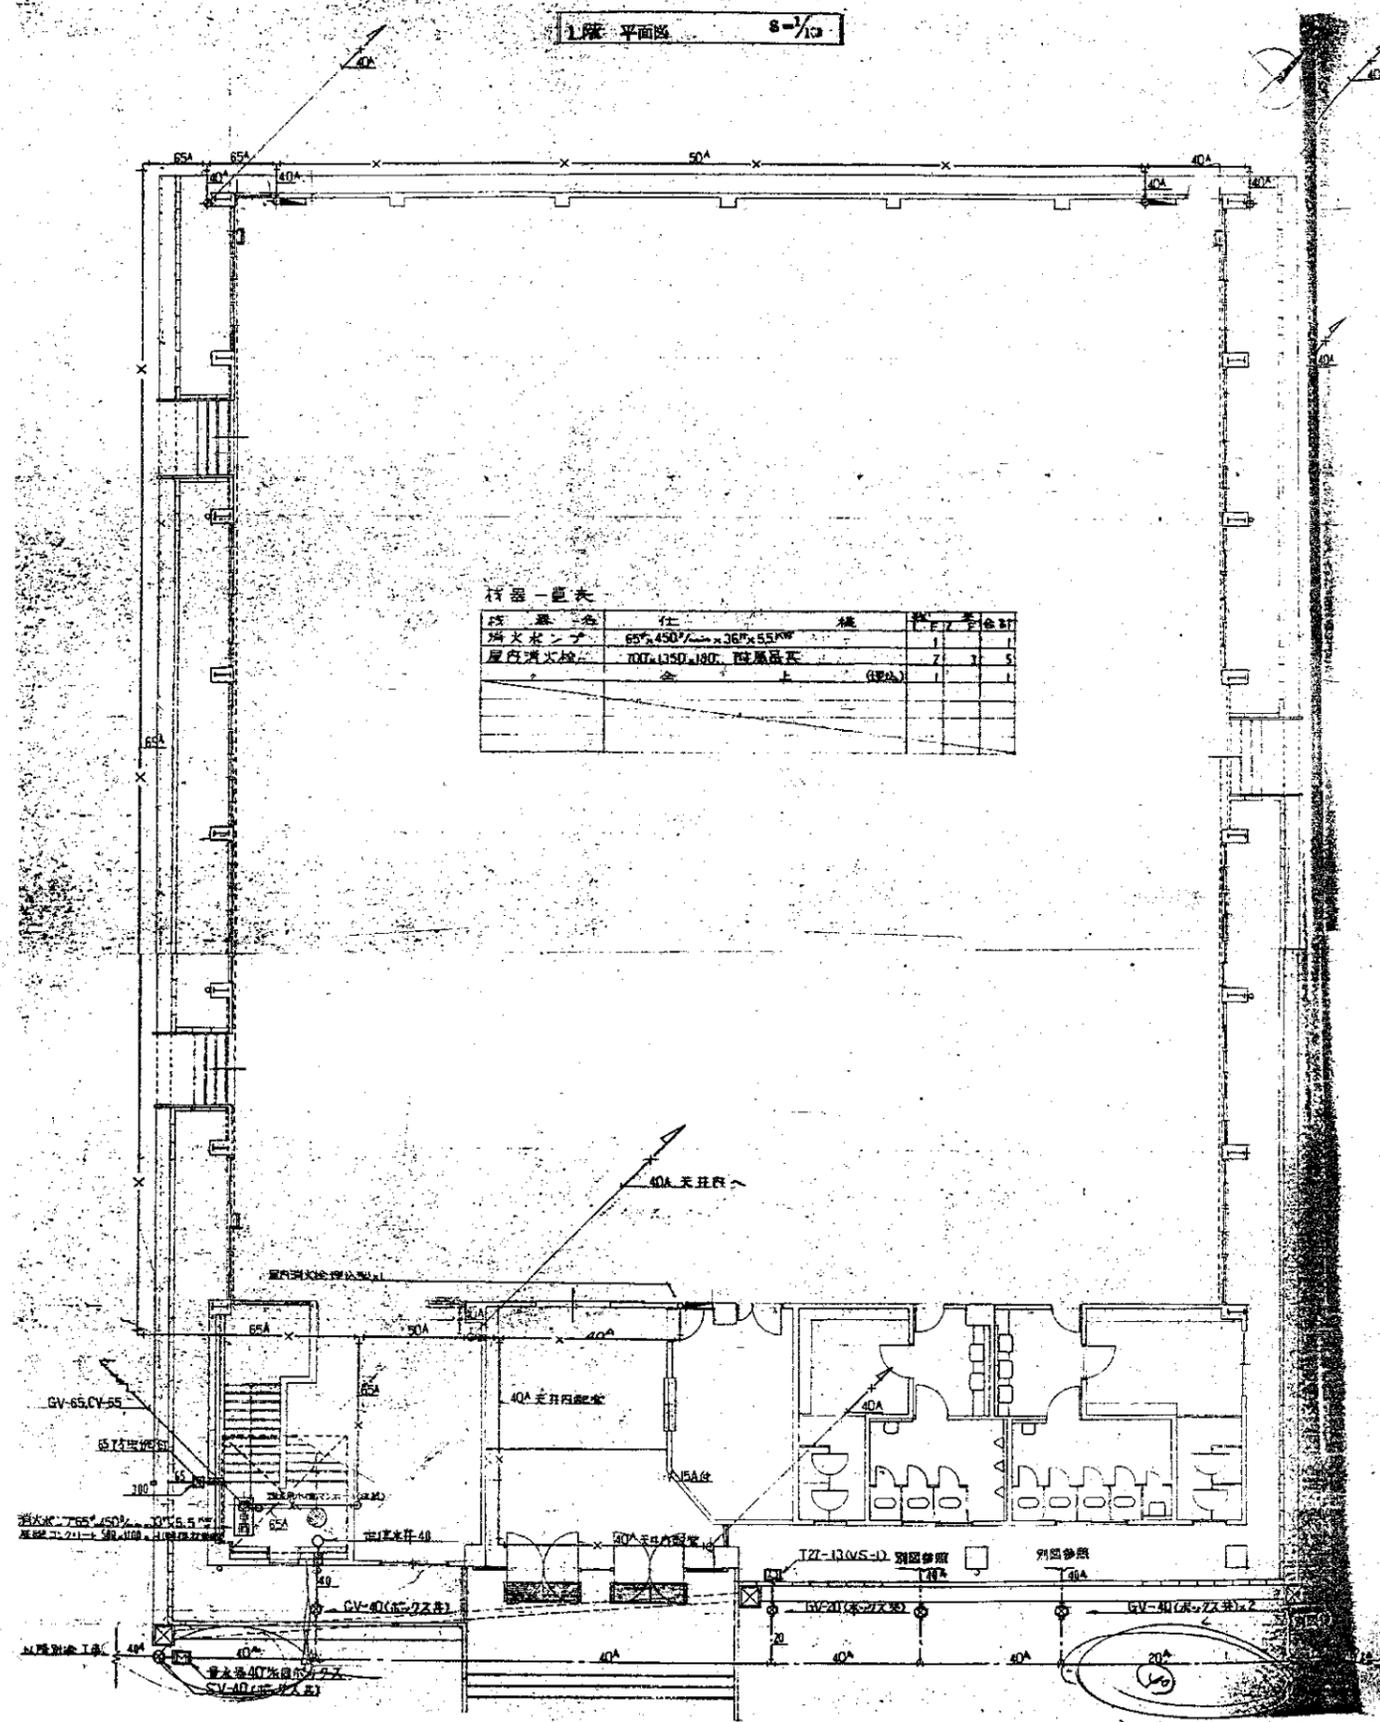

行器一覽表

| 品名    | 仕                  | 種   | 単 | 計 |
|-------|--------------------|-----|---|---|
| 消火ホシテ | 65×450×100×36×55KW |     | 1 | 1 |
| 厚板消火栓 | 100×1350×180 既製品   |     | 2 | 2 |
|       |                    | (個) | 1 | 1 |

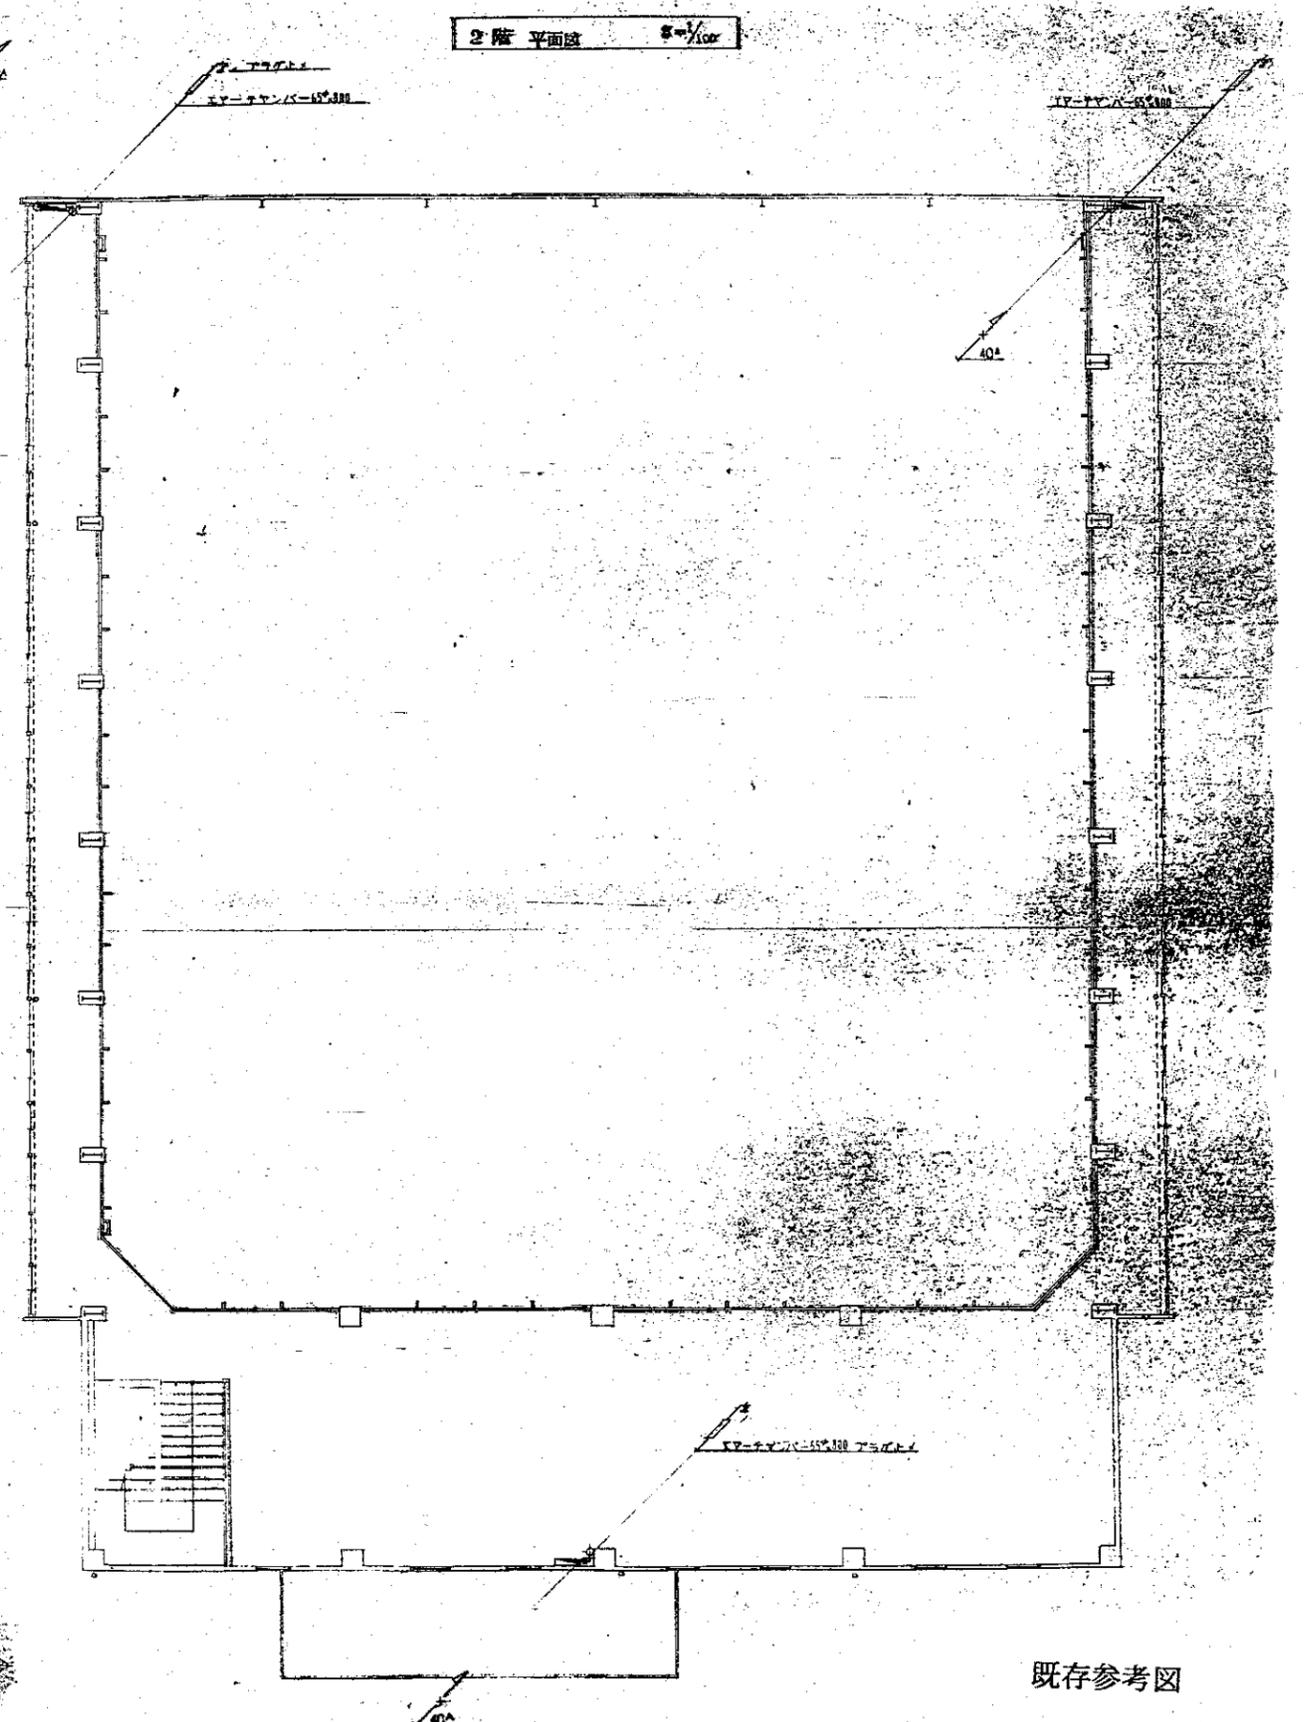

既存参考図


竣工図

後神尾臨体育館改修工事 P7-6

設計番号 10-580 図面名称 既存参考図  
SCALE 1:100 DATE

1級建築士第15538号 三好定和


㈱小西忠徳設計事務所 TEL (095) 985-2124 FAX 985-2145

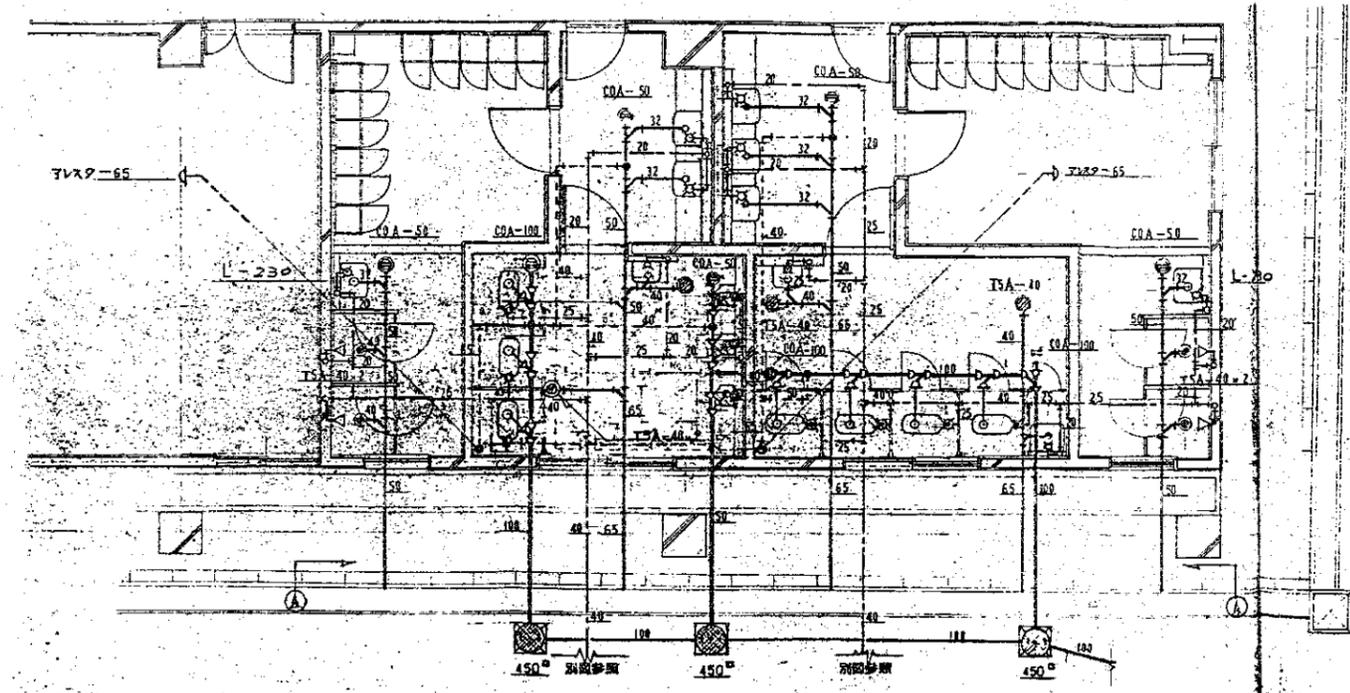

便所平面詳細図 S-1

既設器具明細表

| 器具名     | 型番                | 数量 | 備考 |
|---------|-------------------|----|----|
| 大便器     | C-375V            | 7  |    |
| 小便器     | U-53              | 3  |    |
| 洗面器     | L-230 TS126AS     | 2  |    |
| 手洗器     | L-50 T20(日生)      | 2  |    |
| シャワーヘッド | TB18-13, TB27KY13 | 4  |    |
| 床排水トラップ | TSA-40            | 8  |    |
| 床すき取口   | COA-100           | 3  |    |
|         | COA-50            | 5  |    |
| 掃除流し    | SK22A             | 1  |    |
| 敷水栓     | T-27-13 (VS-1)    | 1  |    |
| 化粧鏡     | TS119AE3          | 1  |    |
| 洗面器     | L-230             | 5  |    |

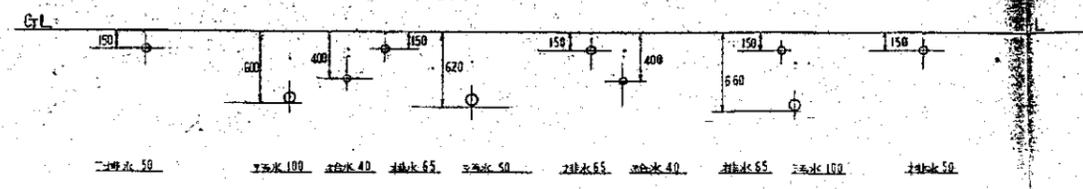


A-A 断面図

既存参考図

竣工図


|   |      |            |  |
|---|------|------------|--|
| 設計番号 17-58  |      | 図面名称 既存参考図 |  |
| SCALE 1:100   | DATE | P7-7       |  |
| 建築士第15533号 三好定和<br>備小西忠徳設計事務所 TEL (093) 822-2124 FAX 822-2145 |      |            |  |

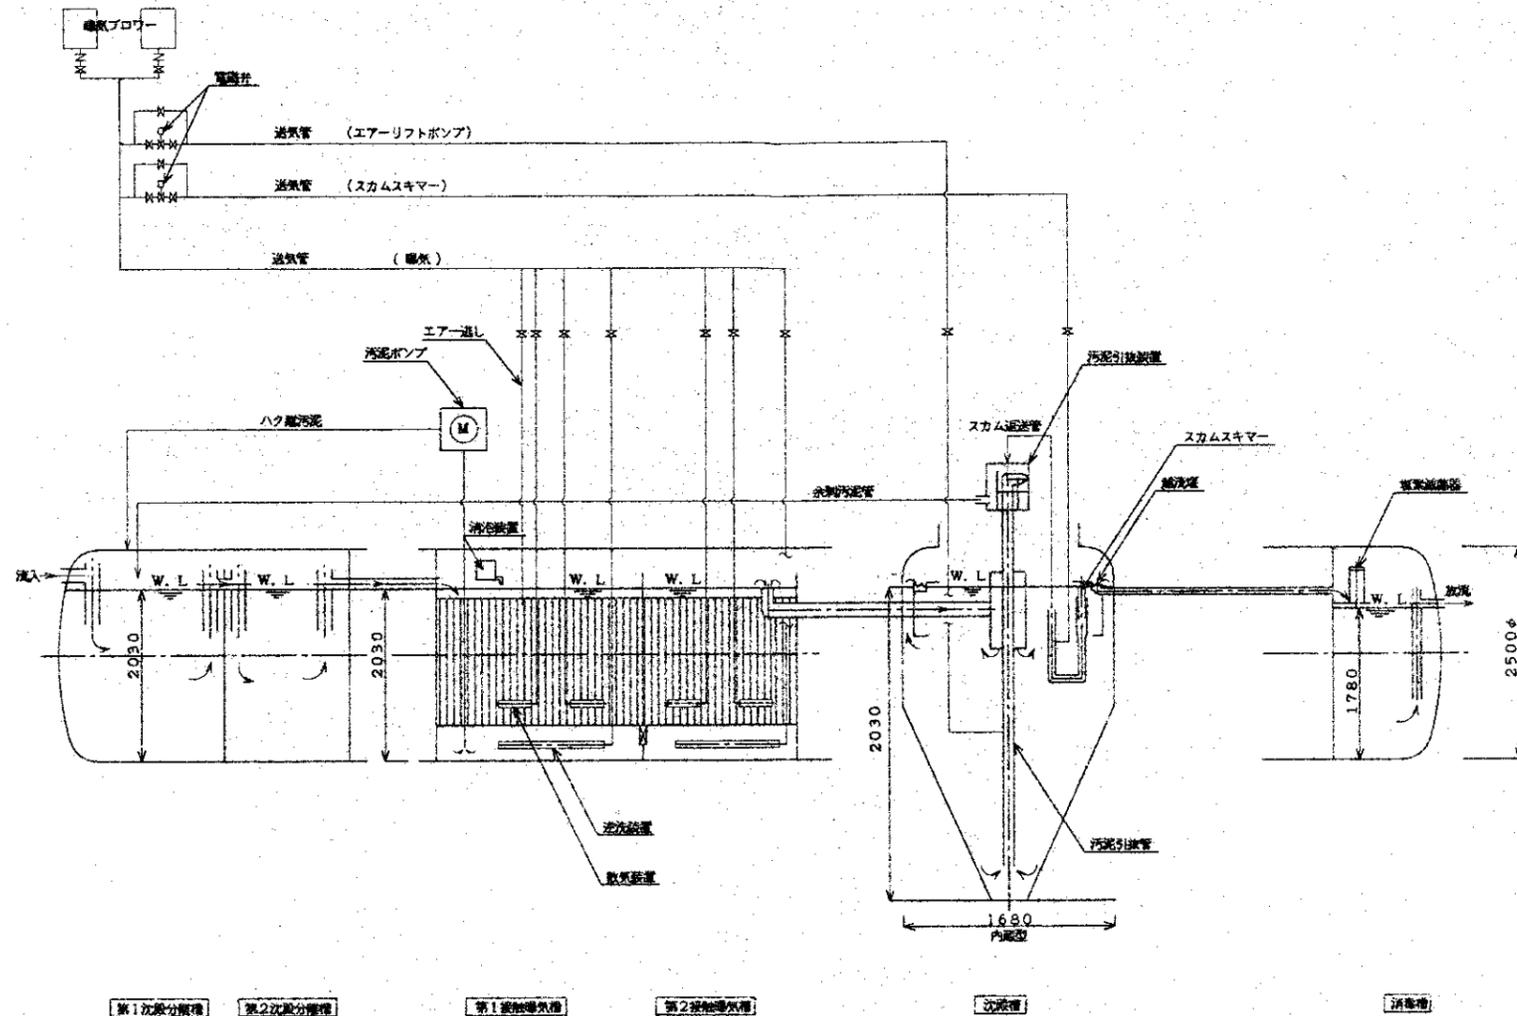


フローシート図

竣工図


|  |  |                 |       |         |
|--|--|-----------------|-------|---------|
| 設計番号 10-588                                      |  | 目的名称 浄化槽 フローシート |       | 図番 J-01 |
| SCALE  |  | DATE            | 10/13 |         |
| 1級建築士第155383号 三好定規                               |  |                 |       |         |
| 関小西忠徳設計事務所 TEL (043) 832-2124 FAX (043) 832-2145 |  |                 |       |         |

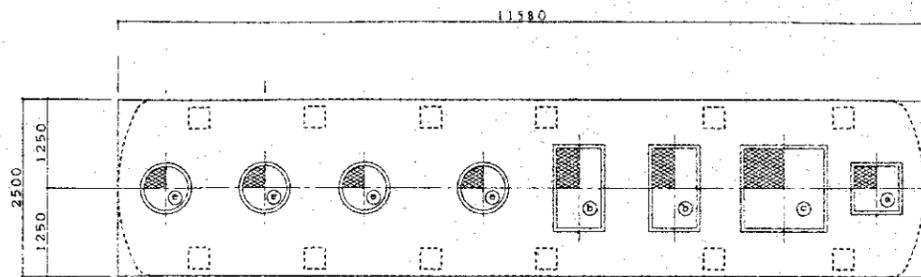


スラブ平面図 1/50

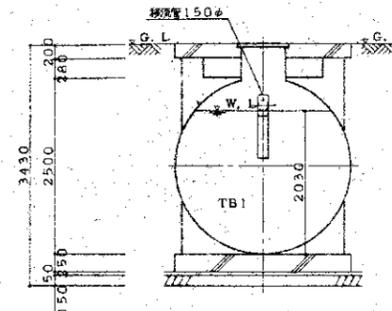


B-B断面図 1/50

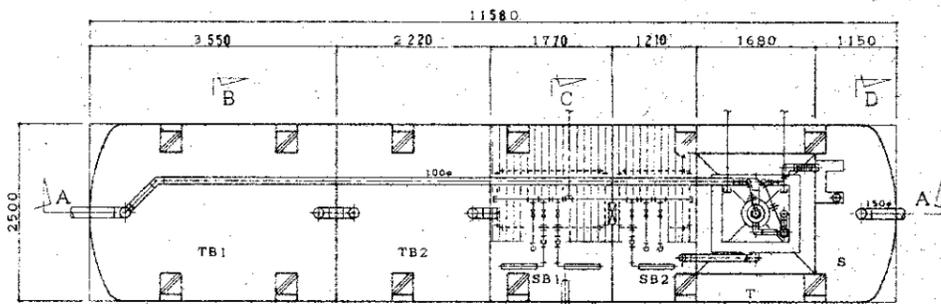


内部平面図 1/50

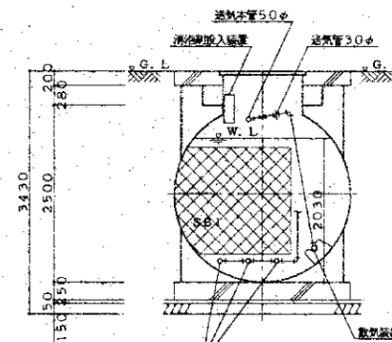

C-C断面図 1/50

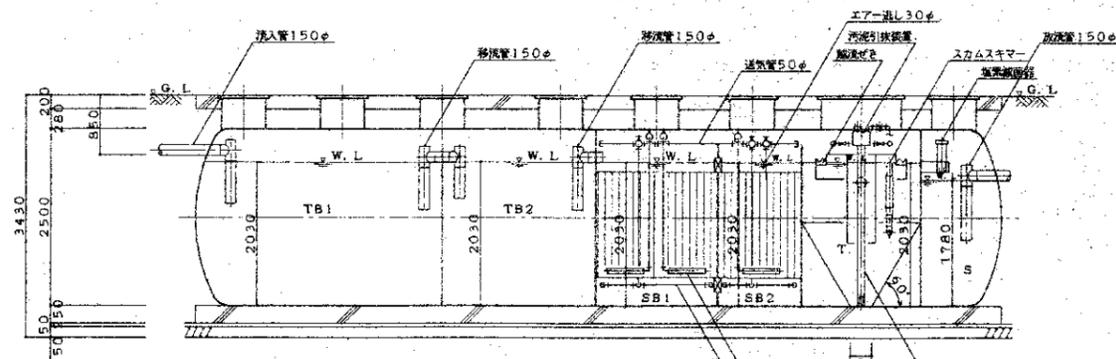

A-A断面図 1/50

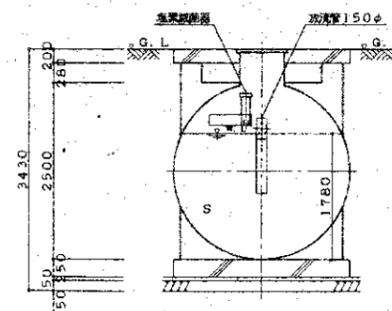

D-D断面図 1/50

NO. FK1957

|                          |                         |
|--------------------------|-------------------------|
| 合併処理装置                   |                         |
| 建設省告示第1292号第6の(2) 接触曝気方式 |                         |
| 処理対象人員                   | 88 人                    |
| 計画汚水量                    | 13.55 m <sup>3</sup> /d |
| 型式名称                     | PT201-88A型              |
| 認定番号                     | '96)-6BT-004            |

| 記号  | 機名称         | 実有効容積                |
|-----|-------------|----------------------|
| TB1 | 沈殿分離槽 (第1室) | 13.67 m <sup>3</sup> |
| TB2 | 沈殿分離槽 (第2室) | 9.09 m <sup>3</sup>  |
| SB1 | 接触曝気槽 (第1室) | 7.18 m <sup>3</sup>  |
| SB2 | 接触曝気槽 (第2室) | 4.81 m <sup>3</sup>  |
| T   | 沈殿槽         | 3.43 m <sup>3</sup>  |
| S   | 消毒槽         | 3.50 m <sup>3</sup>  |

| 機名称   | 仕様  |
|-------|---|
| 曝気ブロー | 32A x 0.65 <sub>m<sup>3</sup>/min</sub> x 0.75KW x 2台 |
| 汚泥ポンプ | 25A x 0.11 <sub>m<sup>3</sup>/min</sub> x 0.8 PS x 1台 |


| 記号 | 寸法            | 数量 | 仕様 | 種類    |
|----|---------------|----|----|-------|
| a  | 700 x 700     | 1  | T2 | マンホール |
| b  | 700 x 1,200   | 2  | T2 | マンホール |
| c  | 1,200 x 1,200 | 1  | T2 | マンホール |
| e  | 600φ          | 4  | T2 | マンホール |

注) マンホールは安全荷重500K仕様の製品とする  
注) ブローカバーはステンレス製とする

竣工図

|  |                |      |
|--|----------------|------|
| 竣工図  |                | J-02 |
| 後件児童体育館改修工事                                |                |      |
| 図番 10-085                                  | 図名 浄化槽 平面図、断面図 |      |
| SCALE 1:50                                 | DATE 10/3/03   |      |
| 1級建築士第155383号 三野定規                         |                |      |
| 榎小西忠徳設計事務所 TEL (055) 835-2124 FAX 835-2145 |                |      |




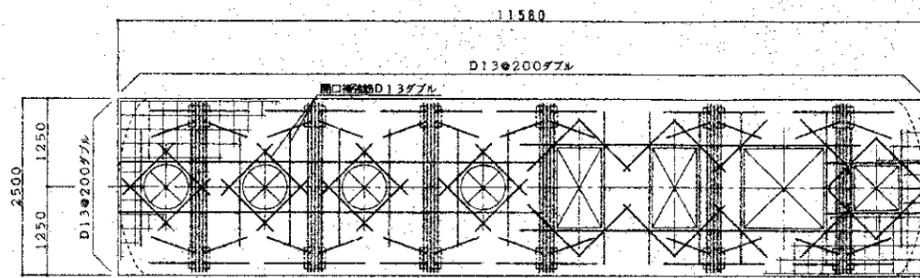


スラブ配筋図 1/50

NO. FK1957

|        |                              |
|--------|------------------------------|
| 一般事項   |                              |
| コンクリート | $F_c = 210 \text{ kgf/cm}^2$ |
| 鉄筋     | SD295A                       |
| 鉄筋かぶり  | スラブ 40                       |
|        | ベース 60                       |
| 定着及継手  | 40d                          |

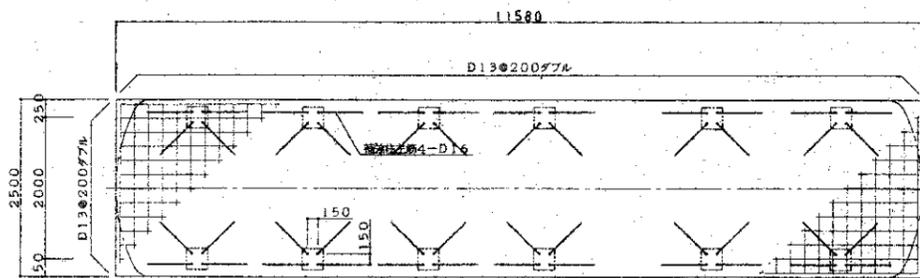

ベース配筋図 1/50

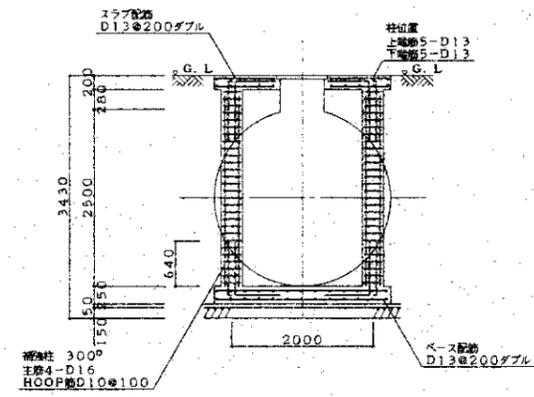

横型槽断面配筋図 1/50

竣工図

後竹尻体育館改修工事




J-03

設計番号 10-585 図面名称 強化槽 配筋図

SCALE 1:50 DATE 2011

1級建築士 155383号 三好定和

備小西忠徳設計事務所 TEL (093) 8805-2124 FAX 885-2145

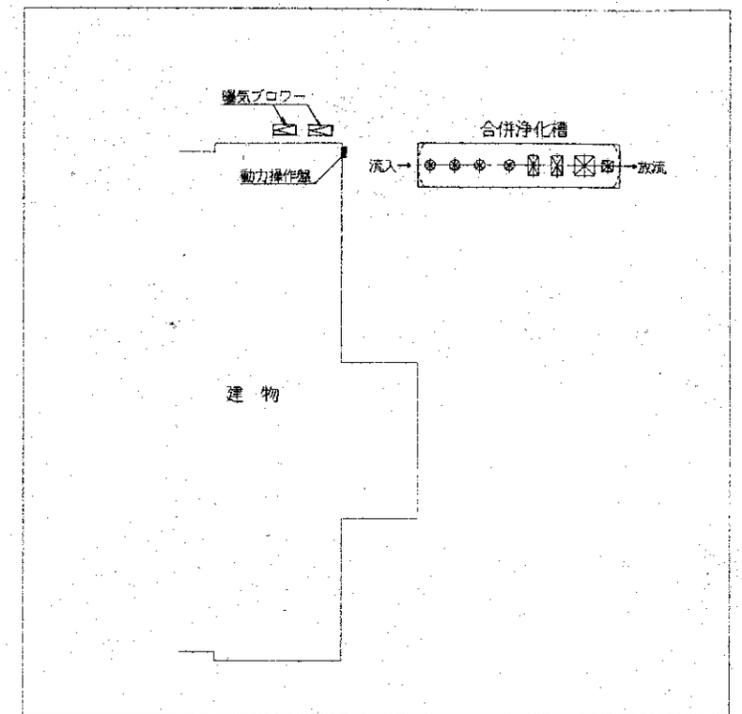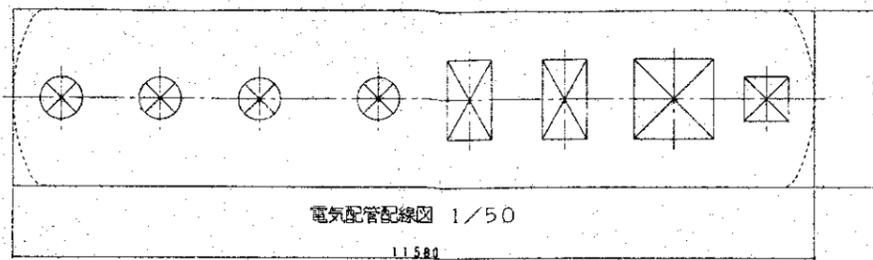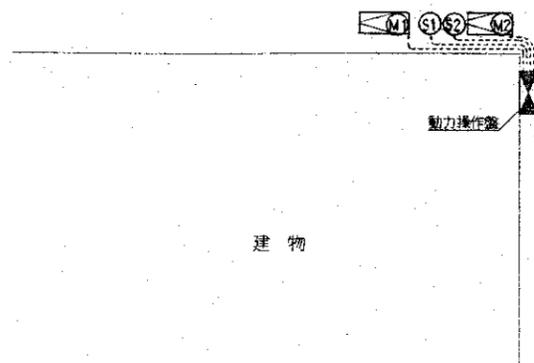



NO. PK1957

| 記号 | 名称        | 動力     | 電線         | 電線管1 | 電線管2    |
|----|-----------|--------|------------|------|---------|
| M1 | No.1曝気ブロー | 0.75KW | CV 2.0"-4" | ---  | HIVE 22 |
| M2 | No.2曝気ブロー | 0.75KW | CV 2.0"-4" | ---  | HIVE 22 |
| S1 | エアリフトポンプ  | ---    | CV 2.0"-2" | ---  | HIVE 22 |
| S2 | スクラムキヤ    | ---    | CV 2.0"-2" | ---  | HIVE 22 |

注) 電線管1: 地中埋設・土中埋設部分に使用する。  
 電線管2: 動力操作盤周りに使用する。  
 \* 二次側電線及び計測工事は別途工事とする  
 接地工事は現場打ち合わせにより工事区分を決定する  
 電線管材質はHIVE管の他、FEP、PP管の等々とする  
 プルボックス (PB) VE-WPとする  
 管・ブローの位置は打ち合わせによる  
 ブローカバーはステンレス製


接触曝気槽 (曝気ブロー) 50φ  
 沈殿槽 (エアリフトポンプ) 20φ  
 沈殿槽 (スクラムキヤ) 20φ

以降、ブロー器通り配管図参考

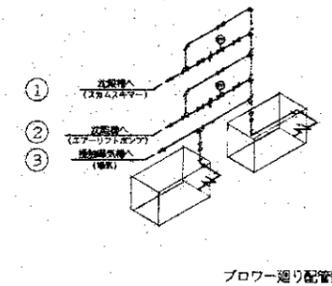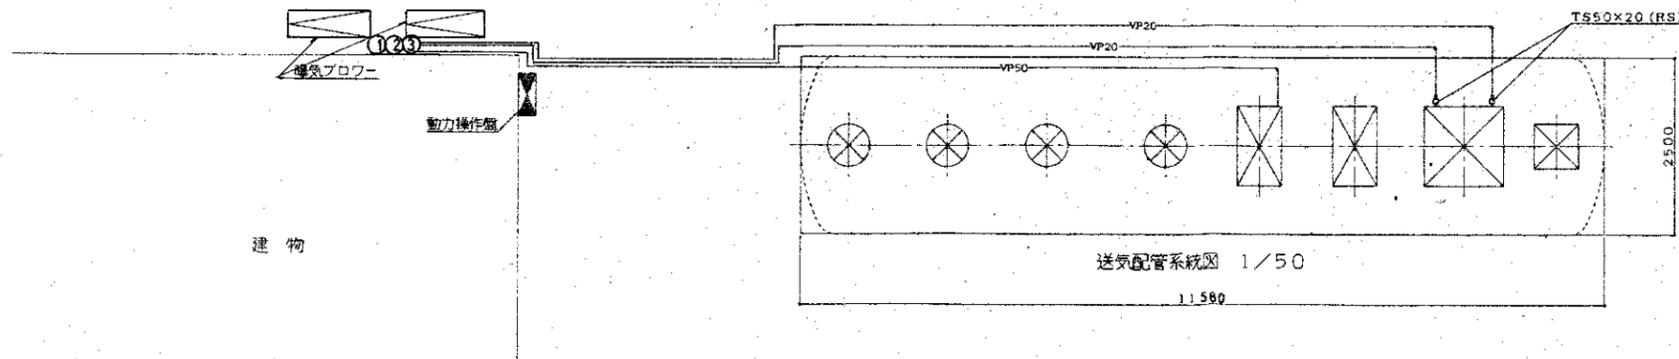


竣工図



単線系統図

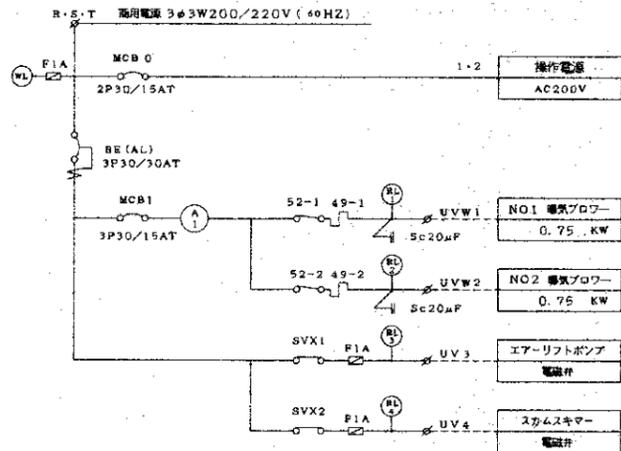

盤姿図 1/10

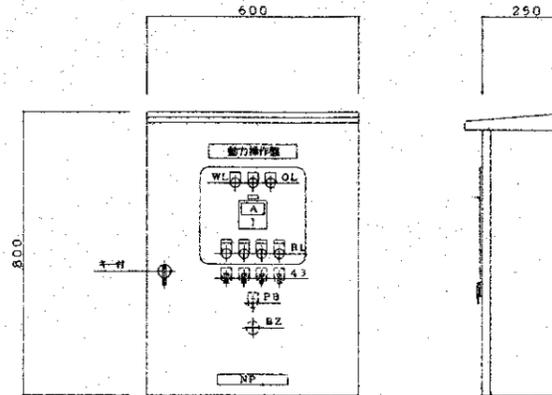


操作回路図

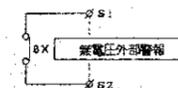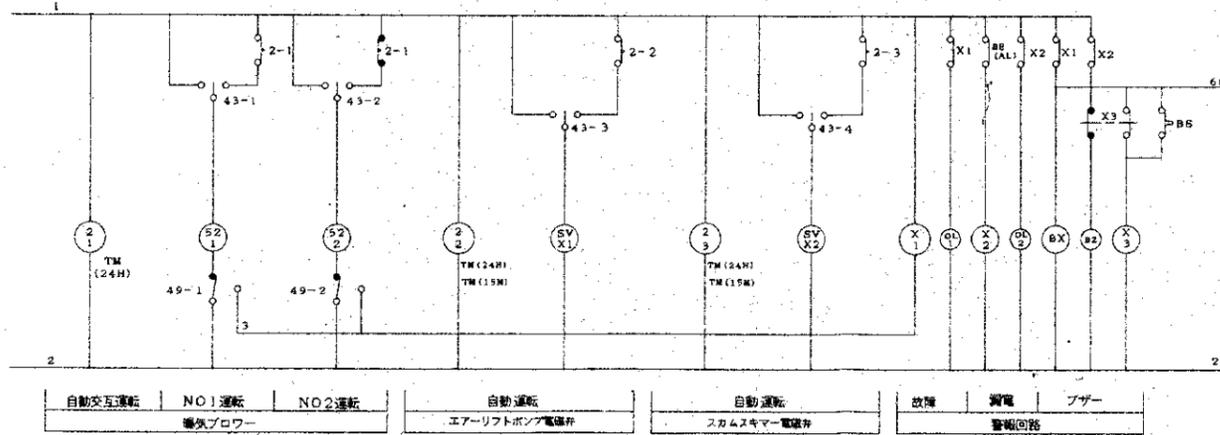


竣工図

|              |           |                                   |  |
|--------------|-----------|-----------------------------------|--|
| 設計番号: 13-585 |           | 項目名称: 浄化槽 電気図 シーケンス図              |  |
| SCALE: 1:10  | DATE: / / | 三好定規                              |  |
| 關小西忠徳設計事務所   |           | TEL: (095) 828-2124 FAX: 828-2145 |  |



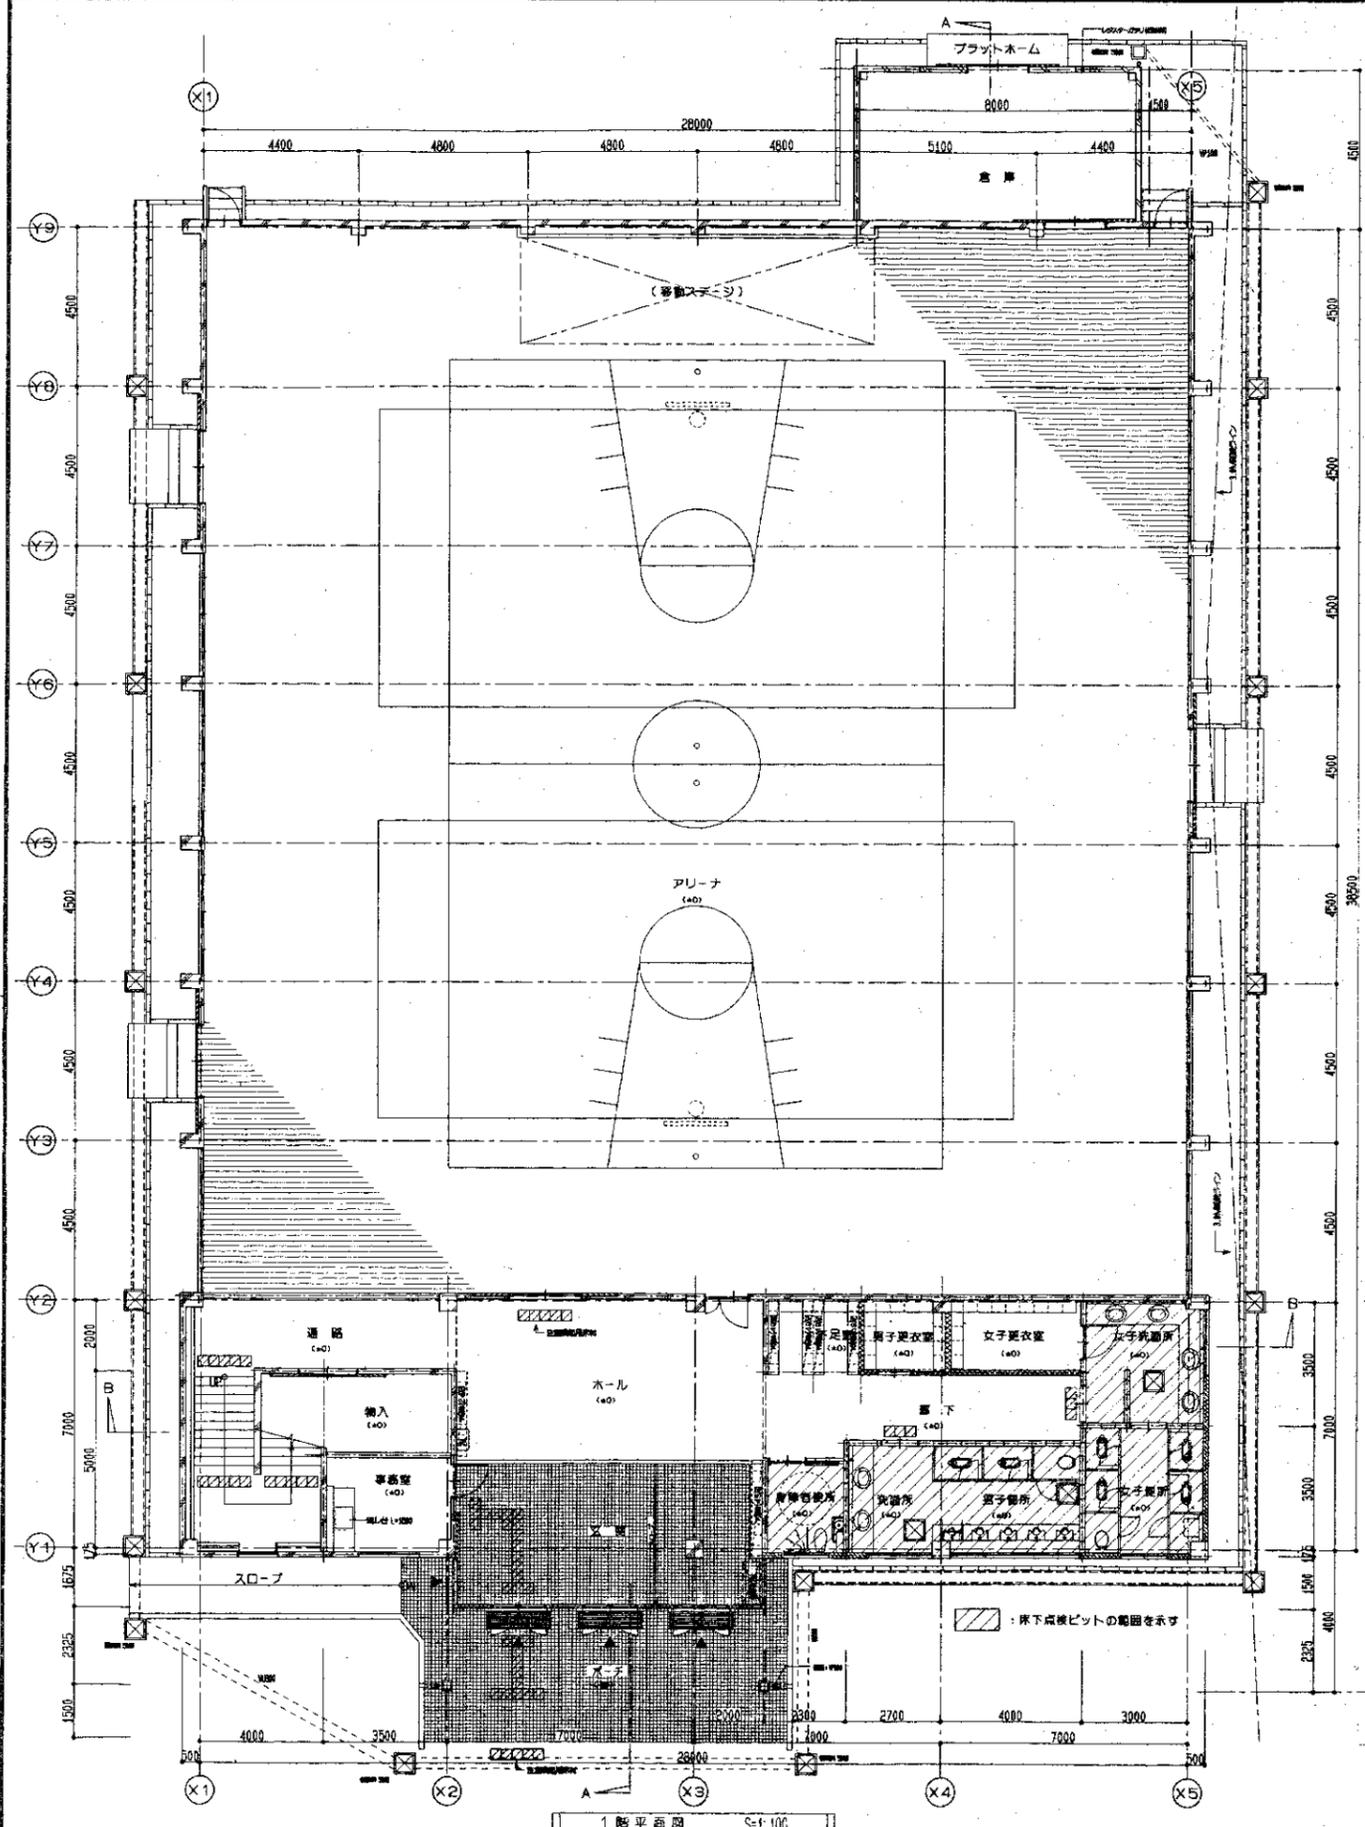

1階平面図 S=1:100

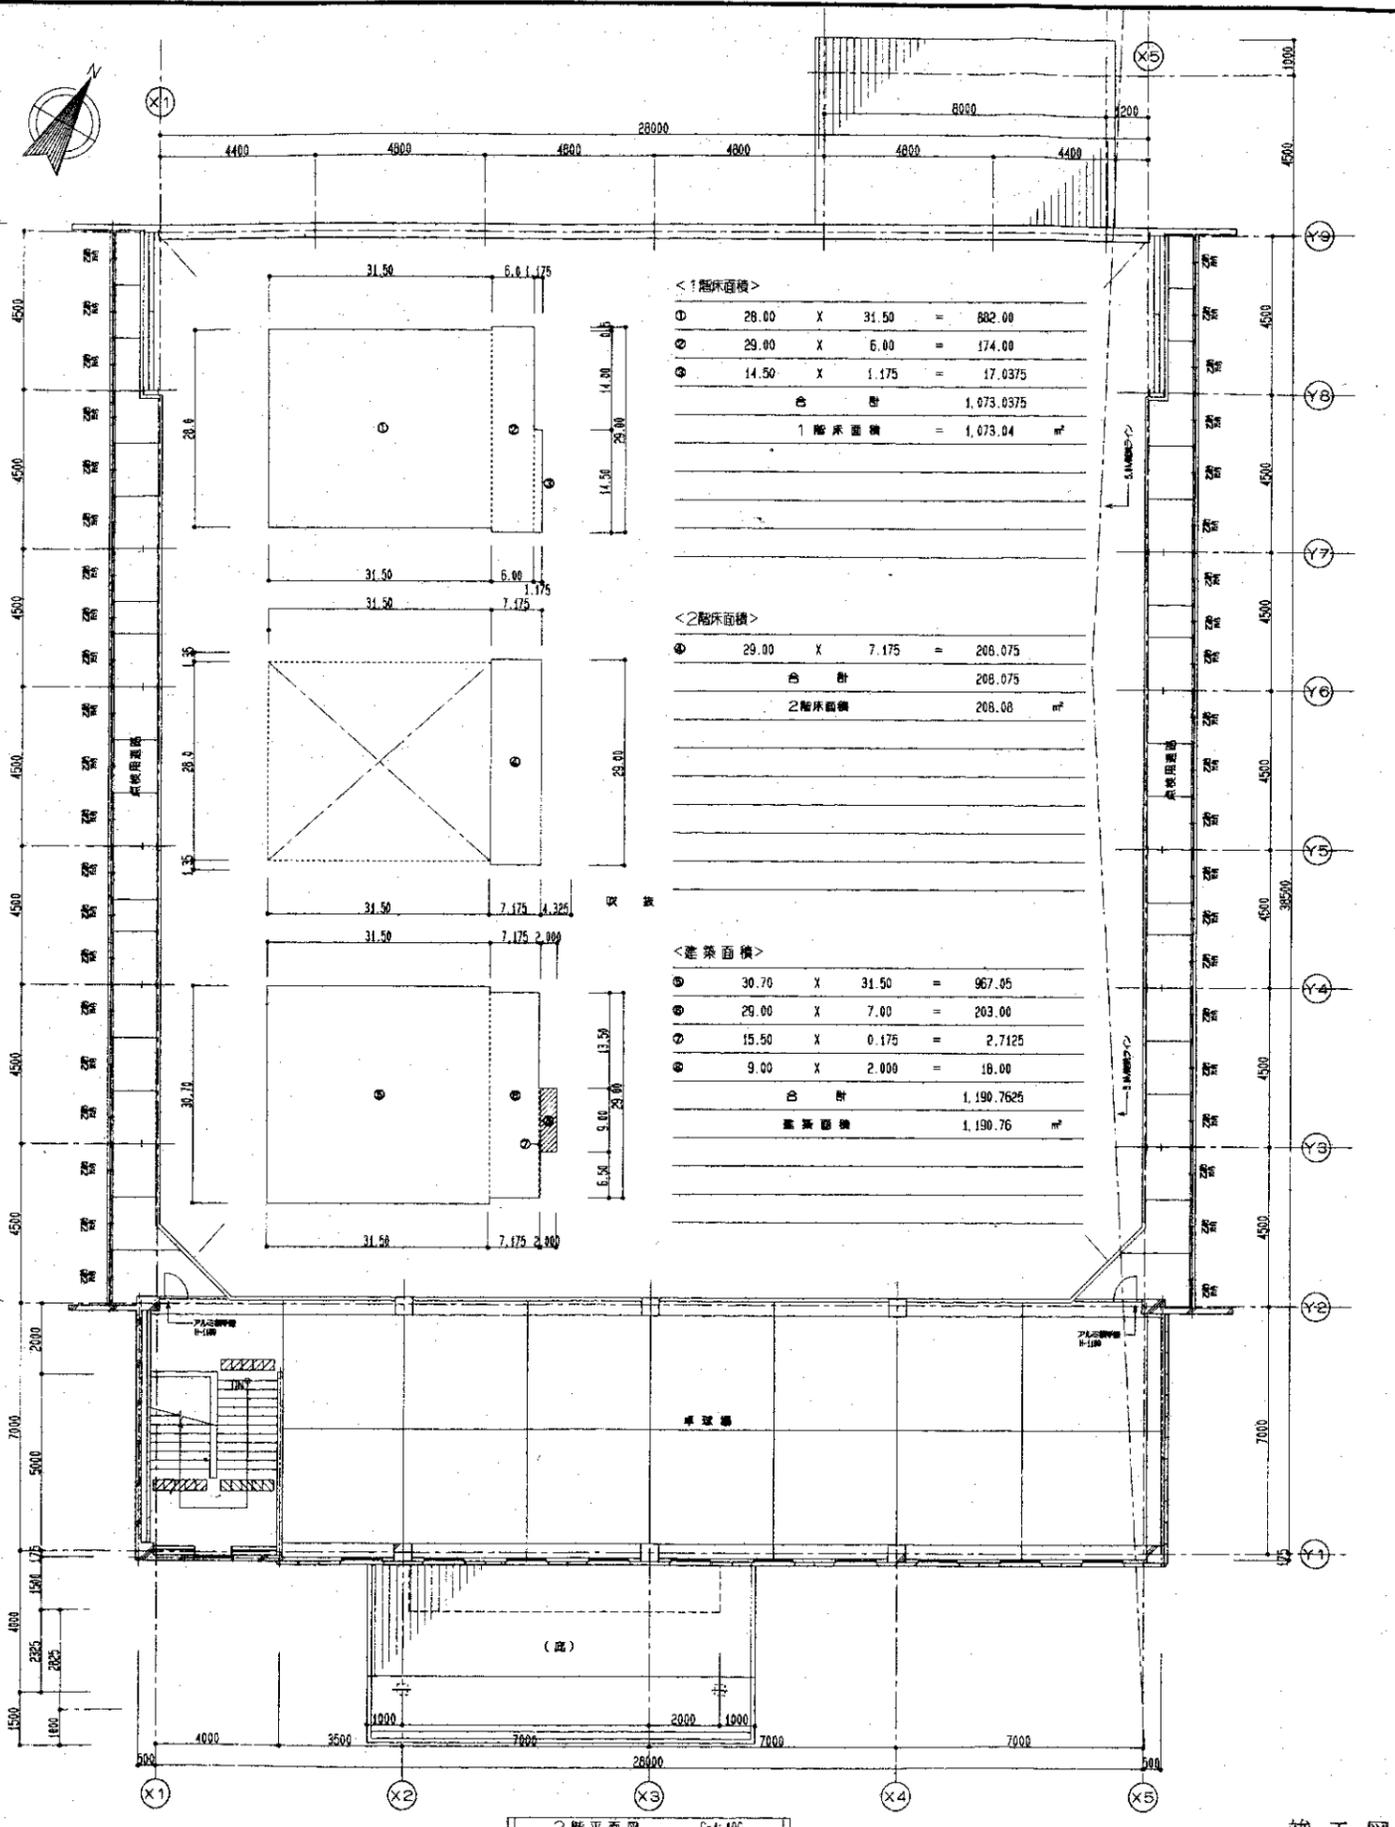

2階平面図 S=1:100

<1階床面積>

|    |       |   |       |   |                                 |
|----|-------|---|-------|---|---------------------------------|
| ①  | 28.00 | X | 31.50 | = | 882.00                          |
| ②  | 29.00 | X | 6.00  | = | 174.00                          |
| ③  | 14.50 | X | 1.175 | = | 17.0375                         |
| 合計 |       |   |       |   | 1,073.0375                      |
|    |       |   |       |   | 1階床面積 = 1,073.04 m <sup>2</sup> |

<2階床面積>

|    |       |   |       |   |                               |
|----|-------|---|-------|---|-------------------------------|
| ④  | 29.00 | X | 7.175 | = | 208.075                       |
| 合計 |       |   |       |   | 208.075                       |
|    |       |   |       |   | 2階床面積 = 208.08 m <sup>2</sup> |

<建築面積>

|    |       |   |       |   |                                |
|----|-------|---|-------|---|--------------------------------|
| ⑤  | 30.70 | X | 31.50 | = | 967.05                         |
| ⑥  | 29.00 | X | 7.00  | = | 203.00                         |
| ⑦  | 15.50 | X | 0.175 | = | 2.7125                         |
| ⑧  | 9.00  | X | 2.000 | = | 18.00                          |
| 合計 |       |   |       |   | 1,190.7625                     |
|    |       |   |       |   | 建築面積 = 1,190.76 m <sup>2</sup> |

<凡例>


|  |                                      |
|--|--------------------------------------|
|  | : 新設RC床 (F)150                       |
|  | : 新設CB床 (F)150 (C)                   |
|  | : 既設RC床 (F)120-100                   |
|  | : 新設ALC床 (F)150                      |
|  | : LGS (M-65) 下地 PB (F)15+(F)12.5 二層敷 |

事務室床の仕様

|  |  |
|--|--|
|  | : 新設コンクリート床 (F)500                       |
|  | : 砂床開口面積 3.2x2.8/20=0.158m <sup>2</sup>  |
|  | : 有効開口面積 1.8x1.1/2=0.99m <sup>2</sup> OK |

竣工図


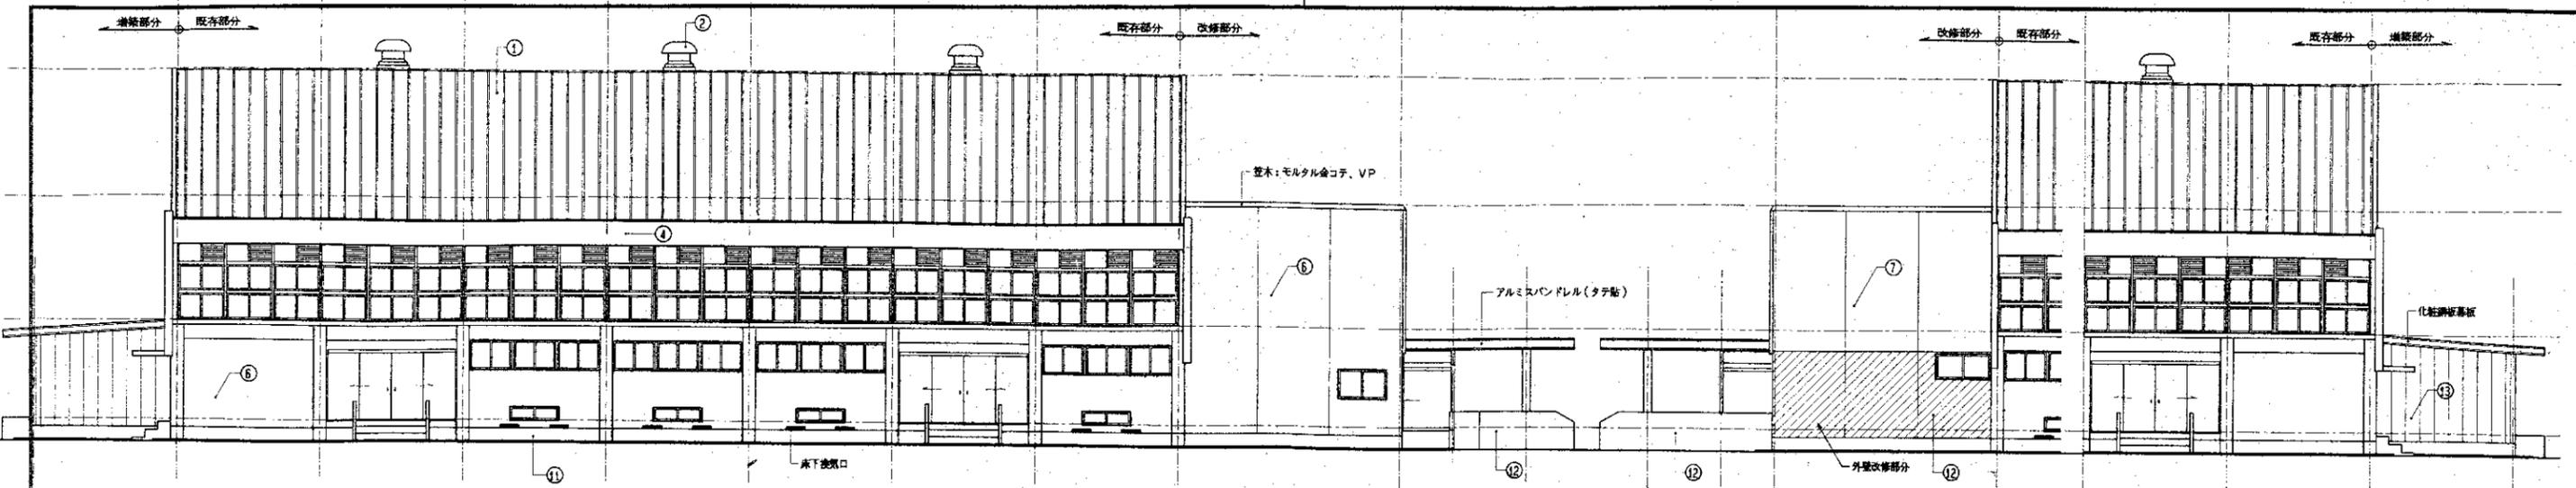


西側立面図 S-1:100


東側立面図 S-1:100

外部仕上表


|   |                                 |
|---|---------------------------------|
| ① | 屋根：長尺カラー鉄板瓦葺き                   |
| ② | 天井換気ガリカバ                        |
| ③ | ケラバ材木：カラー鉄板                     |
| ④ | サンクスパンドレル貼                      |
| ⑤ | 外壁1：石綿板アクリル系リシン吹付               |
| ⑥ | 外壁2：モルタル下地アクリルリシン吹付             |
| ⑦ | 外壁3：A.L.C板(7)125 アクリルリシン吹付      |
| ⑧ | ボーダーカラー鉄板巻                      |
| ⑨ | ボーダーモルタル金コテミガキ                  |
| ⑩ | コーダーカラーアルミボーダー                  |
| ⑪ | 巾木：モルタル金コテ裨工                    |
| ⑫ | 化粧コンクリート打放し補修、防水形薄付仕上塗材吹付 (改修部) |
| ⑬ | A.L.C板(7)50、防水形薄付仕上塗材吹付 (改修部)   |
| ⑭ | ルーフトラッキ(7)0.8 (改修部)             |

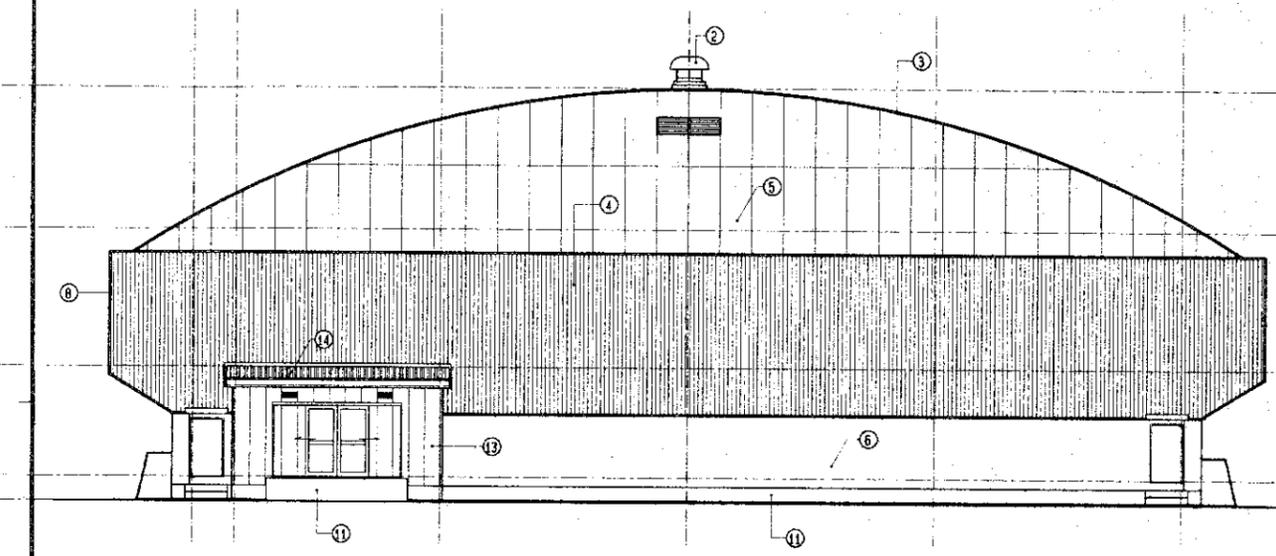


北側立面図 S-1:100

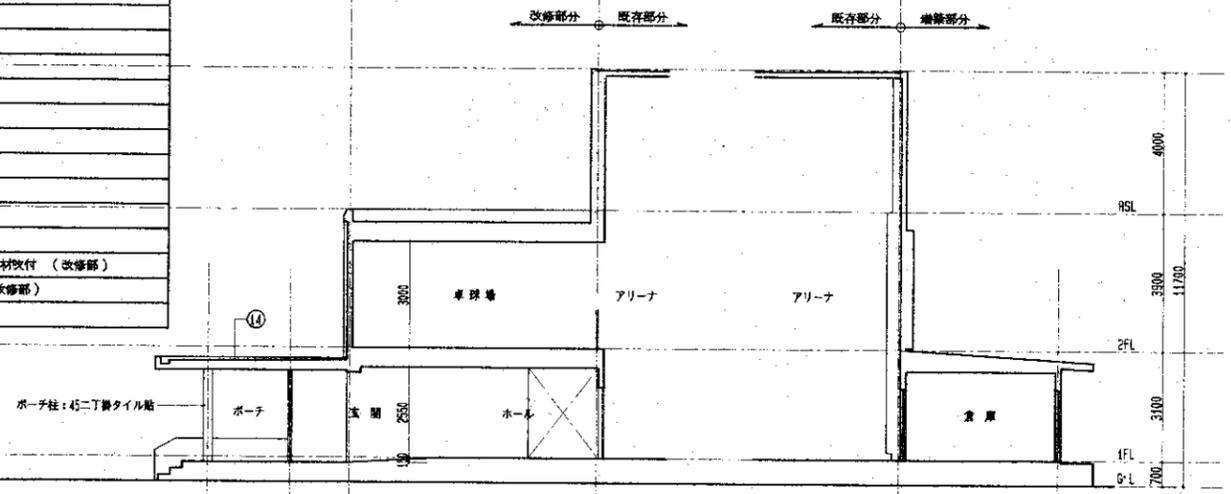

A-A断面図 S-1:100

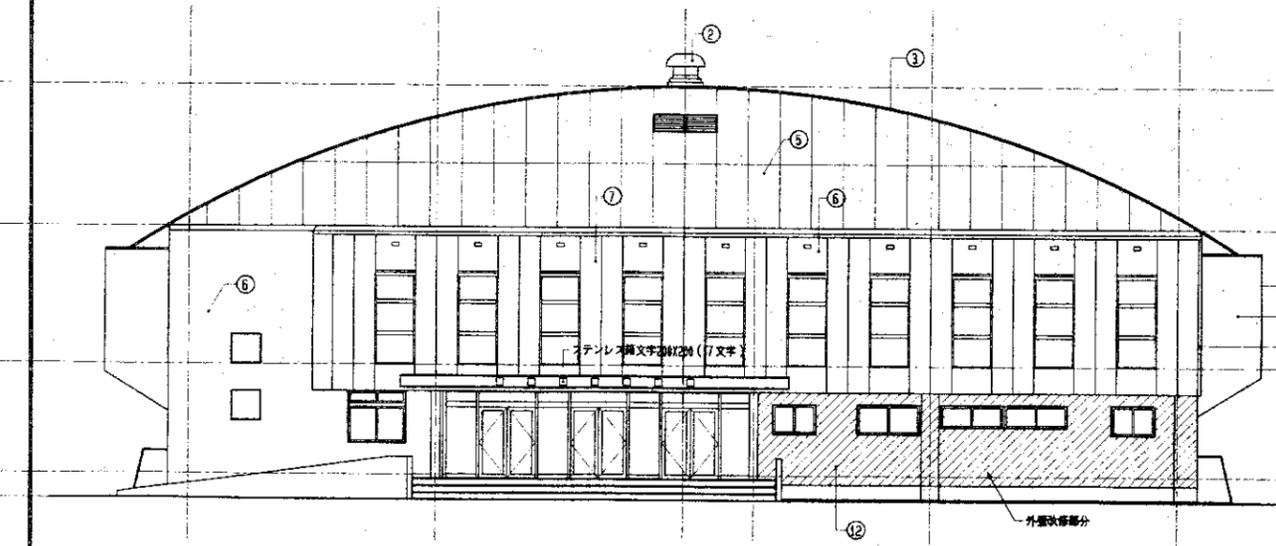


南側立面図 S-1:100

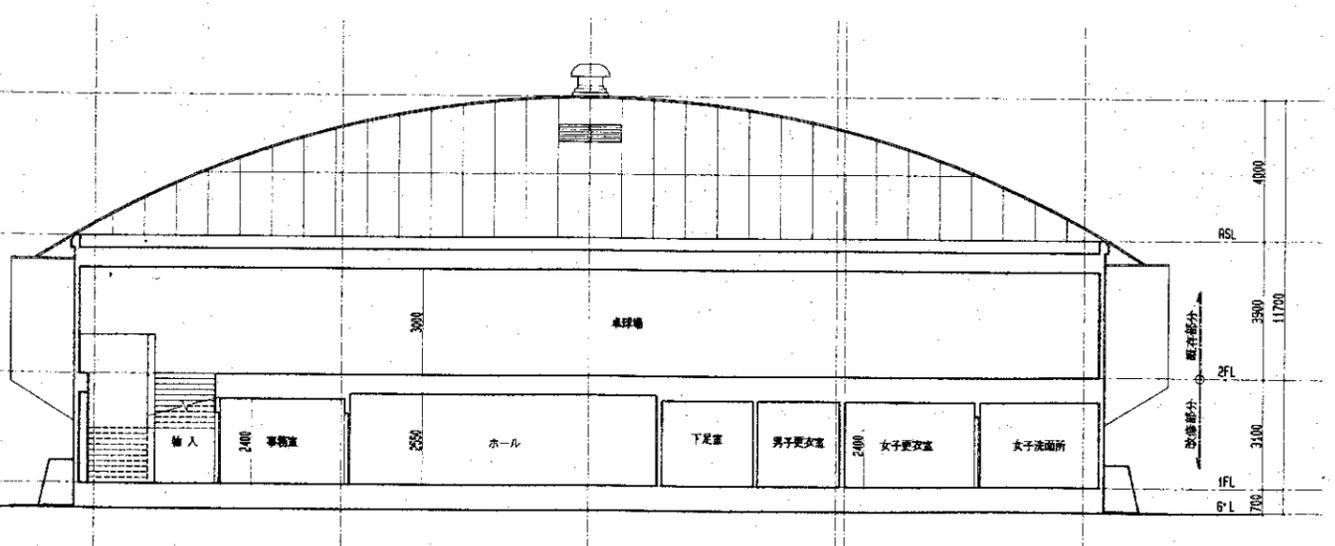

B-B断面図 S-1:100

竣工図

竣工図  
 竣工用児童体育館改修工事  
 図面名称 立地図・断面図  
 図面番号 10-035  
 SCALE 1:100  
 DATE 2013.12.12  
 建築士 三好定和  
 備小西忠徳設計事務所  

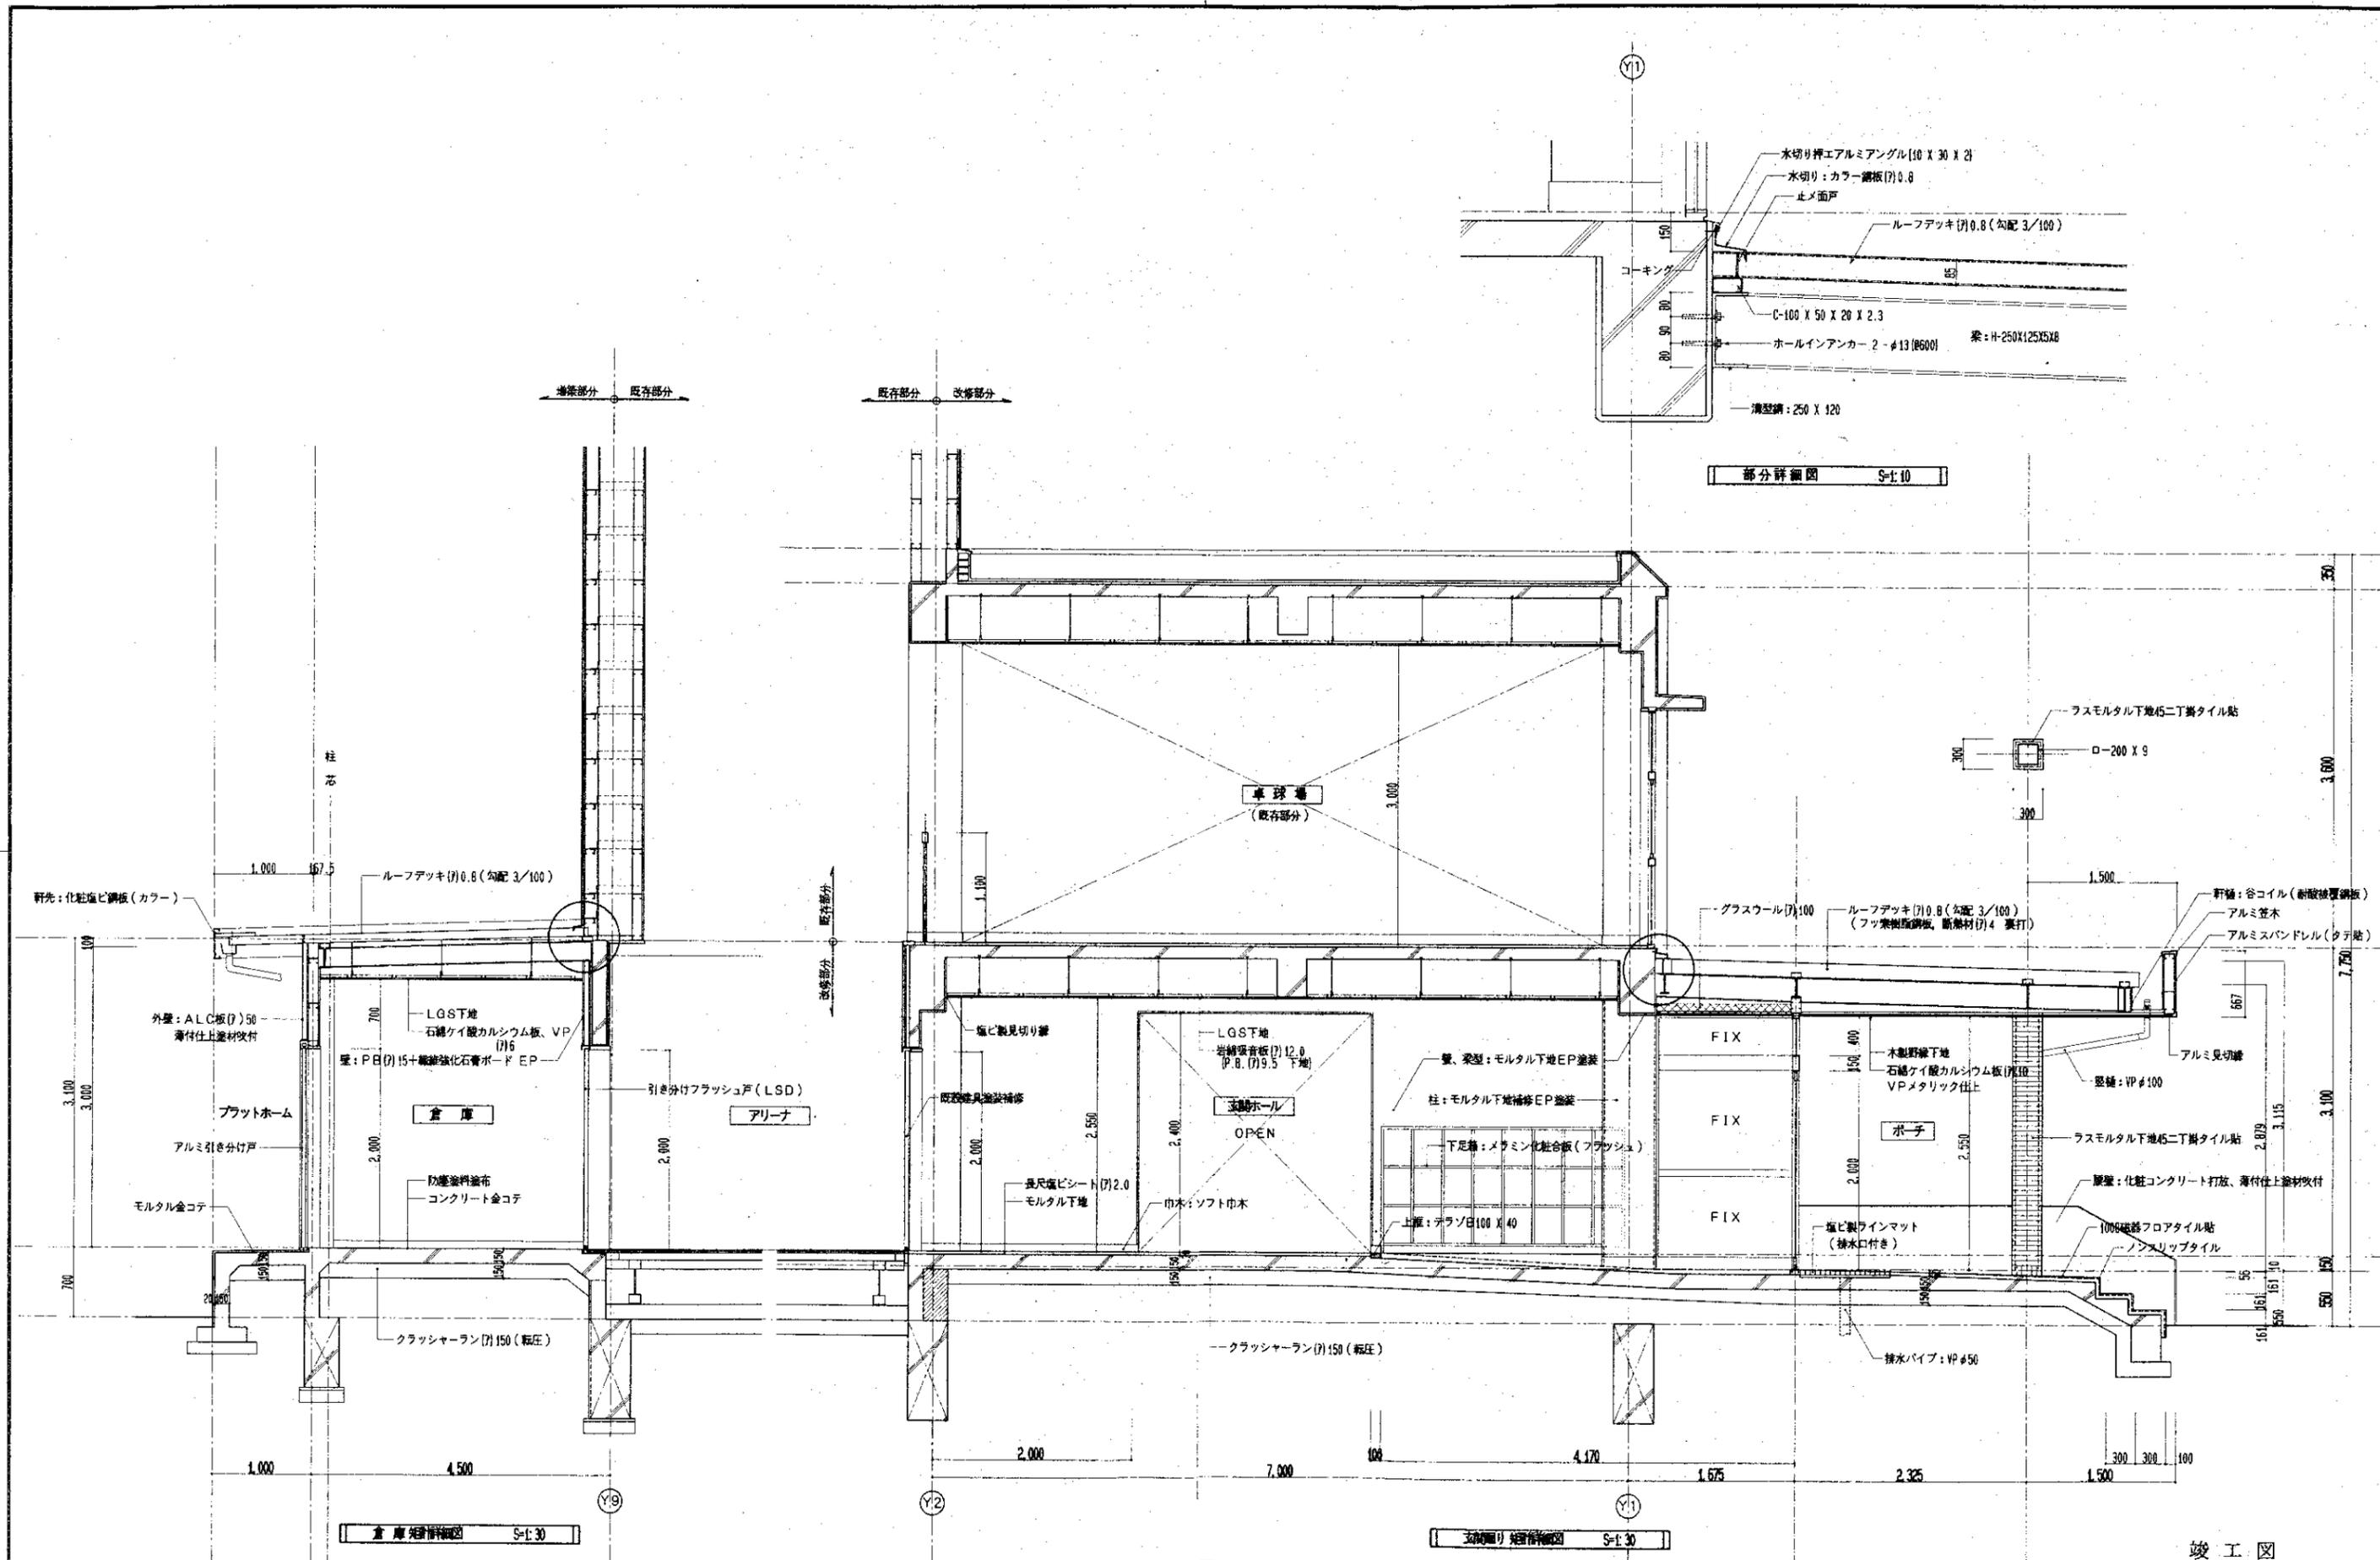





部分詳細図 S-1:10


竣工図

|                   |      |      |         |        |
|-------------------|------|------|---------|--------|
| 後祥児童体育館改修工事       |      |      |         | A15-07 |
| 設計者               | 三好定和 | 図面名称 | 発着詳細図   |        |
| SCALE             | 1:30 | DATE | 2011.10 |        |
| 1級建築士第15538号 三好定和 |      |      |         |        |
| 備小西忠徳設計事務所        |      |      |         |        |

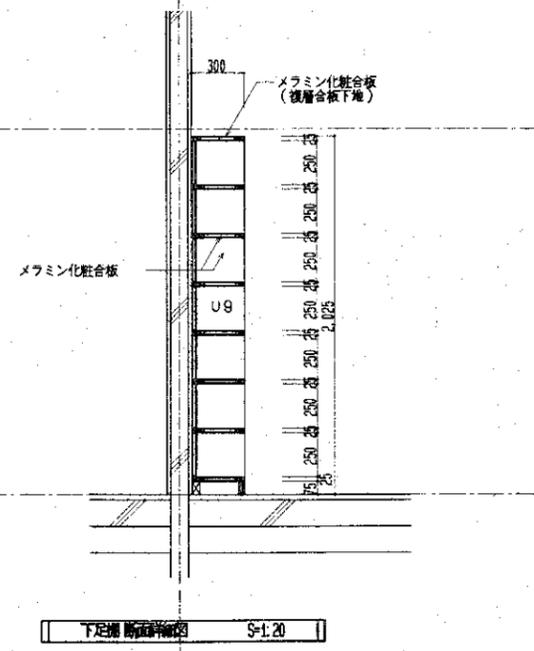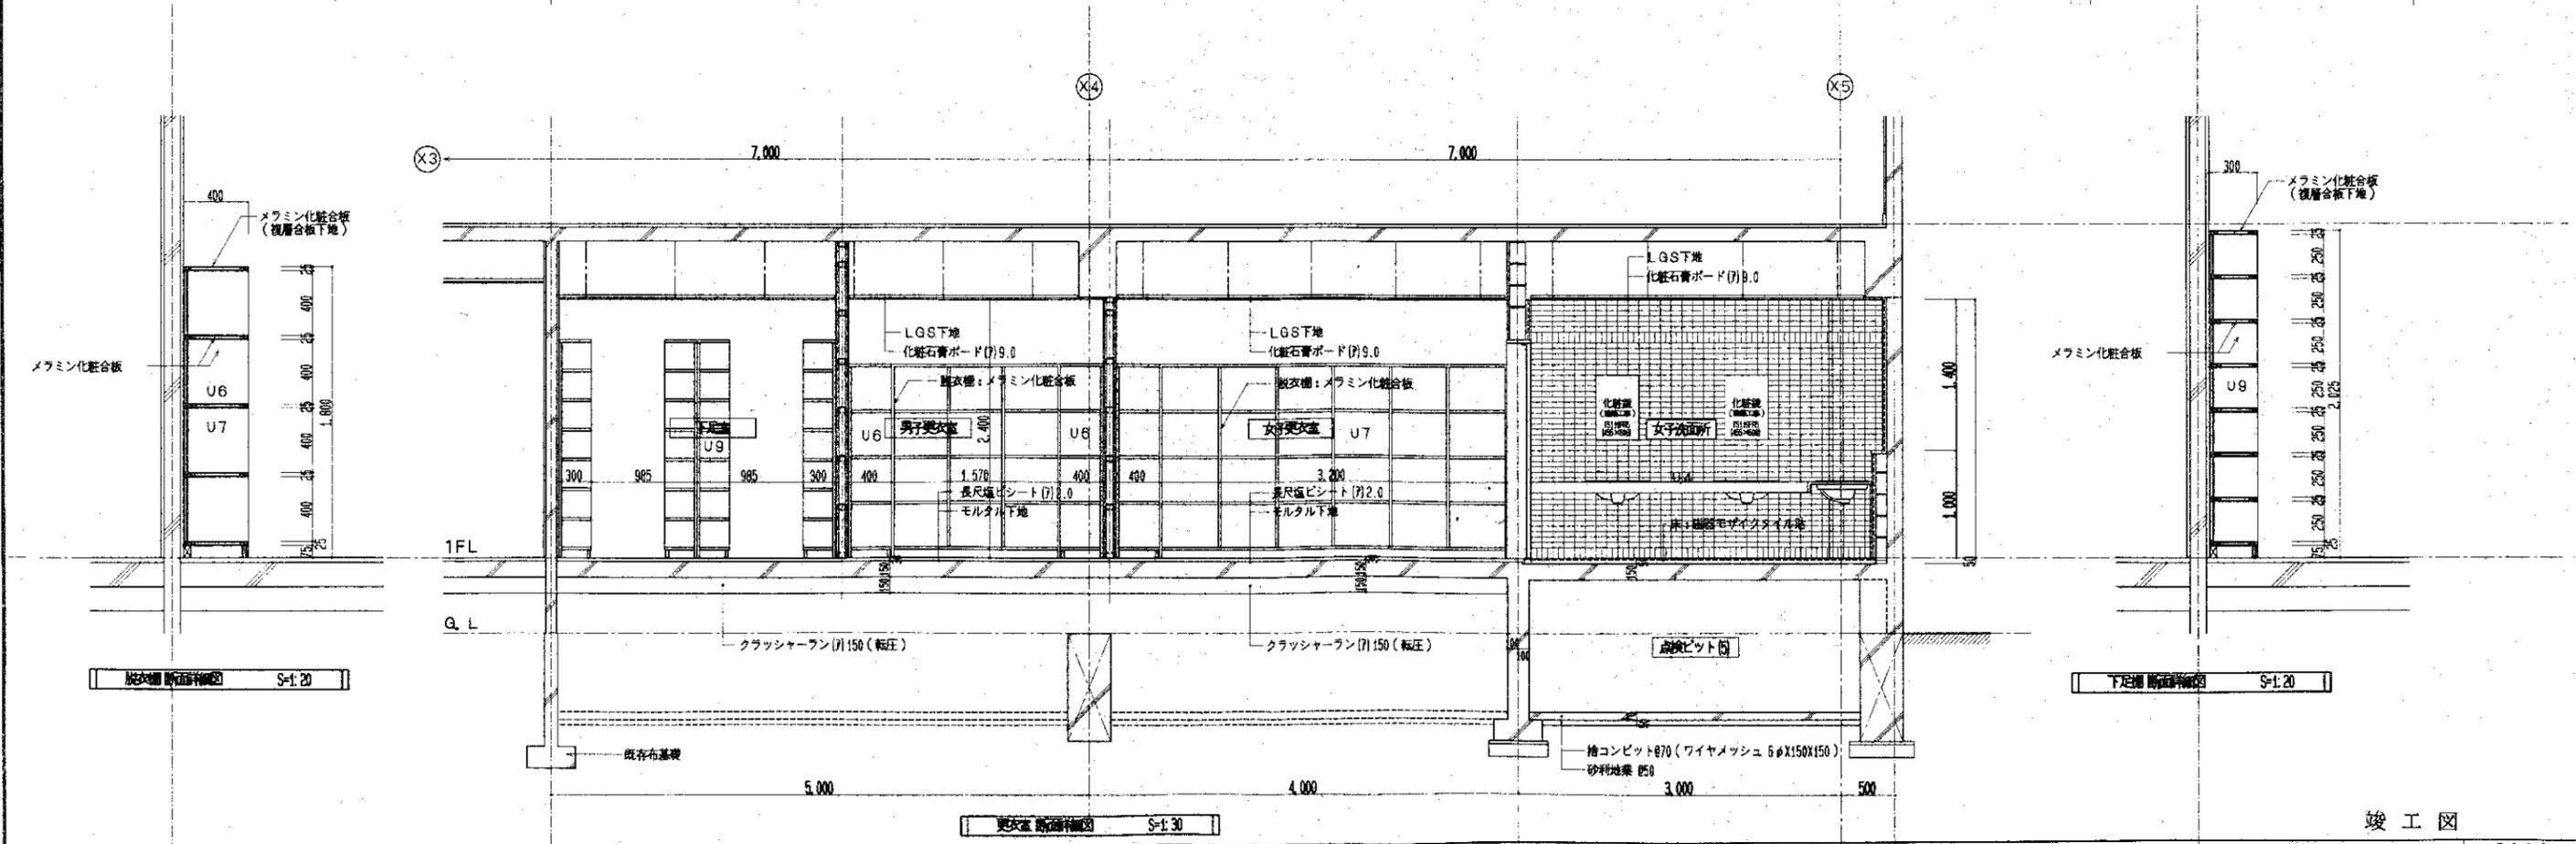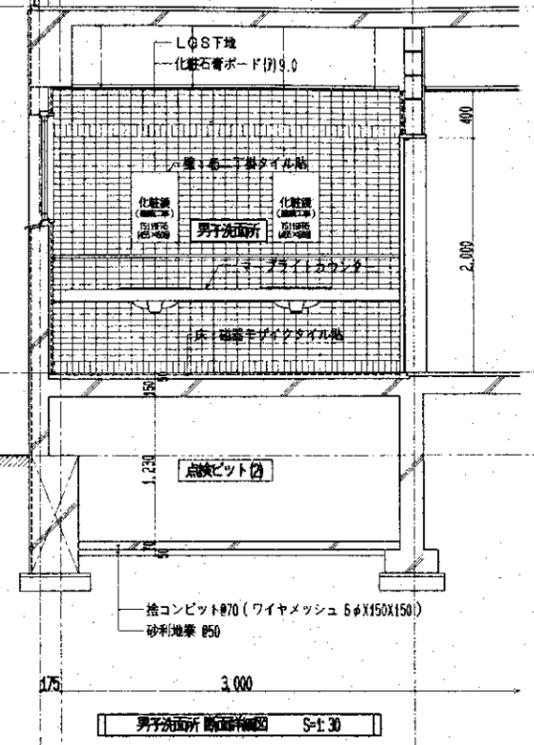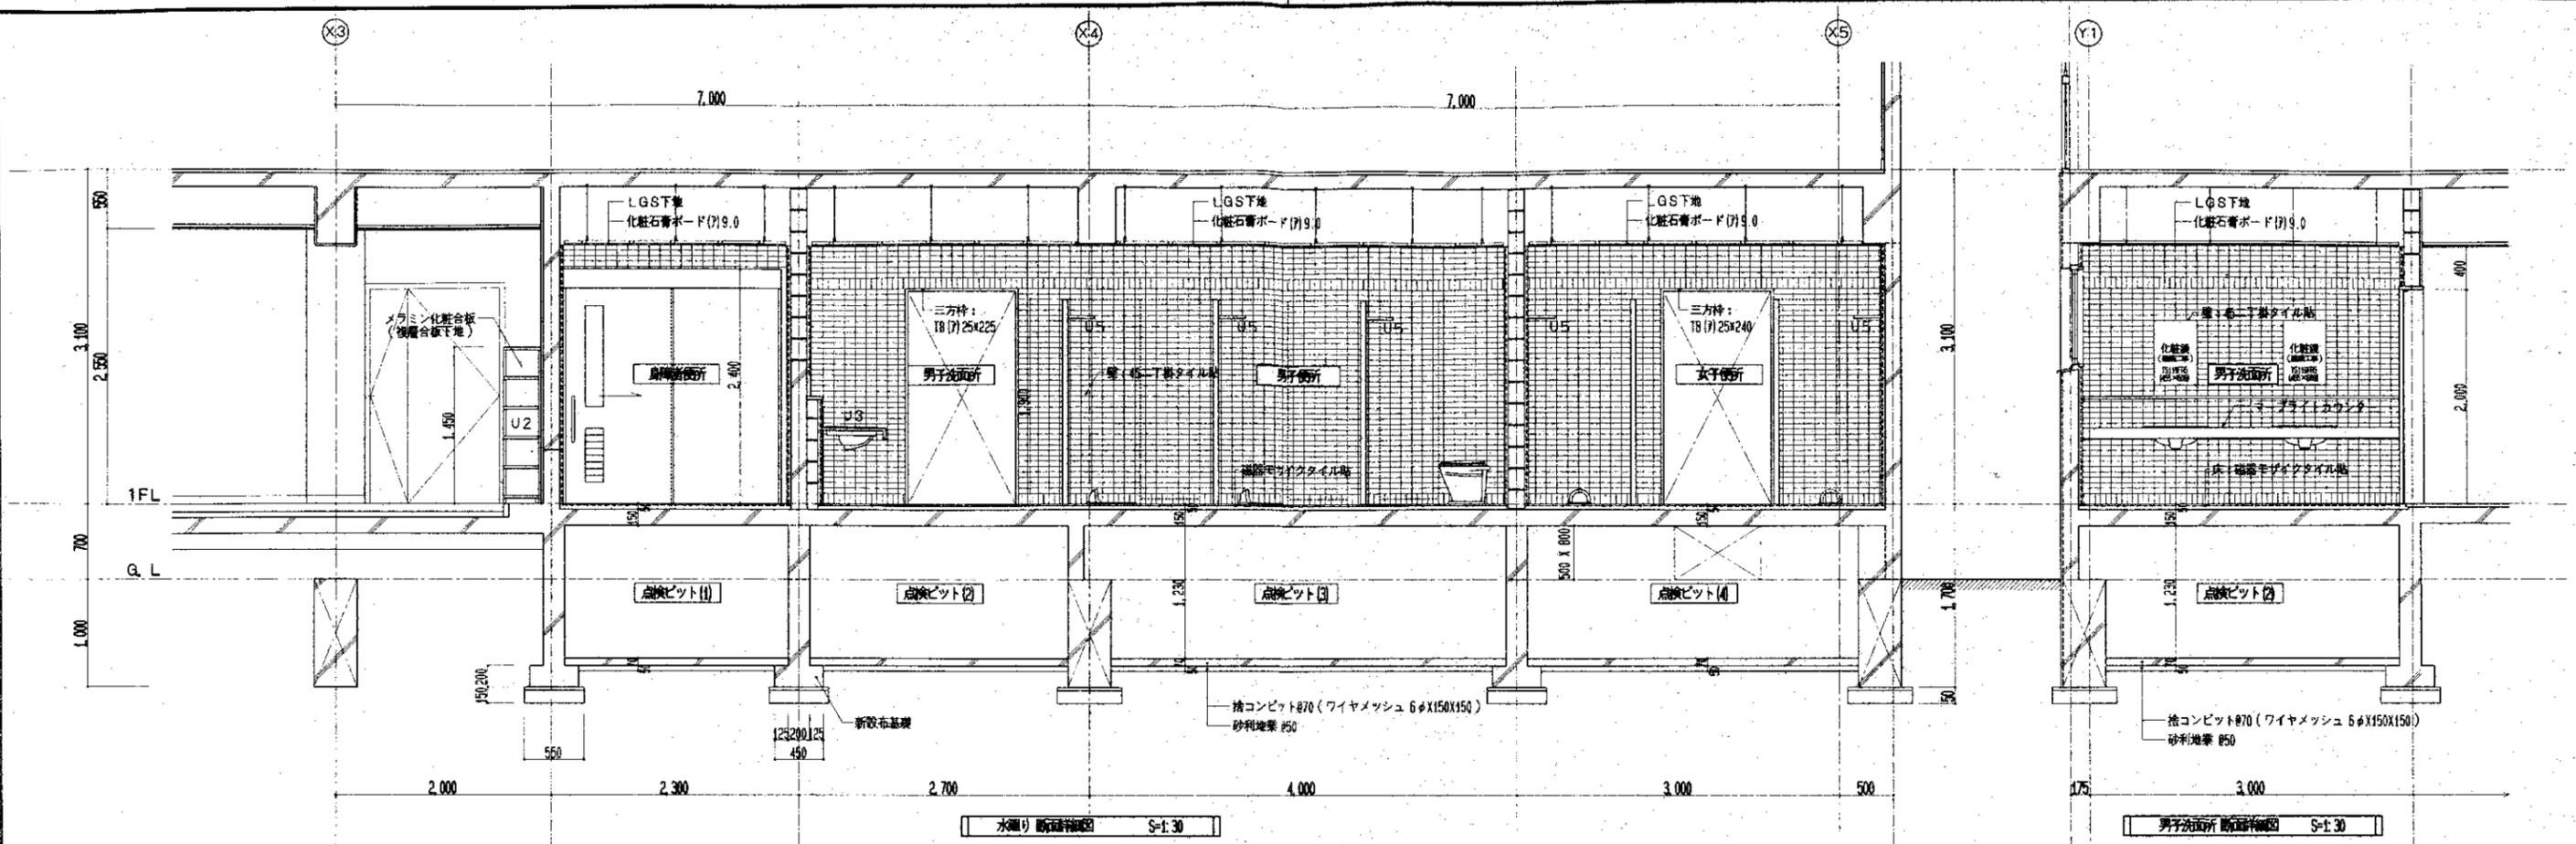

竣工図

|  |      |          |  |            |  |
|--|------|----------|--|------------|--|
| 設計者 三好定和                                   |      | 図名 断面詳細図 |  | No. 416-08 |  |
| スケール 1:30                                  | 1:20 | DATE     |  |            |  |
| 三好定和 建築士事務所                                |      |          |  |            |  |
| 備小西忠徳設計事務所 TEL: (05) 825-2124 FAX: 05-2145 |      |          |  |            |  |